


ÚTGÁFUERILL

NOMER:	DAGS:	SKYRINDAR:	HAENNAD:
B1	10.10.2006	BYGGINGARTEIKNING	HÖÖ
R1	19.08.2008	REYNDARTEIKNING	HÖÖ

DAGS UNDIRSKRIFTAR: NAFN OG KT. SAMREINGARHAENNADAR:

UNDIRSKRIFT SAMREINGARHAENNADAR:

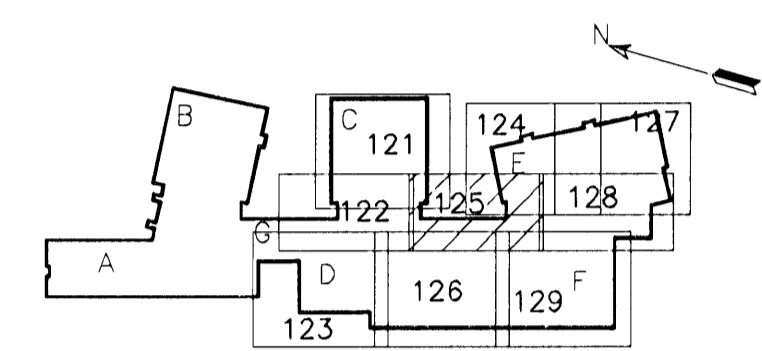

LYKILMYND


TÁKN:

- ① VEGGENDI MED JÁRNABAKKA OG SKERLÁS TIL TENINGAR VID 3. ÁFANGI

ATHUGASEMDIR:

- ALMENNAR SKÝRINGAR, DEILI OG SNID SJÁ TEIKN. B2-001 TIL B2-005
- ALMENN JÁRNABENDING Í VEGGJUM NEMA ANNARS SÉ GETID Á SÉRMYNDUM.
 - K12c250 HH LÁRÉTT
 - K12c200 HH LÓDRÉTT
- TVÖ LÓDRÉTT K16 JÁRN SKULU KOMA HVORU MEGIN VID GÓLFSÍÐ OP OG NÁ 700mm UPP ÚR PLÖTU
- S- TÁKNAR SÓLUNÖMER OG B- TÁKNAR BITANÖMER SJÁ TEIKN. B2-521 TIL B2-524
- JÁRN SEM SÝND ERU GANGA Í GEGNUM GAT SKULU KLIPPT Í SUNDUR VID MIDJU GATSINS OG FÆRD ÚT FYRIR ÞAD.

MKV. 1

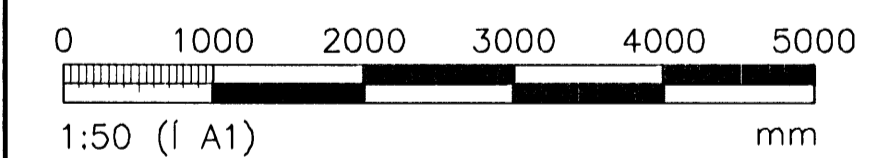

ÖLL AFNÖT OG AFRIÐUN TEIKNINGAR, AD HLUTA EÐA HEILD, ER HÁÐ SKRIFEÐU LEYFI HÖFUNDA



GRENASÁVEGI 1 · 108 REYKJAVÍK · Sími: 422 3000 · Fax: 422 3001
 VEFANG: www.vgkhonnun.is · NEIFANG: vgkhonnun@vgkhonnun.is

HEITI VERKS:

HRAUNVALLASKÓLI 2. ÁF.
DREKAVELLIR 9, HAFNARFIRÐI

HEITI TEIKNINGAR:

BURÐARVIRKI:
 1. HÆÐ, GRUNNMYND
 VEGGIR OG LOFTPLATA

MELT:	TEIKNAD:	GEYMSLUNÖMER:	VNR:
	LS		3.151.218
HAENNAD:	YFIRFARID:	MKV:	NR. TEIKNINGAR:
HÖÖ		1:50	
DAGS UNDIRSKRIFTAR:	NAFN OG KT. HÖNNUDAR:	DAGS UNDIRSKRIFTAR:	NAFN OG KT. HÖNNUDAR:
31.12.2008	VGK-HÖNNUN	4.30572-0169	
UNDIRSKRIFT HÖNNUDAR:	LÁRUS ÁRSÉLSSON	UNDIRSKRIFT HÖNNUDAR:	LÁRUS ÁRSÉLSSON
		200862-5119	DTGFA: R1

GRUNNMYND
 MKV. 1

