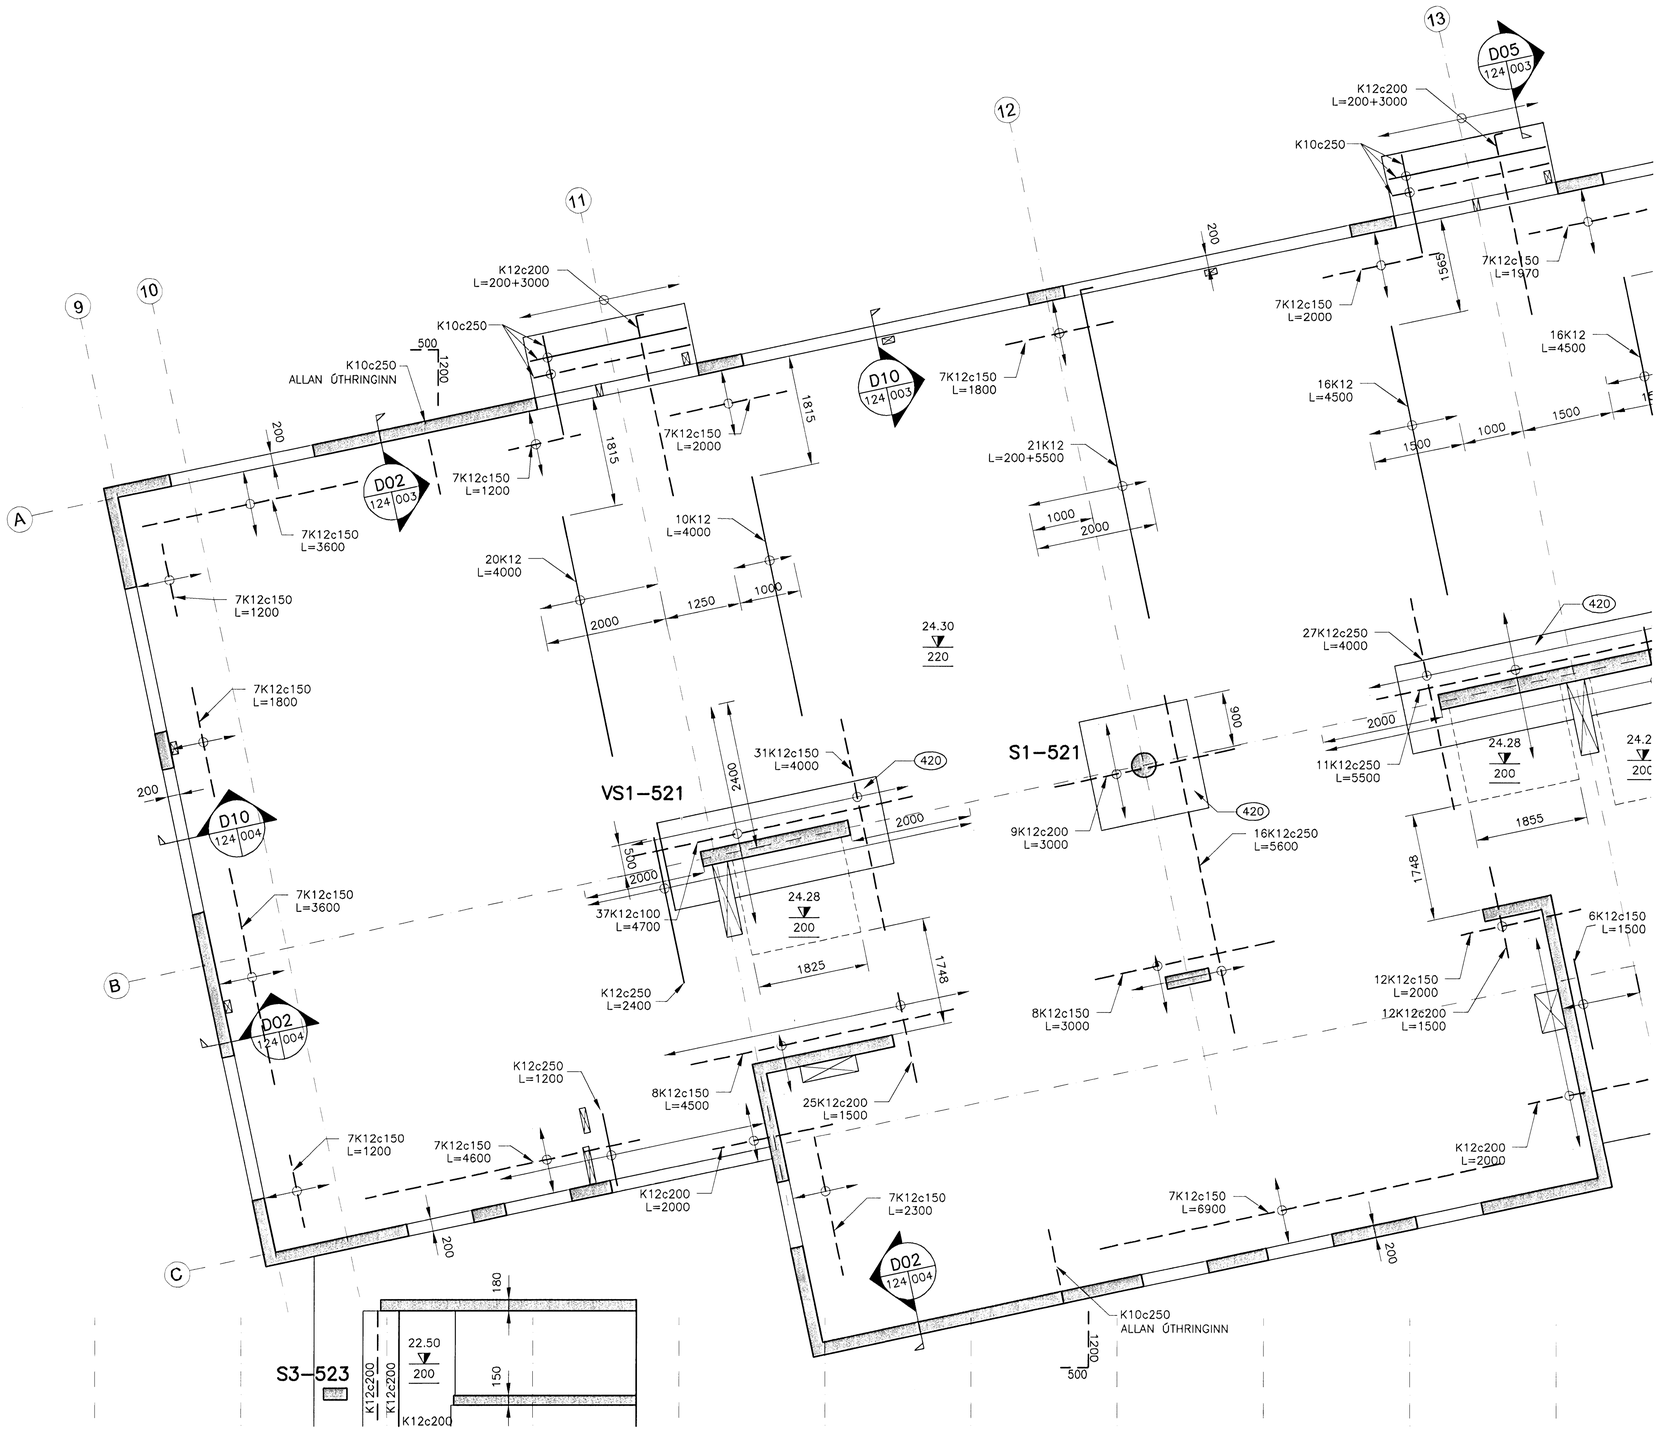

GRUNNMYND
MKV. 1

Samþykkt þann
05 MAR 2009
Byggingafulltrúinn í Hafnarfirði
F.h. Hrólfur S. Gunnlaugsson

ÚTGÁFUFERILL

NÚMER:	DAGS:	SKÝRINGAR:	HANNAÐ:
B1	10.10.2006	BYGGINGARTEIKNING	HÖÖ
B2	10.01.2007	D02 OG BENDING	HÖÖ
B3	05.10.2007	STÆKKUN HÖSS	HÖÖ
R1	19.08.2008	REYNDARTEIKNING	HÖÖ

DAGS. UNDIRSKRIFTAR: | NAFN OG KT. SAMRÆMINGARHÖNNUÐAR:
UNDIRSKRIFT SAMRÆMINGARHÖNNUÐAR:

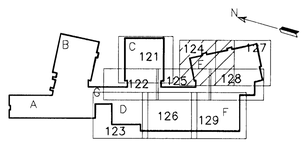

LYKILMYND

ATHUGASEMDIR:

1 ALMENNAR SKÝRINGAR, DEILI OG SNIÐ SJÁ TEIKN. B2–001 TIL B2–005

3 ALMENN JÁRNABENDING Í VEGGJUM NEMA ANNARS SÉ GETIÐ Á SÉRMYNDUM.

- K12c250 HH LÁRÉTT
- K12c200 HH LÓÐRÉTT

4 TVÖ LÓÐRÉTT K16 JÁRN SKULU KOMA HVORU MEGIN VIÐ GÓLFSÍÐ OP OG NÁ 700mm UPP ÚR PLÖTU

5 S– TÁKNAR SÚLUNÚMER OG B– TÁKNAR BITANÚMER SJÁ TEIKN. B2–521 TIL B2–524

6 JÁRN SEM SÝND ERU GANGA Í GEGNUM GAT SKULU KLIPPT Í SUNDUR VIÐ MIÐJU GATSINS OG FÆRÐ ÚT FYRIR ÞAÐ.

MKV. 1

0 1000 2000 3000 4000 5000

1:50 (Í A1) mm

ÖLL AFNOT OG AFRITUN TEIKNINGAR, AÐ HLUTA EÐA HEILD, ER HÁÐ SKRIFLEGU LEYFI HÖFUNDA.

VGK HÖNNUN
GRENSÁSVEGI 1 · 108 REYKJAVÍK · SÍMI: 422 3000 · FAX: 422 3001
VEFFANG: www.vgkhonnun.is · NETFANG: vgkhonnun@vgkhonnun.is

HEITI VERKS:
HRAUNVALLASKÓLI 2. ÁF.
DREKAVELLIR 9, HAFNARFIRÐI

HEITI TEIKNINGAR:
BURÐARVIRKI:
1. HÆÐ, GRUNNMYND
VEGGIR OG LOFTPLATA

MÆLT:	TEIKNAÐ: LS	GEYMSLUNÚMER:	VNR: 3.151.218
HANNAÐ: HÖÖ	YFIRFARIÐ:	MKV: 1:50	NR. TEIKNINGAR: B2-124
DAGS. UNDIRSKRIFTAR: 31.12.2008	NAFN OG KT. HÖNNUÐAR: VGK–HÖNNUN 430572–0169		
UNDIRSKRIFT HÖNNUÐAR: LÁRUS ÁRSÆLSSON 200862–5119			ÚTGÁFA: R1