


GRUNNMYND
MKV. 1

Samþykkt þann
05 MAR 2009
Byggingafultrúinn / Hafnarfróði
F.h. Hrólfur S. Gunnlaugsson

ÚTGÁFUFRILL			
NÚMÉR	DAGS	SKRIFINGAR	HAUNAD
B1	30.10.2006	BYGGINGARTEIKNING	HÓÓ
B2	28.11.2006	ÝMSAR BREYTINGAR	HÓÓ
B3	18.12.2006	BREYTING Á PLÖTU	HÓÓ
B4	10.01.2007	BREYTING Á PLÖTU	HÓÓ
R1	19.08.2008	REYNDARTEIKNING	HÓÓ

UNDIRSKRIFTAR: NAFN OG KT. SAMRÆMINGARHÖNNUNGAR:
UNDIRSKRIFT SAMRÆMINGARHÖNNUNGAR: *[Signature]*

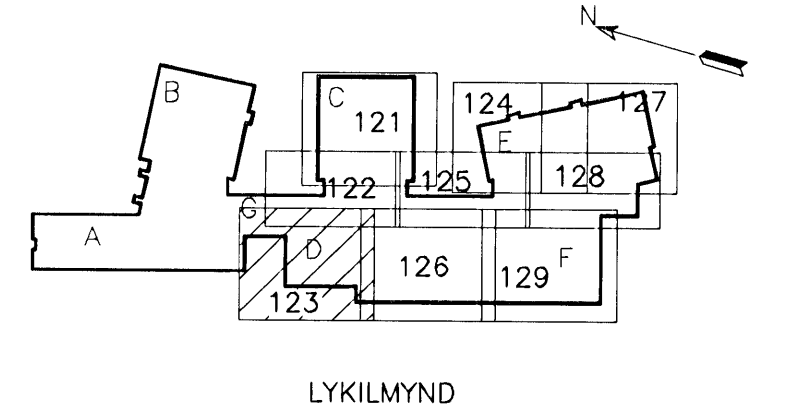


TÁKN:

- ① VEGGENDI MED JÁRNABAKKA TIL TENINGAR VID 2. ÁFANGI
- ② JÁRNABAKKAR Í NÓVERANDI VEGG TENGJA VEGG VID ÁSTEYPUAG.

ATHUGASEMDIR:

- 1 ALMENNAR SKÝRINGAR, DEILI OG SNID SJÁ TEIKN. B2-001 TIL B2-005
- 3 ALMENN JÁRNABENDING Í VEGGJUM NEMA ANNARS EÐ GETID Á SÉRMYNDUM.
 - K12c250 HH LÁRÉTT
 - K12c200 HH LÓDRÉTT
- 4 TÖV LÓDRÉTT K16 JÁRN SKULU KOMA HVORU MEGIN VID GÓLFSÍÐ OP OG NÁ 700mm UPP ÚR PLÖTU
- 5 S- TÁKNAR SÖLUNÖMUR OG B- TÁKNAR BITANÖMUR SJÁ TEIKN. B2-521 TIL B2-524

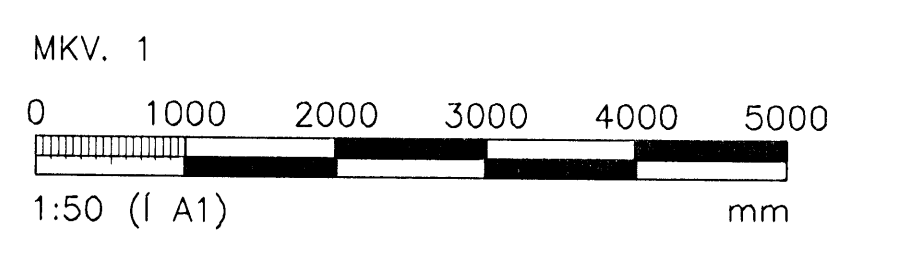

ÖLL AFNOT OG AFRITUN TEIKNINGAR, AD HELTA EDA HEILD, ER HÁÐ SKRIFLEÐU LEYFI HÖFNUNAR.

VGK HÖNNUN
GRENNSÁVEGI 1 · 108 REYKJAVÍK · Sími: 422 3000 · Fax: 422 3001
VEFFANG: www.vgkhonnun.is · NETFANG: vgkhonnun@vgkhonnun.is

HRAUNVALLASKÓLI 2. ÁF.
DREKAVELLIR 9, HAFNARFIRÐI

HETTI TEIKNINGAR: BURDARVIRKI:
1. HÆÐ, GRUNNMYND
VEGGIR OG LOFTPLATA

MELT:	TEIKNAD:	LS	GEYMSLUNÚMÉR:	VNR:
HAUNAD:	YFIRFARAD:	1:50	MKV:	3.151.218
DAGS UNDIRSKRIFTAR:	NAFN OG KT. HÖNNUNGAR:	VGK-HÖNNUN	430572-0169	B2-123
UNDIRSKRIFT HÖNNUNGAR:	LÁRUS ÁRSELSSON		200802-5119	R1