


Samþykkt hann
 05 MAR 2009
 Byggingafráttirinn í Hálfarfi 3/
 F.h. Hörfur S. Gunnlaugsson

ÚTGÁFUERILL

NÚMÉR	DAGS	SKRIFINGAR	HANNAÐ
B1	30.10.2008	BYGGINGARTEIKNING	HÖÖ
R1	19.08.2008	REYNDARTEIKNING	HÖÖ

DAGS. UNDRISKRIFTAR: NAFN OG KT. SAMREINGINGARHÖNDUÐAR.
 UNDRISKRIFT SAMREINGINGARHÖNDUÐAR:

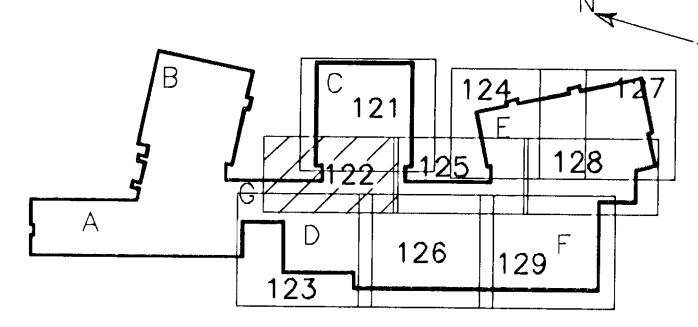

LYKILMYND


TÁKN:

- VEGGENDI MED JÁRNABAKKA TIL TENINGAR VID 2. ÁFANGI
- JÁRNABAKKAR Í NÓVERANDI VEGG TENGJA VEGG VID ÁSTEYPUÐAG.

ATHUGASEMDIR:

- ALMENNAR SKÝRINGAR, DEILI OG SNID SJÁ TEIKN. B2-001 TIL B2-005
- 3 ALMENN JÁRNABENDING Í VEGGJUM NEMA ANNARS SÉ GETIÐ Á SÉRMYNDUM.
 - K12c250 HH LÁRÉTT
 - K12c200 HH LÓDRÉTT
- 4 TÖV LÓDRÉTT K16 JÁRN SKULU KOMA HVORU MEGIN VID GÓLFSÍÐ OP OG NÁ 700mm UPP ÚR PLÖTU
- 5 S- TÁKNAR SÖLUNÚMÉR, SJÁ TEIKN. B2-521 TIL B2-524

MKV. 1

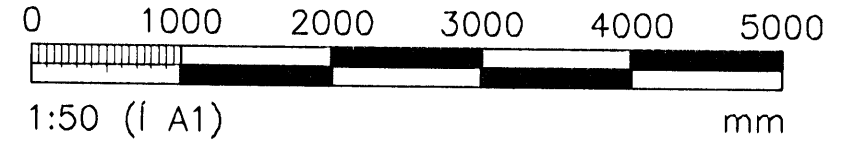

ÖLL AFNOT OG AFRIFUN TEIKNINGAR, AD HLUTA EÐA HEILD, ER HÁÐ SKRIFLEÐU LEYFI HÖFUNDA.

VGK HÖNNUN
 GRENSÁSVEGI 1 · 108 REYKJAVÍK · Sími: 422 3000 · Fax: 422 3001
 VEFFANG: www.vgkhonnun.is · NEIFANG: vgkhonnun@vgkhonnun.is

HEITI TEIKNINGAR:
HRAUNVALLASKÓLI 2. ÁF.
DREKAVELLIR 9, HAFNARFIRÐI

HEITI TEIKNINGAR:
BURÐARVIRKI:
 1. HÆÐ, GRUNNMYND
 VEGGIR OG LOFTPLATA

MALT:	TEIKNAD: LS	GEYMSLUNUMER:	VNR: 3.151.218
HANNAÐ: HÖÖ	YFIRFARÐ:	MKV: 1:50	NR. TEIKNINGAR:
DAGS. UNDRISKRIFTAR: 31.12.2008	NAFN OG KT. HÖNNUÐAR: VGK-HÖNNUN	430572-0169	B2-122
UNDRISKRIFT HÖNNUÐAR: LÁRUS ÁRSELSSON	200862-5119	ÚTGÁFA: R1	

GRUNNMYND
 MKV. 1

