


GRUNNMYND  
MKV. 1


Sambýkt þann  
05 MAR 2009  
Byggingafrútrúnn í Hafnarfirði  
F.h. Hrólfur S. Gunnlaugsson

ÚTGÁFUFRILL			
NÚMÉR	DAGS	SKRÍNGAR	HAÐNAD
B1	10.10.2008	BYGGINGARTEIKNING	HÓÓ
B2	10.01.2007	VS11-524	HÓÓ
R1	19.08.2008	REYNDARTEIKNING	HÓÓ

DAGS UNDIRSKRIFTAR: NAFN OG KT. SAMRÆMINGARHÖNNUNAR:  
UNDIRSKRIFT SAMRÆMINGARHÖNNUNAR: *[Signature]*

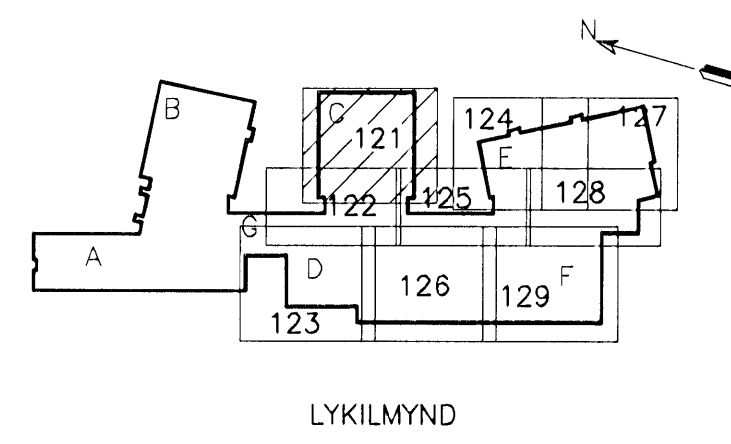

- ATHUGASEMDIR:**
- ALMENNAR SKÝRINGAR, DEILI OG SNID SJÁ TEIKN. B2-001 TIL B2-005.
  - ALMENN JÄRNABENDING Í VEGGJUM NEMA ANNARS SÉ GETID Á SÉRMYNDUM.
  - TVÖ LÓDRÉTT K16 JÄRN SKULU KOMA HVORU MEGIN VID GÖLFSÍÐ OP OG NÁ 700mm UPP ÓR PLÖTU
  - 5 S- TÁKNAR SÖLUNÚMÉR, SJÁ TEIKN. B2-521 TIL B2-524
  - JÄRN SEM SÝND ERU GANGA Í GEGNUM GAT SKULU KLIPPT Í SUNDUR VID MIDJU GATSINS OG FÆRD ÓT FYRIR ÞAD.

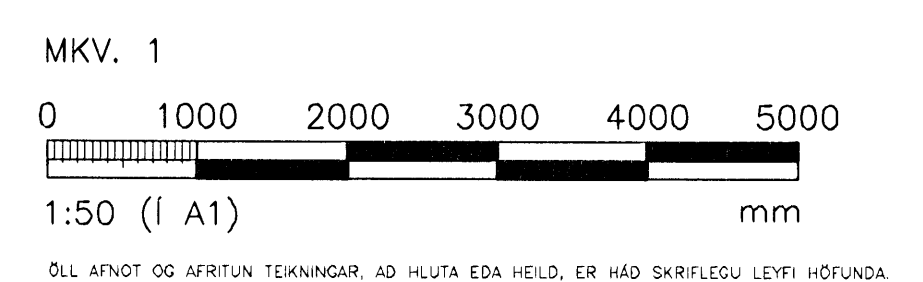

ÖLL AFNOT OG AFRITUN TEIKNINGAR, AD HLUTA EDA HEILD, ER HAD SKRIFLEGU LEYFI HÖFUNDA.

**VGK HÖNNUN**  
 GRENSÁSVEGI 1 · 108 REYKJAVÍK · Sími: 422 3000 · Fax: 422 3001  
 VEFANG: www.vgkhonnun.is · NETFANG: vgkhonnun@vgkhonnun.is

HEITI VERKS:  
**HRAUNVALLASKÓLI 2. ÁF.**  
DREKAVELLIR 9, HAFNARFIRÐI

HEITI TEIKNINGAR:  
BURDARVIRKI:  
1. HÆÐ, GRUNNMYND  
VEGGIR OG LOFTPLATA

MELT:	TEIKNAD:	GEYMSLUNUMER:	UNR:
	LS		3.151.218
HAÐNAD:	YFRIFARÐ:	MKV:	NR. TEIKNINGAR:
HÓÓ		1:50	
DAGS UNDIRSKRIFTAR:	NAFN OG KT. HÖNNUNAR:	VEFANG:	ÚTGAFA:
31.12.2008	VGK-HÖNNUN	430572-0169	<b>B2-121</b>
UNDIRSKRIFT HÖNNUNAR:	LÁRUS ÁRSÆLSSON	ÚTGAFA:	R1
		200862-5119	