


GRUNNMYND  
MKV. 1

Samþykkt þann  
**05 MAR 2009**  
Byggingafulltrúinn í Hafnarfirði  
Fh. Þrófur S. Gunnlaugsson

ÚTGÁFUFRILL

NGMÉR	DAGS	SKRINGAR	HAÐNAÐ
B1	03.10.2006	BYGGINGARTEIKNING	HÖÖ
B2	10.10.2006	SÖKKLUM BREYTT	HÖÖ
R1	19.08.2008	REYNDARTEIKNING	HÖÖ

DAGS. UNDIRSKRIFTAR: NAFN OG KT. SAMRÆMINGARHÖNNUÐAR:  
UNDIRSKRIFT SAMRÆMINGARHÖNNUÐAR: *[Signature]*

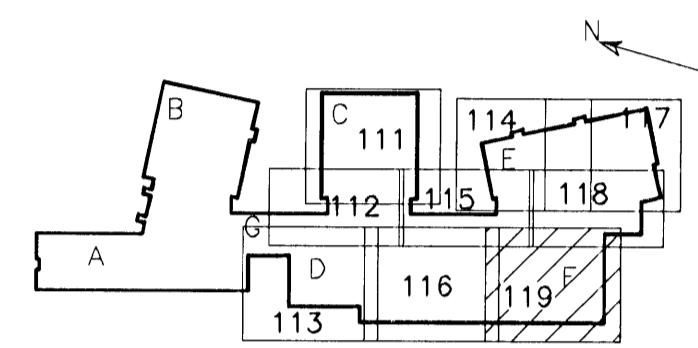


LYKILMYND

ATHUGASEMDIR:

- 1 ALMENNAR SKÝRINGAR, DEILI OG SNID SJÁ TEIKN. B2-001 TIL B2-005
- 2 ALMENN JÄRNABENDING Í VEGGJUM NEMA ANNARS SÉ GETID Á SÉRMYNDUM.
  - K12c250 HH LÁRÉTT
  - K12c200 HH LÓDRÉTT
- 3 TÖV LÓDRÉTT K16 JÄRN SKULU KOMA HVORU MEGIN VID GÓLFSÍÐ OP OG NÁ 700mm UPP ÚR PLÖTU
- 4 U- TÁKNAR UNDIRSTÖÐUNÖMUR, SJÁ TEIKN. B2-512

MKV. 1

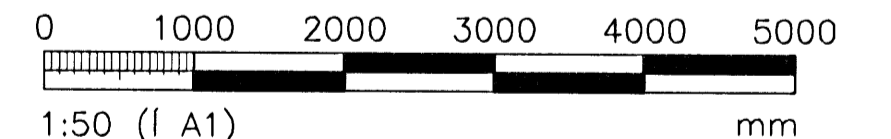

ÖLL AÐNOT OG AFRITUN TEIKNINGAR, AD HLUÐA EDA HEILD, ER HÁÐ SKRIFLEGU LEYFI HÖFUNDA.

**VGK HÖNNUN**  
GRENSÁSVEGI 1 · 108 REYKJAVÍK · Sími: 422 3000 · Fax: 422 3001  
VEFFANG: www.vgkhonnun.is · NETFANG: vgkhonnun@vgkhonnun.is

HEITI VERKS:

**HRAUNVALLASKÓLI 2. ÁF.**  
DREKAVELLIR 9, HAFNARFIRÐI

HEITI TEIKNINGAR:  
BURÐARVIRKI:  
UNDIRSTÖÐUR  
SÖKKLAR, UNDIRSTÖÐUPLATTAR OG GRUNNPLATA

MÆLI:	TEIKNAD:	ÖEMSLUNUMER:	VNR:
HAÐNAÐ: HÖÖ	YRFARÐ: LS/BAR	MKV: 1:50	3.151.218
DAGS. UNDIRSKRIFTAR: 31.12.2008	NAFN OG KT. HÖNNUÐAR: VGK-HÖNNUN	430572-0169	<b>B2-119</b>
UNDIRSKRIFT HÖNNUÐAR: LÁRUS ÁRSELSSON	200862-5119	ÓTGÁFA: R1	