

GRUNNMYND  
MKV. 1


Samþykkt þann  
05 MAR 2009

Byggingulltrúinn (Hafnarfirði)  
F.h. Hrólfur S. Gunnlaugsson

ÚTGÁFUERILL

| NÚMÉR | DAGS       | SKYRINGAR                   | HANNAÐ |
|-------|------------|-----------------------------|--------|
| B1    | 03.10.2008 | BYGGINGARTEIKNING           | HÖÖ    |
| B2    | 10.10.2008 | SÖKKLUM BREYTT              | HÖÖ    |
| B3    | 06.12.2008 | STÆKKUN Á ANDDYRI, SNIDPILA | HÖÖ    |
| R1    | 19.08.2008 | REYNDARTEIKNING             | HÖÖ    |

DAGS. UNDIRSKRIFTAR: NAFN OG KT. SAMRÆMINGARHÖNNUÐAR:  
UNDIRSKRIFT SAMRÆMINGARHÖNNUÐAR:

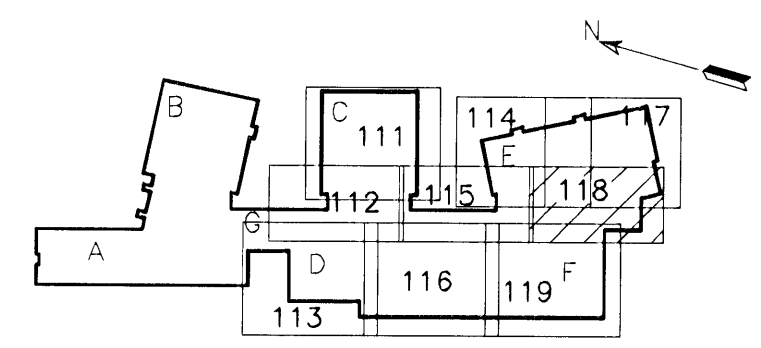


LYKILMYND

ATHUGASEMDIR:

- ALMENNAR SKÝRINGAR, DEILI OG SNID SJÁ TEIKN. B2-001 TIL B2-005
- 3 ALMENN JÁRNABENDING Í VEGGJUM NEMA ANNARS SE GETID Á SÉRMYNDUM.
  - K12c250 HH LÁRÉTT
  - K12c200 HH LÓDRÉTT
- 4 TÖV LÓDRÉTT K16 JÁRN SKULU KOMA HVORU MEGIN VÍÐ GÓLFSÍÐ OP OG NÁ 700mm UPP ÚR PLÖTU
- 5 U- TÁKNAR UNDIRSTÖÐUNGEMER, SJÁ TEIKN. B2-512

MKV. 1

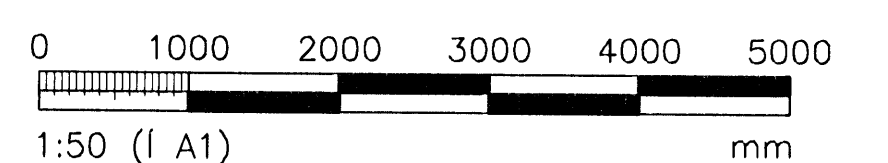

ÖLL AFNOT OG AFRITUN TEIKNINGAR, AD HEUTA EDA HEILD, ER HÁÐ SKRIFLEIÐU LEYFI HÖFUNDA.



HRAUNVALLASKÓLI 2. ÁF.  
DREKAVELLIR 9, HAFNARFIRÐI

HETI TEIKNINGAR:  
BURDARVIRKI:  
UNDIRSTÖÐUR  
SÖKKLAR, UNDIRSTÖÐUPLATTAR OG GRUNNPLATA

|                       |                       |            |                |             |
|-----------------------|-----------------------|------------|----------------|-------------|
| MÆLT:                 | TEIKNAD:              | LS/BAR     | GEMISLUNGEMER: | VNR:        |
| HANNAÐ:               | YFIRFARÐI:            | HOÖ        | MKV:           | 3.151.218   |
| DAGS. UNDIRSKRIFTAR:  | NAFN OG KT. HÖNNUÐAR: | 31.12.2008 | VGK-HÖNNUN     | 430572-0169 |
| UNDIRSKRIFT HÖNNUÐAR: | LÁRUS ÁRSELSSON       |            | 200862-5119    | ÓTAFAR: R1  |

**B2-118**