


ÚTGAFUFERILL

NR.	DAGS.	SKYRINGAR	MANNAÐ.
B1	03.10.2006	BYGGINGARTEIKNING	HÖÖ
B2	10.10.2006	SÖKKLUM BREYTT	HÖÖ
B3	29.08.2007	STÉKKUN HÖSS	LÁ
R1	19.08.2008	REYNDARTEIKNING	LÁ

DAGS. UNDIRSKRIFTAR: NAFN OG KT. SAMRÆMINGARHÖNNUNDA

UNDIRSKRIFT SAMRÆMINGARHÖNNUNDA

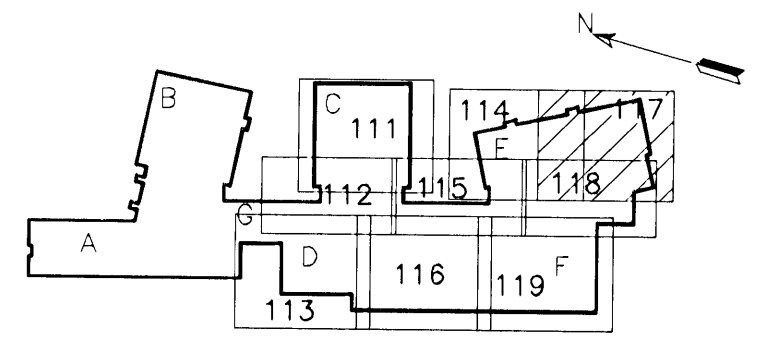

LYKILMYND

ATHUGASEMDIR:

- ALMENNAR SKÝRINGAR, DEILI OG SNID SJÁ TEIKN. B2-001 TIL B2-005
- ALMENN JÄRNABENDING Í VEGGJUM NEMA ANNARS SÉ GETID Á SÉRMYNDUM.
  - K12x250 HH LÁRÉTT
  - K12x200 HH LÖDRÉTT
- TVÖ LÖDRÉTT K16 JÄRN SKULU KOMA HVORU MEGIN VIÐ GÓLFSÍÐ OP OG NÁ 700mm UPP ÚR PLÖTU
- U- TÁKNAR UNDIRSTÖÐUNÖMER, SJÁ TEIKN. B2-512 OG B2-513.

MKV. 1

0 1000 2000 3000 4000 5000

1:50 (í A1) mm

ÖLL ÁMÖT OG AFRITUN TEIKNINGAR, AD HLUÐA EÐA HEIÐ, ER HÁÐ SKRIFLEGU LEYFI HÖFUNDA.

**VGK HÖNNUN**

GRENSÁSVEGI 1 · 108 REYKJAVÍK · Sími: 422 3000 · Fax: 422 3001  
VEFFANG: www.vgkhonnun.is · NETFANG: vgkhonnun@vgkhonnun.is

ÞEITTEI TEIKNINGAR:

**HRAUNVALLASKÓLI 2. ÁF.**  
DREKAVELLIR 9, HAFNARFIRÐI

ÞEITTEI TEIKNINGAR:

**BURDARVIRKI:**  
UNDIRSTÖÐUR HÖSS  
SÖKKLAR, UNDIRSTÖÐUPLATTAR OG GRUNNPLATA

MELT:	TEIKNND:	GEYMSLUNÖMER:	VNR:
HANNAÐ: HÖÖ	YFIRFARÐ: MKV.	1:50	3.151.218
DAGS. UNDIRSKRIFTAR: 31.12.2008	NAFN OG KT. HÖNNUNDA: VGK-HÖNNUN	430572-0169	<b>B2-117</b>
UNDIRSKRIFT HÖNNUNDA: LÁRUS ÁRSELSSON	ÚTGÁFA:	200862-5119	R1

GRUNNMYND  
MKV. 1

