



ÚTGÁFUERILL

NR.	DAGS.	SKYRINGAR.	HAHNAD.
B1	03.10.2006	BYGGINGARTEIKNING	HÖÖ
B2	10.10.2006	SÖKKLUM BREYTT	HÖÖ
R1	19.08.2008	REYNDARTEIKNING	HÖÖ

DAGS. UNDIRSKRIFTAR: NAFN OG KT. SAMREYNDINGARHÖNNUÐAR:
 UNDIRSKRIFT SAMREYNDINGARHÖNNUÐAR:

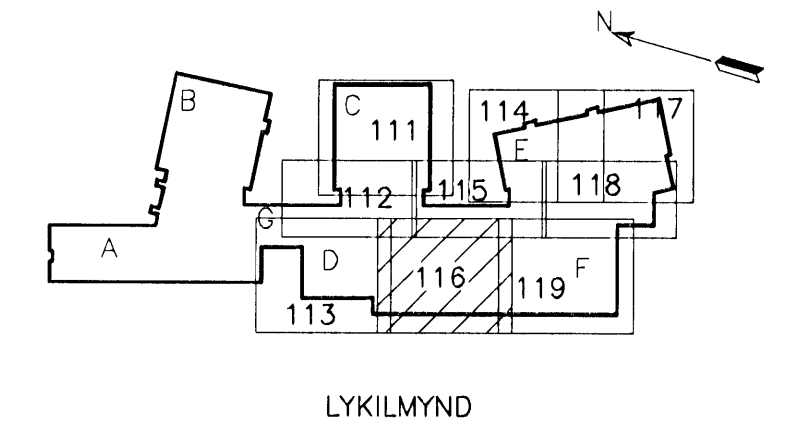

- ATHUGASEMDIR:**
- ALMENNAR SKÝRINGAR, DEILI OG SNID SJÁ TEIKN. B2-001 TIL B2-005
 - ALMENN JÄRNABENDING Í VEGGJUM NEMA ANNARS SÉ GETID Á SÉRMYNDUM.
 - K12c250 HH LÁRÉTT
 - K12c200 HH LÓDRÉTT
 - TVÖ LÓDRÉTT K16 JÄRN SKULU KOMA HVORU MEGIN VID GÖLFSÍÐ OP OG NÁ 700mm UPP ÚR PLOTU
 - U- TÄKNAR UNDIRSTÖÐUNÖMER, SJÁ TEIKN. B2-512

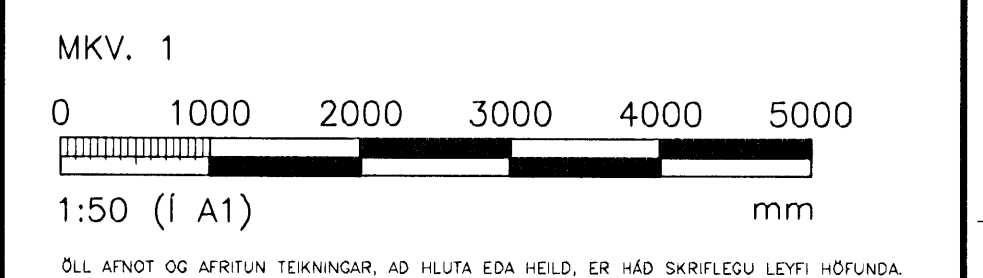


VGK HÖNNUN
 GRENSÁSVEGI 1 · 108 REYKJAVÍK · Sími: 422 3000 · Fax: 422 3001
 VEFANG: www.vgkhonnun.is · NETFANG: vgkhonnun@vgkhonnun.is

HRAUNVALLASKÓLI 2. ÁF.
 DREKAVELLIR 9, HAFNARFIRÐI

HEITI TEIKNINGAR:
BURDARVIRKI:
 UNDIRSTÖÐUR
 SÖKKLAR, UNDIRSTÖÐUPLATTAR OG GRUNNPLATA

MELT:	TEIKNAD:	LS/BAR	GEYMSLUNUMER:	VNR:
HAHNAD:	YFIRFARID:	SKV:	1:50	NR. TEIKNINGAR:
DAGS. UNDIRSKRIFTAR:	NAFN OG KT. HÖNNUÐAR:	VGK-HÖNNUN	430572-0169	B2-116
UNDIRSKRIFT HÖNNUÐAR:	LÁRUS ÁRSÆLSSON	200862-5119	ÓTÁFA:	R1

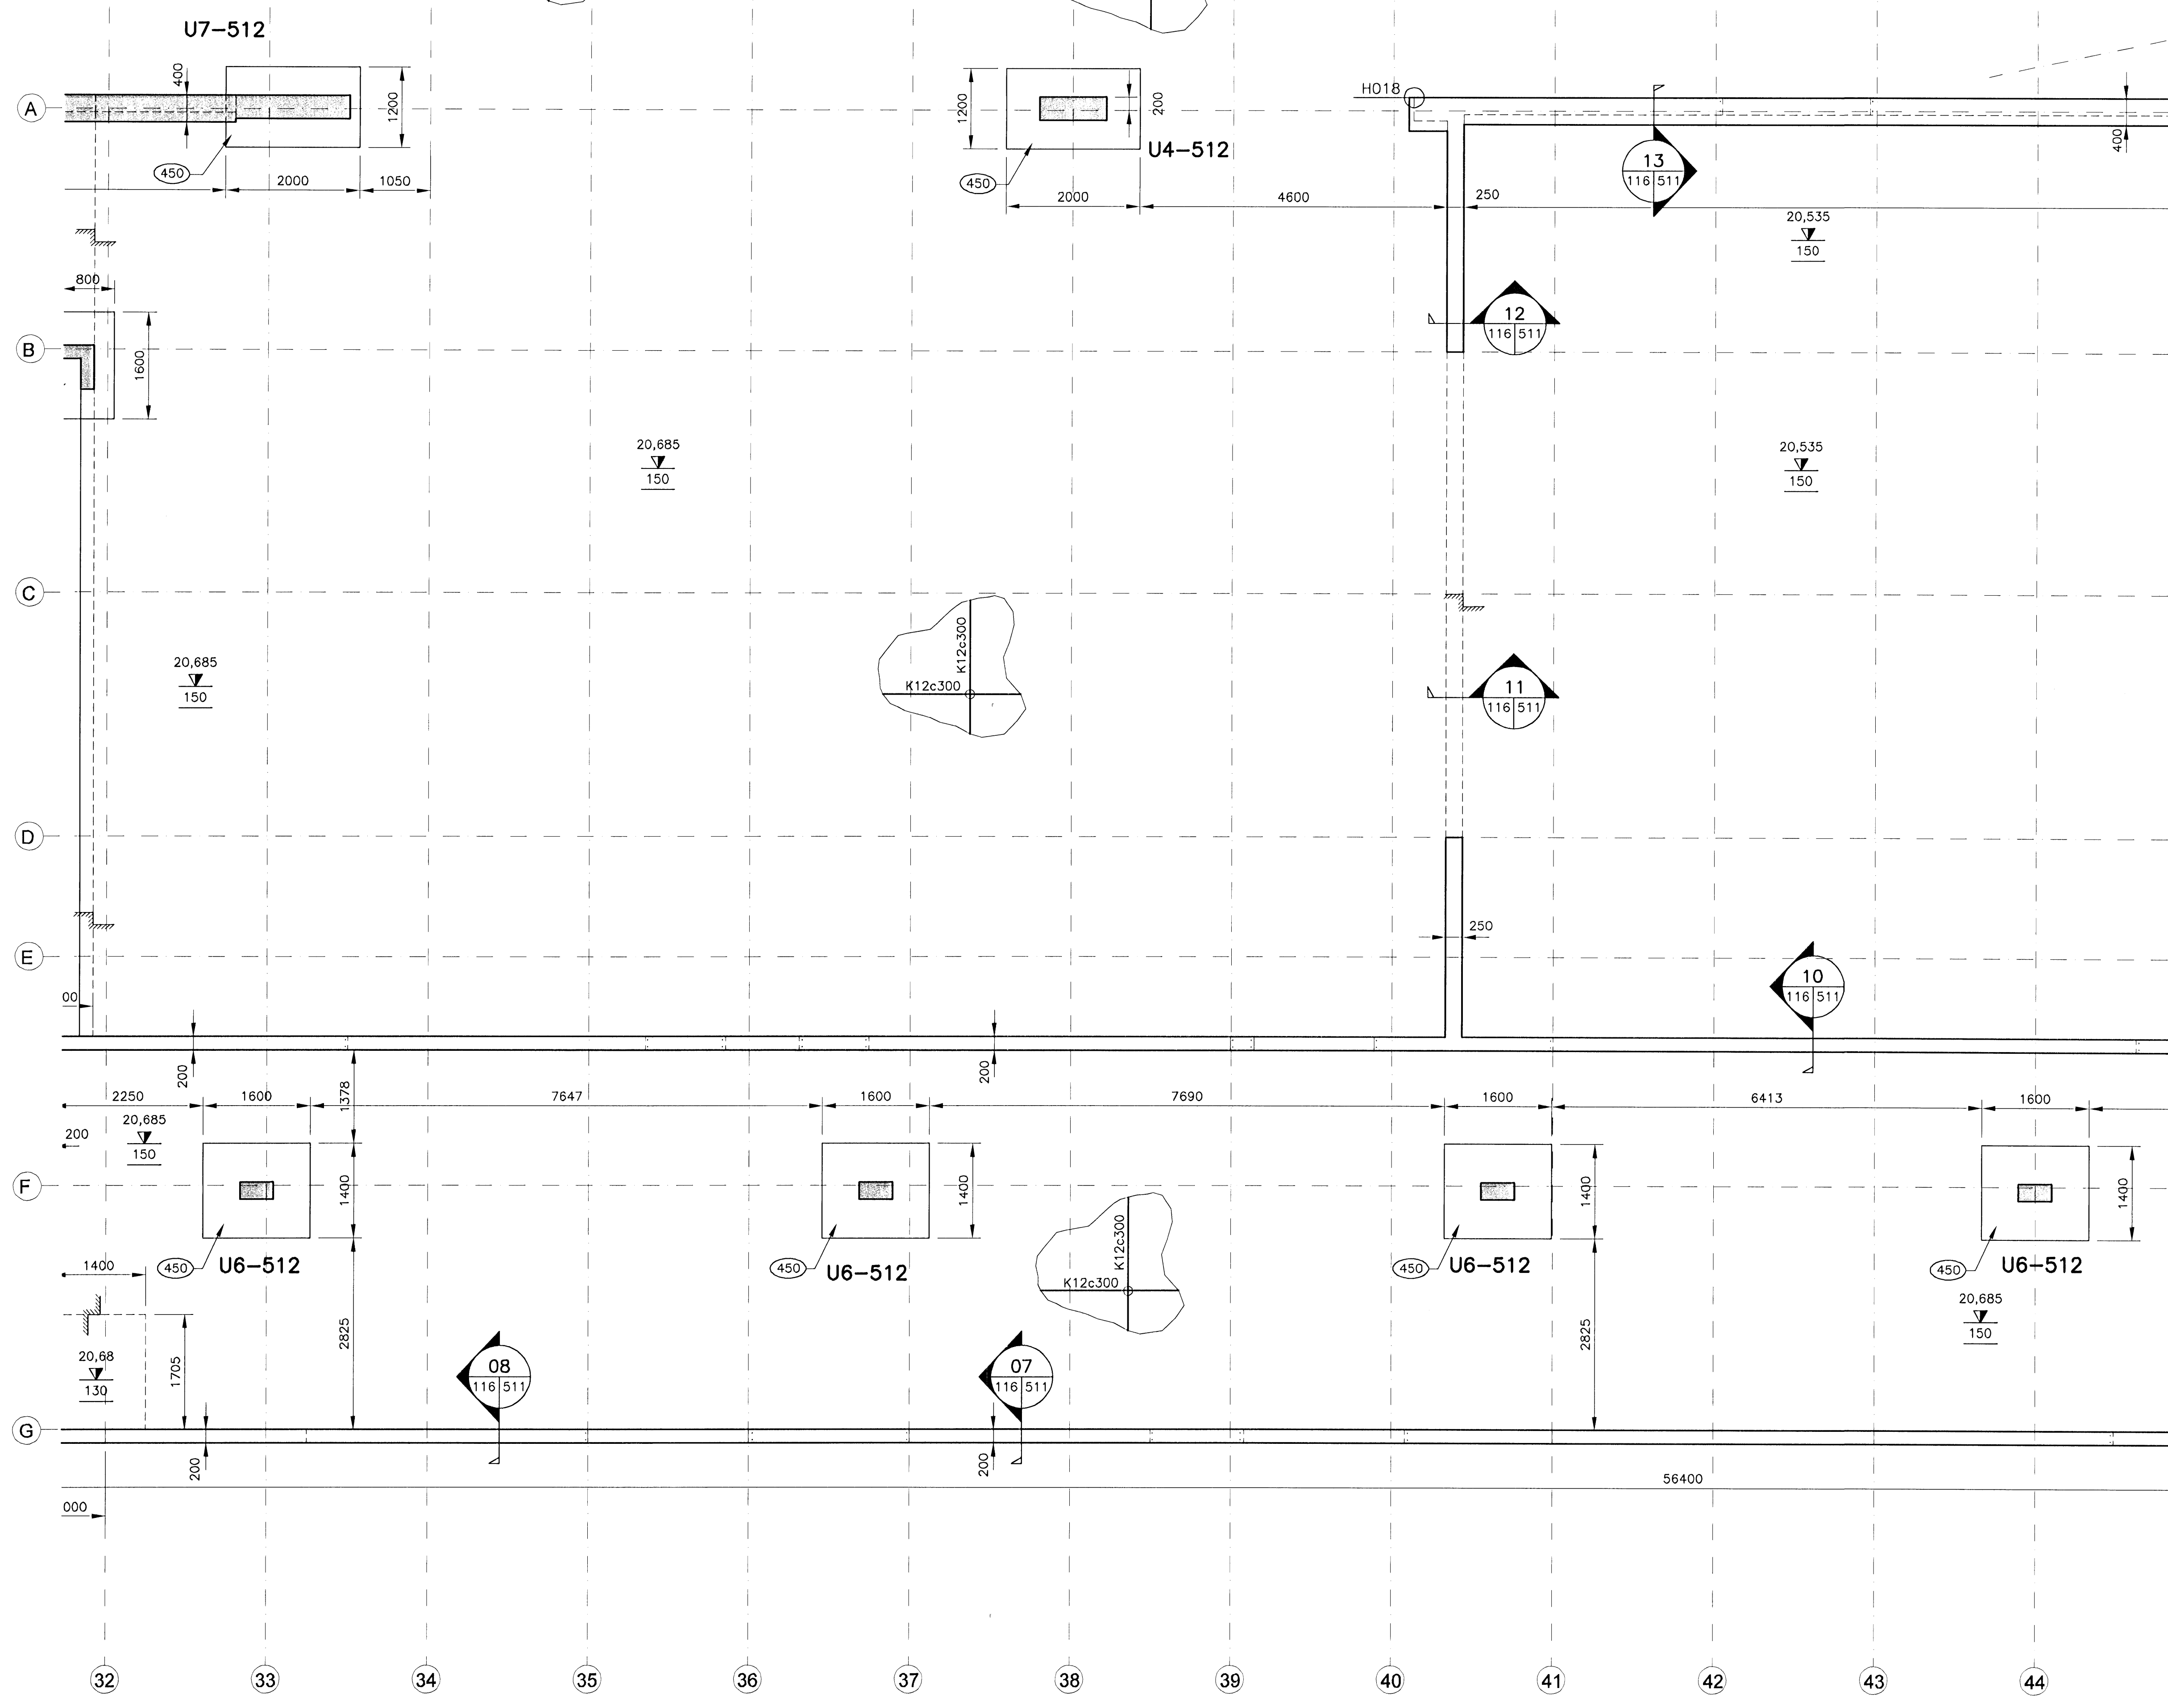

GRUNNMYND
 MKV. 1