


Hönnuður:  
ARI, HAS  
Yfirfarð:  
---  
Samþykkt Davíð Sæviðsson kt: 100356-3339

Breytingar:  
B1: 25.02.2009 Reyndartekningar  
---  
---

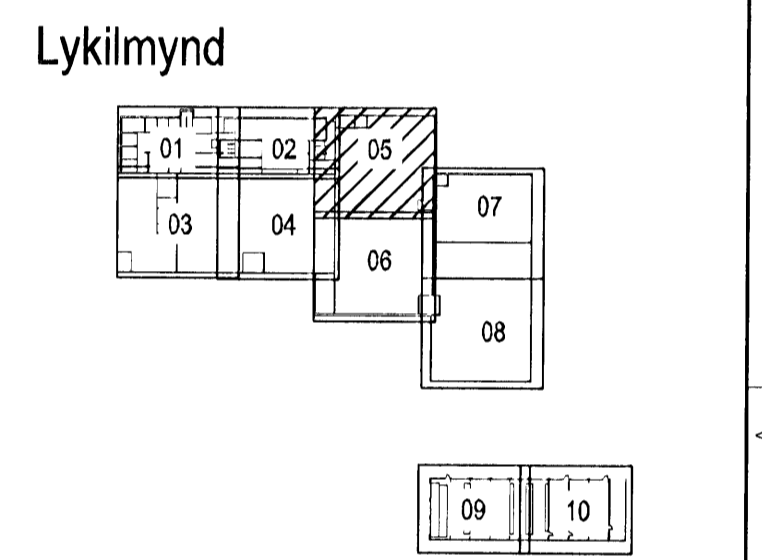


Aðalhönnuður:  
ARI, HAS

Héðinn  
Gjáhella 4  
221 Hafnarfjörður

Öryggiskerfi  
1. hæð  
Mkv: 1:50

**VERKFRÆÐISTOFA**  
Grensásvegur 3  
108 Reykjavík  
Sími 520 9900  
Fax 520 9901  
www.rts.is

Atlix gæðvottun skv  
BS EN ISO 9001:2000  
FRV  
FS 88744

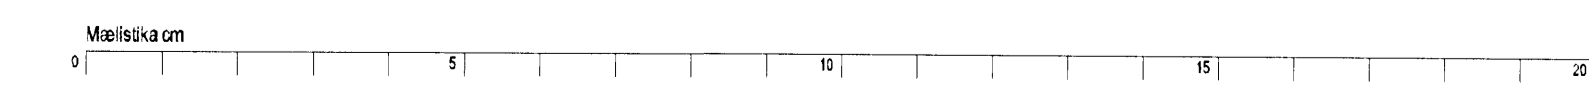

32-2166-1-  
03.04.2008 013205 B1