
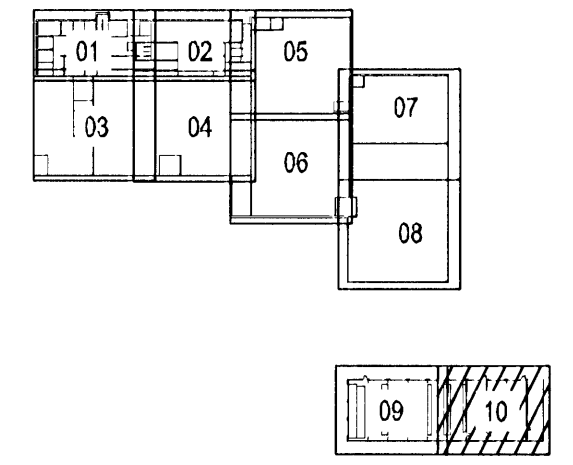



ikf/3 C.S.

Hönnuður:  
ARI, HAS  
Yfirfarir:  
---  
Samþykkt: Davíð Sýsson  kt: 100356-3339

Breytingar:  
B1: 25.02.2009 Reyndartekningar  
---  
---


Lykilmynd

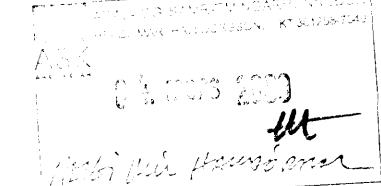

Aðalhönnuður: 

Héðinn  
Gjáhella 4  
221 Hafnarfjörður

Öryggiskerfi  
Siberia 1.Hæð  
Mkv: 1:50

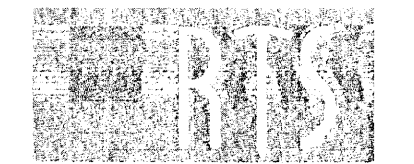

VERKFRÆÐISTOFA

Grensásvegur 3  
108 Reykjavík  
Sími 520 9900  
Fax 520 9901  
www.rts.is



32-2166-1-  
03.04.2008

013210 B1