


1k/3

Hönnuður:
ARI, HAS
Yfirfarð:
Samþykkt: Davíð Svavason kt: 100356-3339

Breytingar:
B1 12.02.2009 Reyndartekning

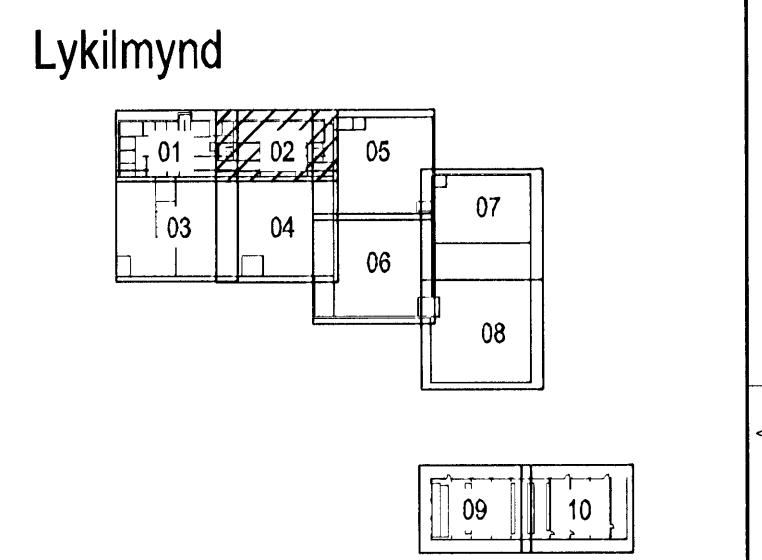

Aðalhönnuður:
ARI, HAS

Héðinn
Gjahella 4
221 Hafnarfjörður

Brunaviðvörðunarkerfi
1. hæð
Mkv: 1:50

RTS
VERKFRÆÐISTOFA
Grensásvegur 3
108 Reykjavík
Sími 520 9900
Fax 520 9901
www.rts.is

Alfrik gæðvottun skv BS EN ISO 9001:2000
PRV
FS 88744

32-2166-1-
03.04.2008
013402
B1