


14/3/08

Hönnuður:  
ARI, HAS  
Yfirantö:  
Sampykkt: Davíð Svavarskipti kt: 100356-3339

Breytingar:  
B1 12.02.2009 Reyndartekning

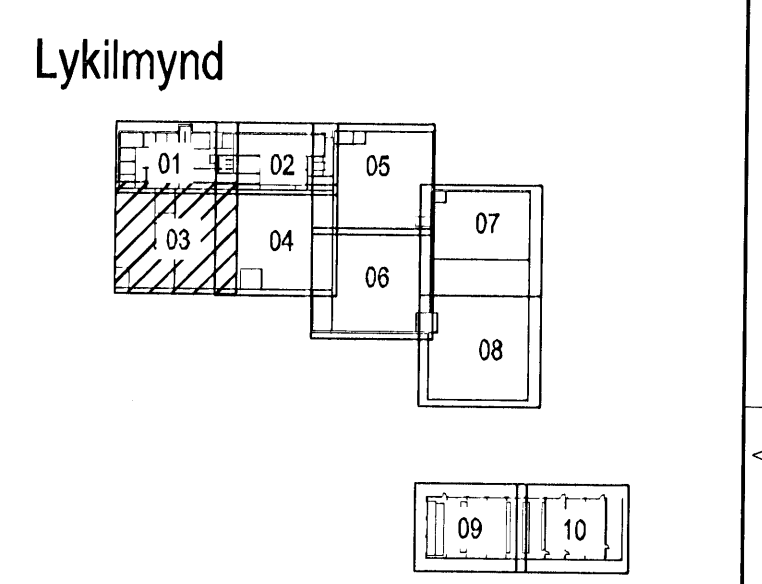

Aðalhönnuður:  
*[Signature]*

Héðinn  
Gjáhella 4  
221 Hafnarfjörður

Brunaviðvörunarkerfi  
1. hæð  
Mkv: 1:50

**RTS**  
VERKFRÆÐISTOFA  
Grensásvegur 3  
108 Reykjavík  
Sími 520 9900  
Fax 520 9901  
www.rts.is

Attek þækkvörðun sv BS EN ISO 9001:2000  
FS 88744

32-2166-1-  
03.04.2008  
013403  
B1