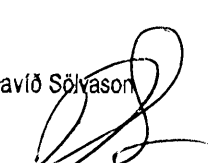



Hönnuður:
ARI, HAS


Yfirfarir:

Sambýktir: Davíð Sölvason  Kt: 100356-3339

Breytingar:
B1 12.02.2009 Reyndartekning


Lykilmynd

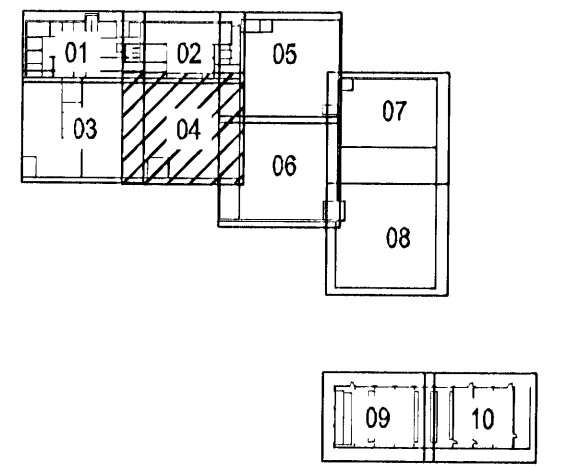

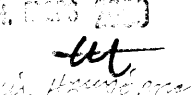
Aðalhönnuður: 

Héðinn
Gjáhella 4
221 Hafnarfjörður

Brunaviðvörðunarkerfi
1.Hæð
Mkv: 1:50

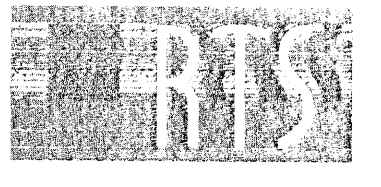

VERKFRÆDISTOFA
Grensásvegur 3
108 Reykjavík
Sími 520 9900
Fax 520 9901
www.ris.is

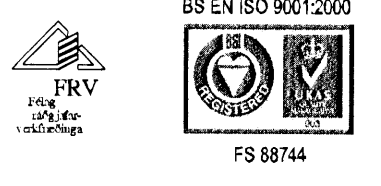

32-2166-1-
03.04.2008

013404

B1