


Hönnuður:  
ARI, HAS  
Yfirfarð:  
---  
Samþykkt: Davíð Sólveigsson *DS* kt: 100356-3339

Breytingar:  
B1 12.02.2009 Reyndartekning  
---  
---  
---

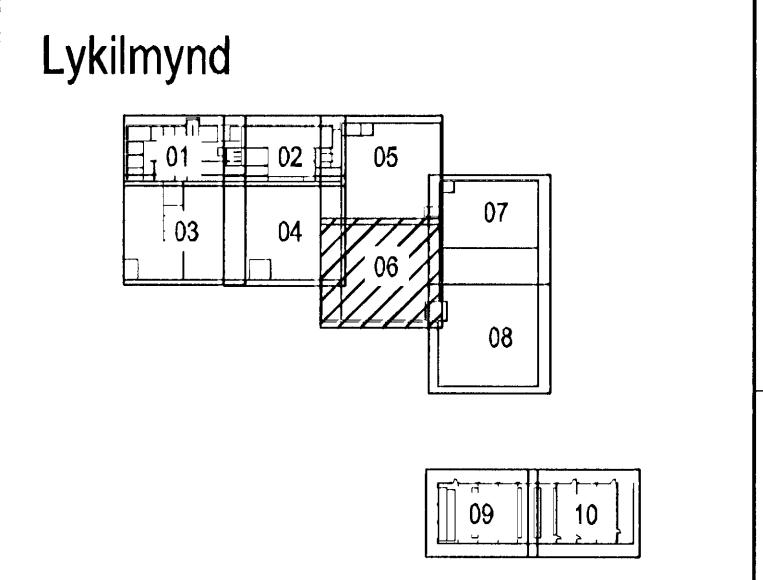

Aðalhönnuður:  
*ARI*

Héðinn  
Gjáhella 4  
221 Hafnarfjörður

Brunaviðvörðunarkerfi  
1. hæð  
Mkv: 1:50

**FRV**  
VERKFRÆÐISTOFA

Grensásvegur 3  
108 Reykjavík  
Sími 520 9900  
Fax 520 9901  
www.rts.is

Attek gæðvottun skv  
BS EN ISO 9001:2000

FS 88744

32-2166-1-  
03.04.2008

013406 B1