


Mótl. 16/3 2009 K

Hönnuður:  
ARI, HAS  
Yfirfarir:  
Samþykkt Davíð Seljason kt: 100356-3339

Breytingar:  
B1: 25.02.2009 Reyndartekningar


Lykilmynd

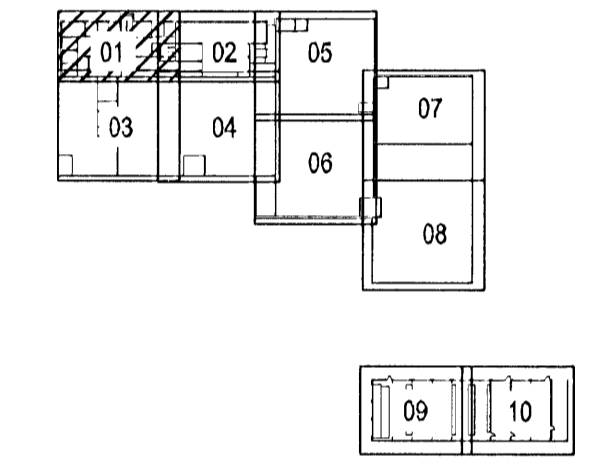

Aðalhönnuður: *[Signature]*

Héðinn  
Gjáhella 4  
221 Hafnarfjörður


Öryggskerfi  
1. hæð  
Mkv: 1:50

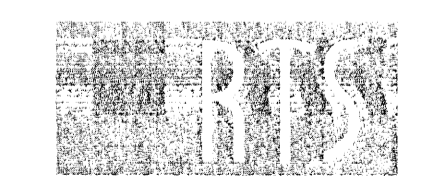

VERKFRÆDISTOFA  
Grensásvegur 3  
108 Reykjavík  
Sími 520 9900  
Fax 520 9901  
www.rts.is



32-2166-1-  
03.04.2008 013201 B1

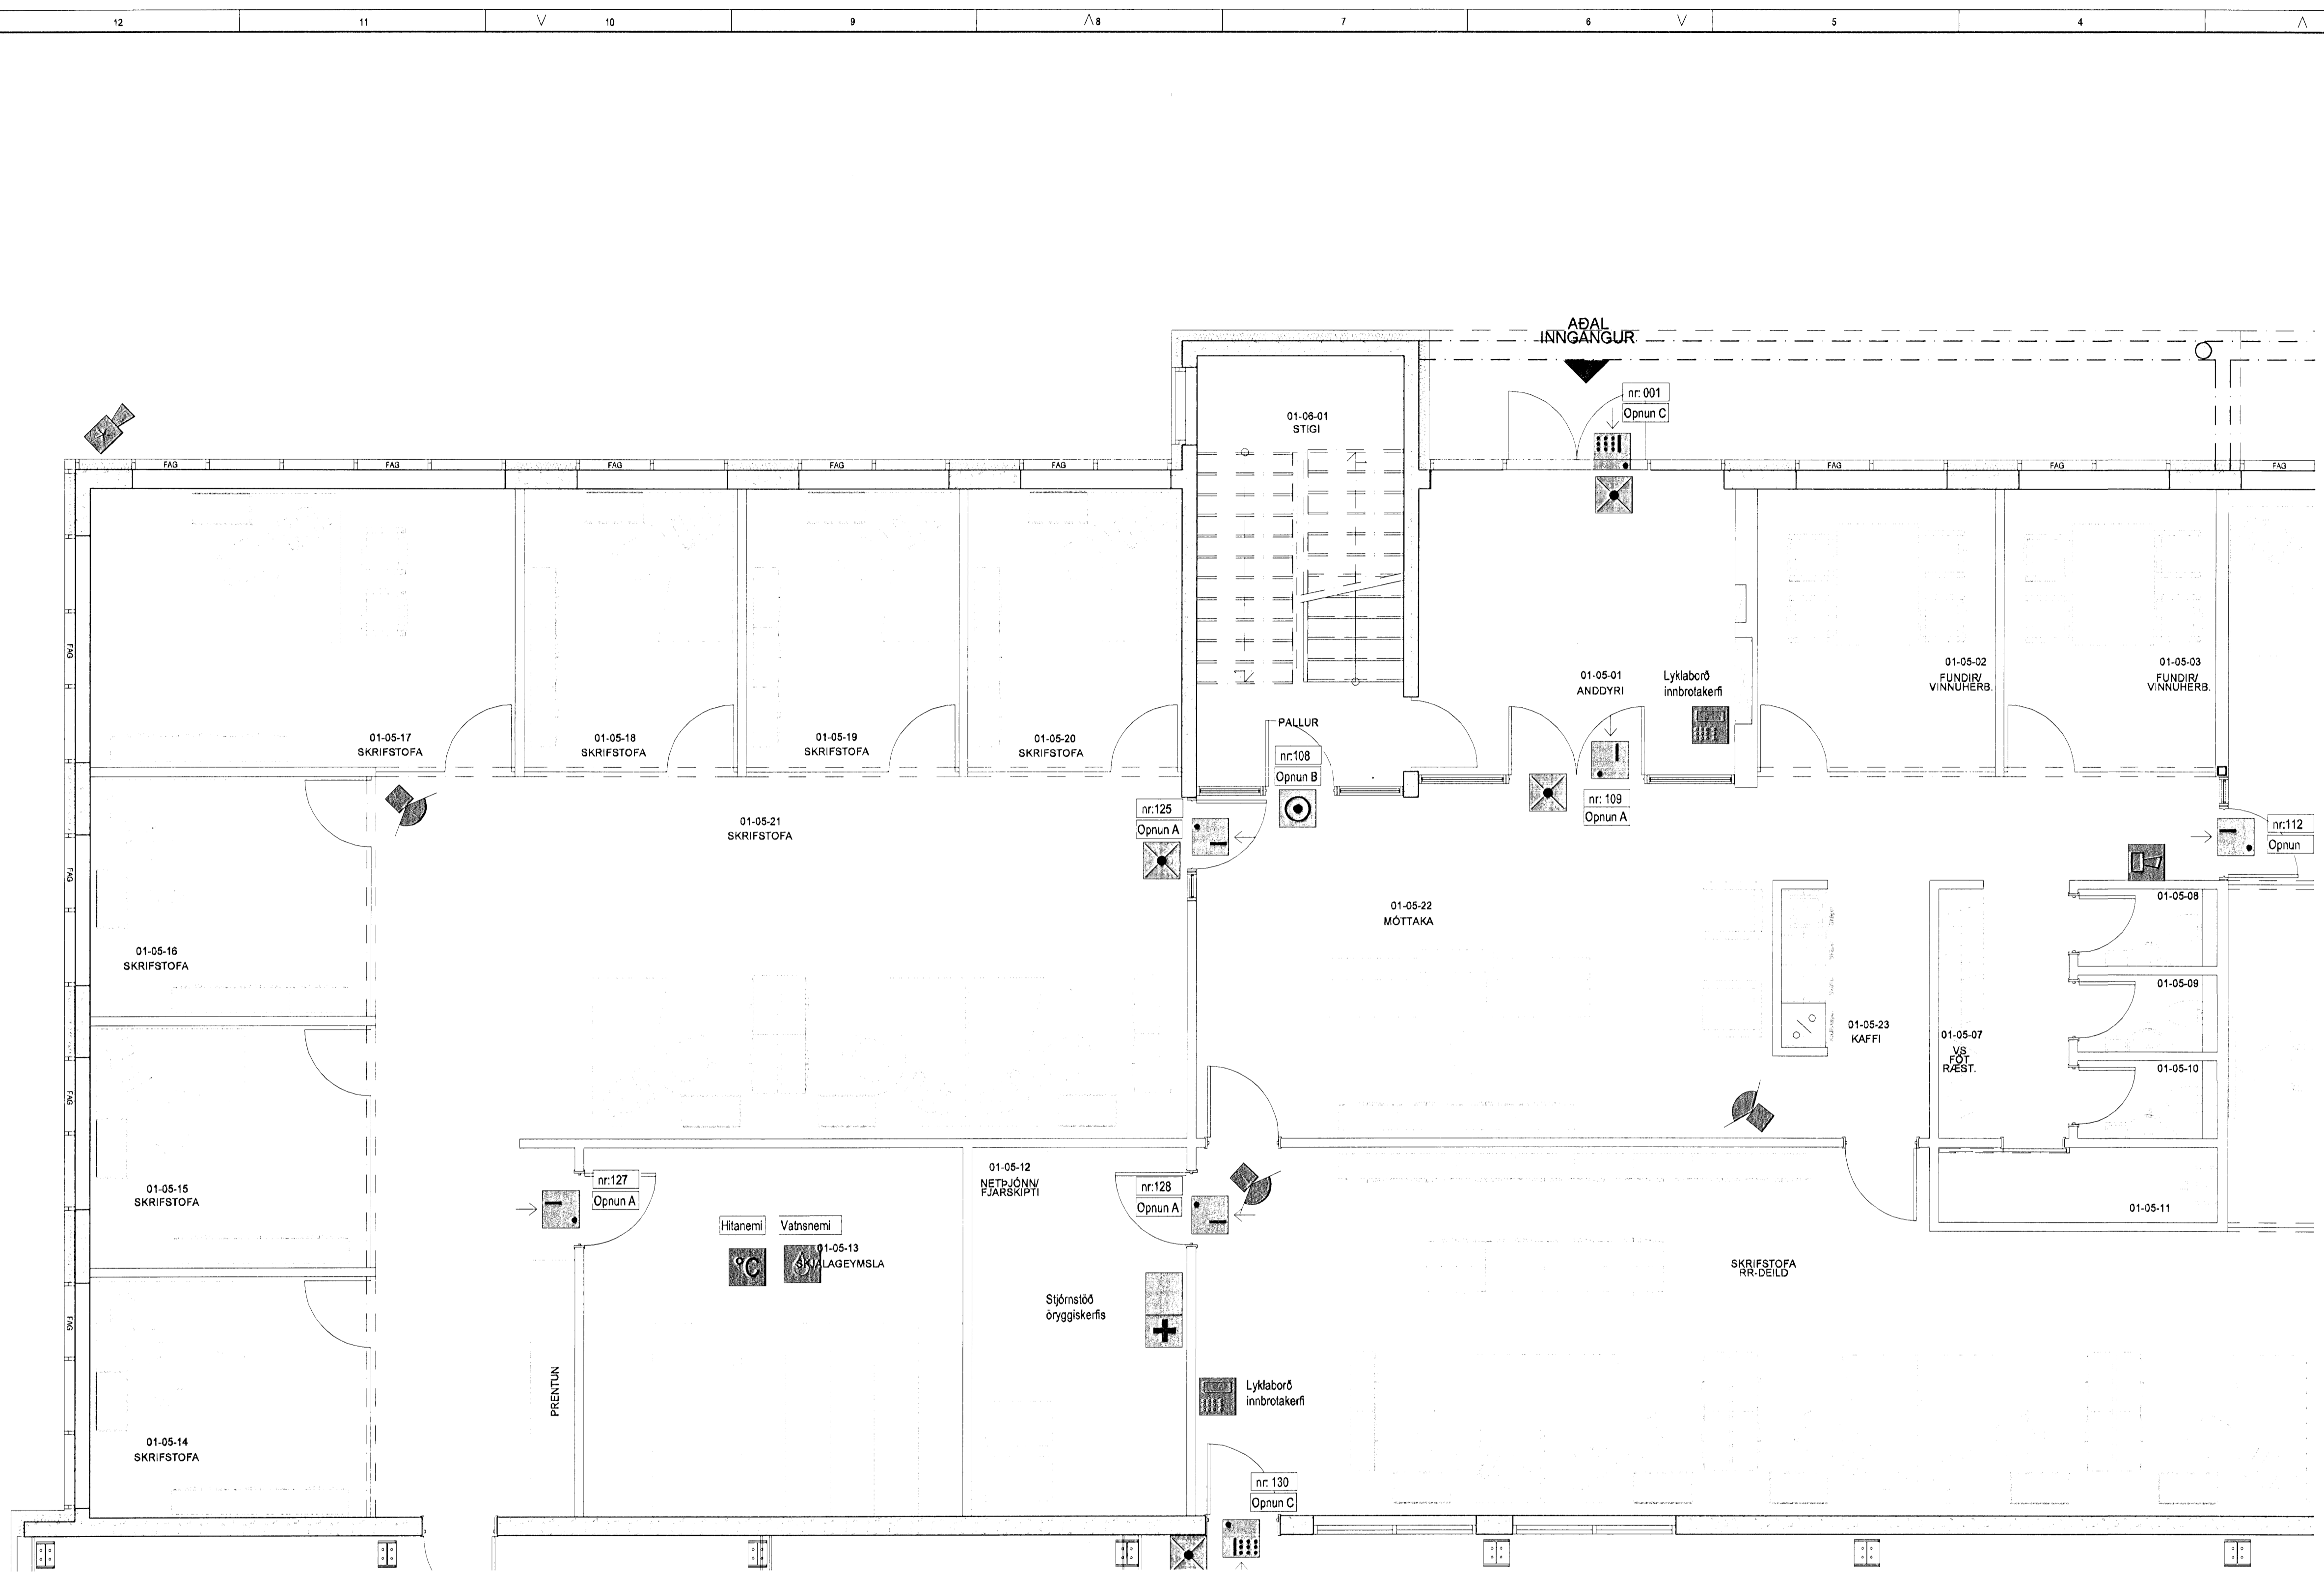

Tákn fyrir innbrotakerfi

- Vatnaskynjari innbrotav. kerfis
- Hnupi vörn innbrotav. kerfis
- Hurðarnemi innbrotav. kerfis
- Hreyfiskynjari innbrotav. kerfis
- Hitaskynjari innbrotav. kerfis
- Talnaborð innbrotav. kerfis
- Hjóðgjafi
- Stjórnstöð

Tákn fyrir aðgangskerfi

- OPNUN A. Aðgangsstýring með kortalesara fyrir aðgang inn, segulæsing, opnunarhnappur hinumegin, hurðarnemi í karni.
- Opnun B. Opnunarhnappur að innan verðu, segulæsing (fail safe) vöktuð
- OPNUN C. Aðgangsstýring með kortalesara og talnaborði fyrir aðgang inn, segulæsing, opnunarhnappur hinumegin, hurðarnemi í karni.
- OPNUN D. Aðgangsstýring með kortalesara fyrir aðgang í báðar áttir, Segulæsing, hurðarnemi í karni.
- Brothnappur í flóttaleiðum
- Stjórnstöð

Tákn fyrir myndavélakerfi

- Myndavél úti, í húsi sem þolir íslenskar aðstæður

