




TILLÖGUR AD LÖPNUM:

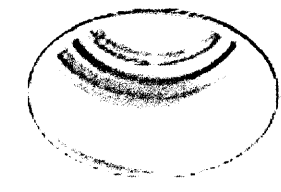


L1

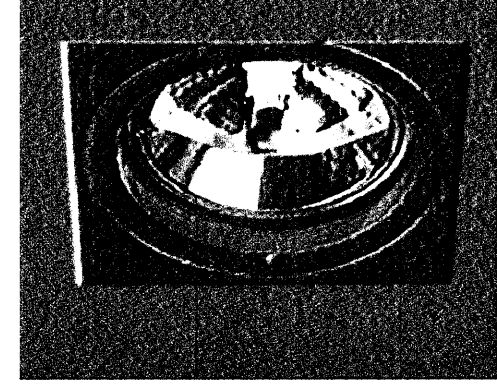


L3

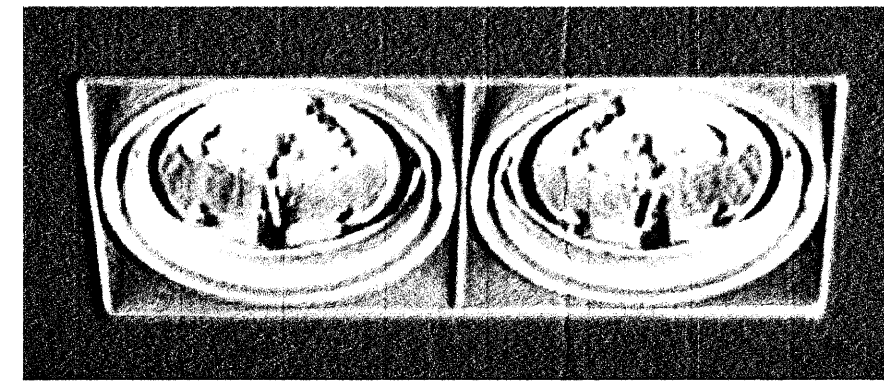


L4

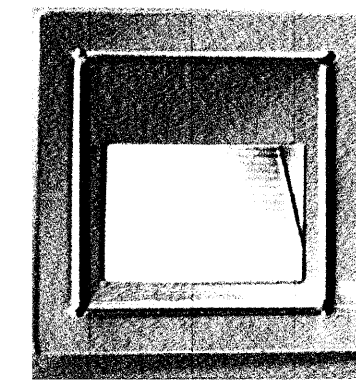

L5


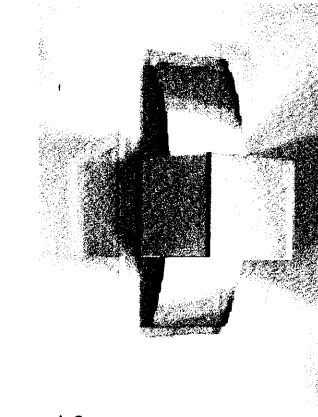


L6

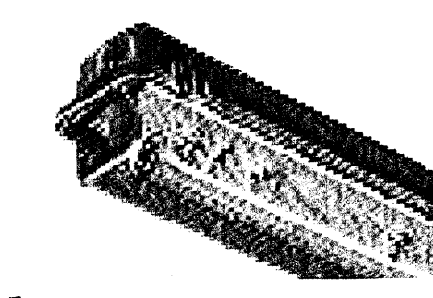


L7

6/3/07  
 Börður K. Kristjánsson Kt.040851-0969  
 Samþykkt frá Verkhönnun ehf.:  
 Undirritað samráðgjafar: H. Har.

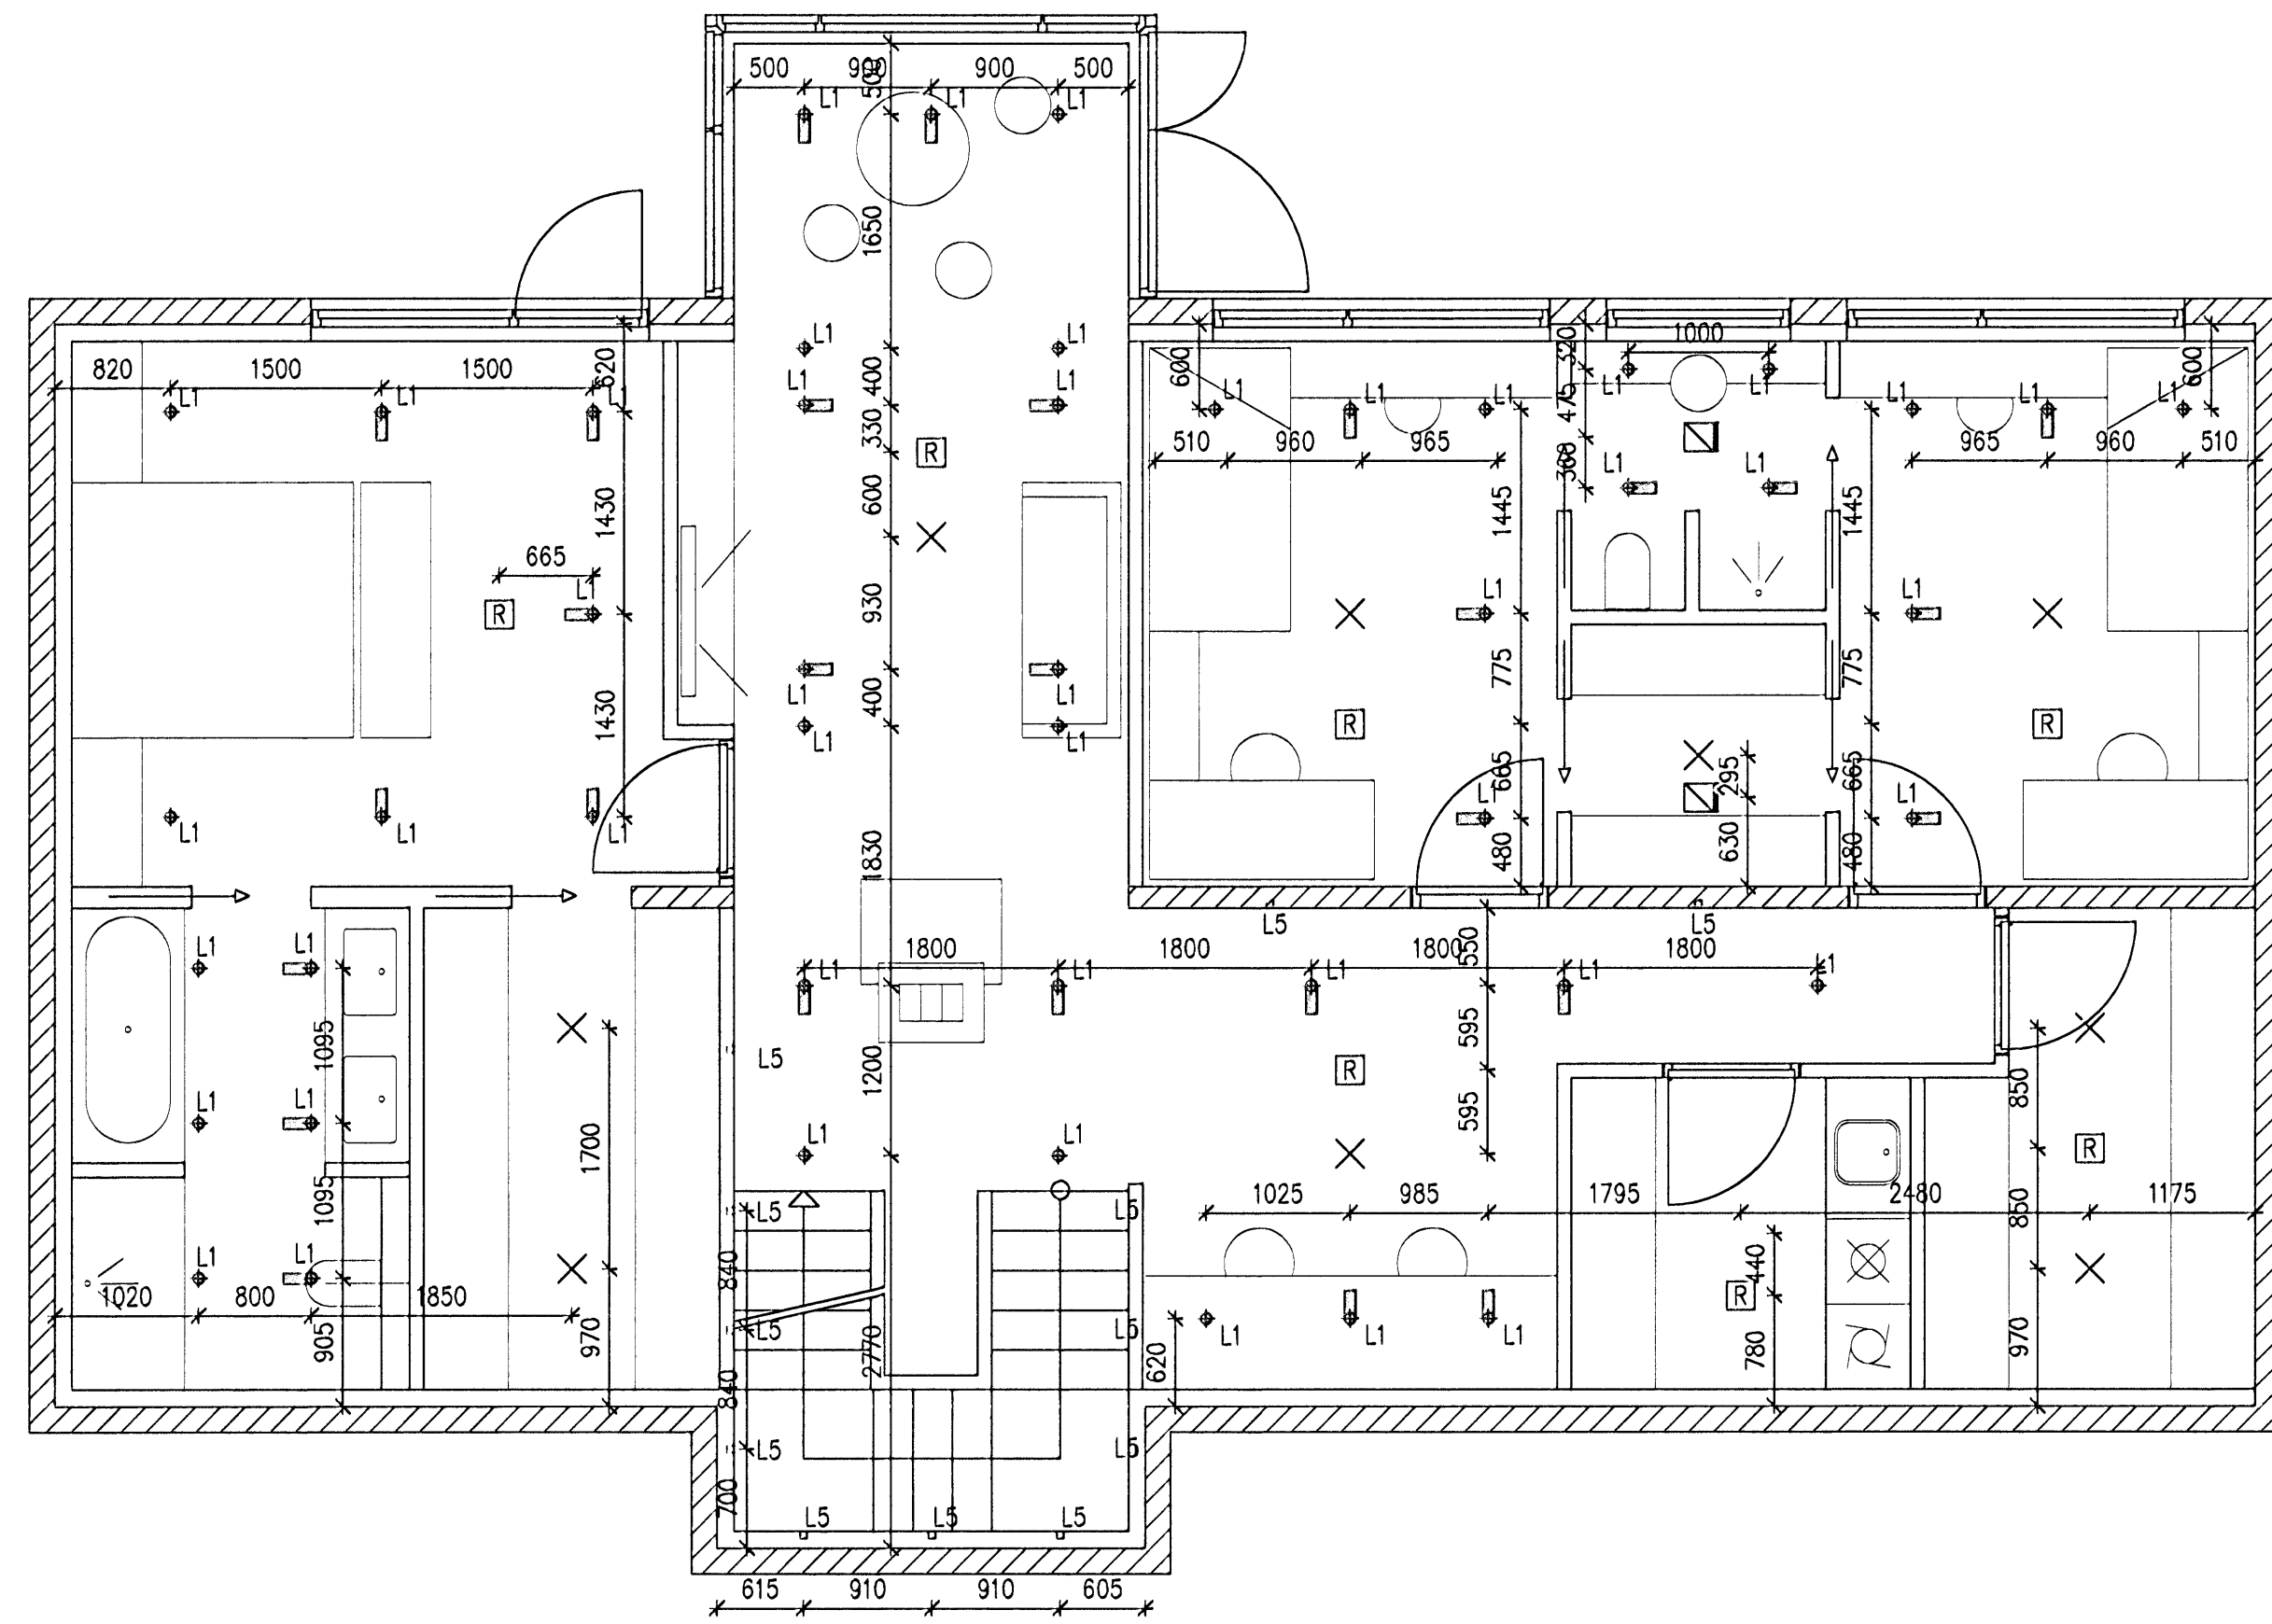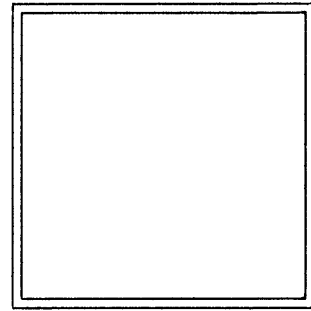


1. HÆÐ

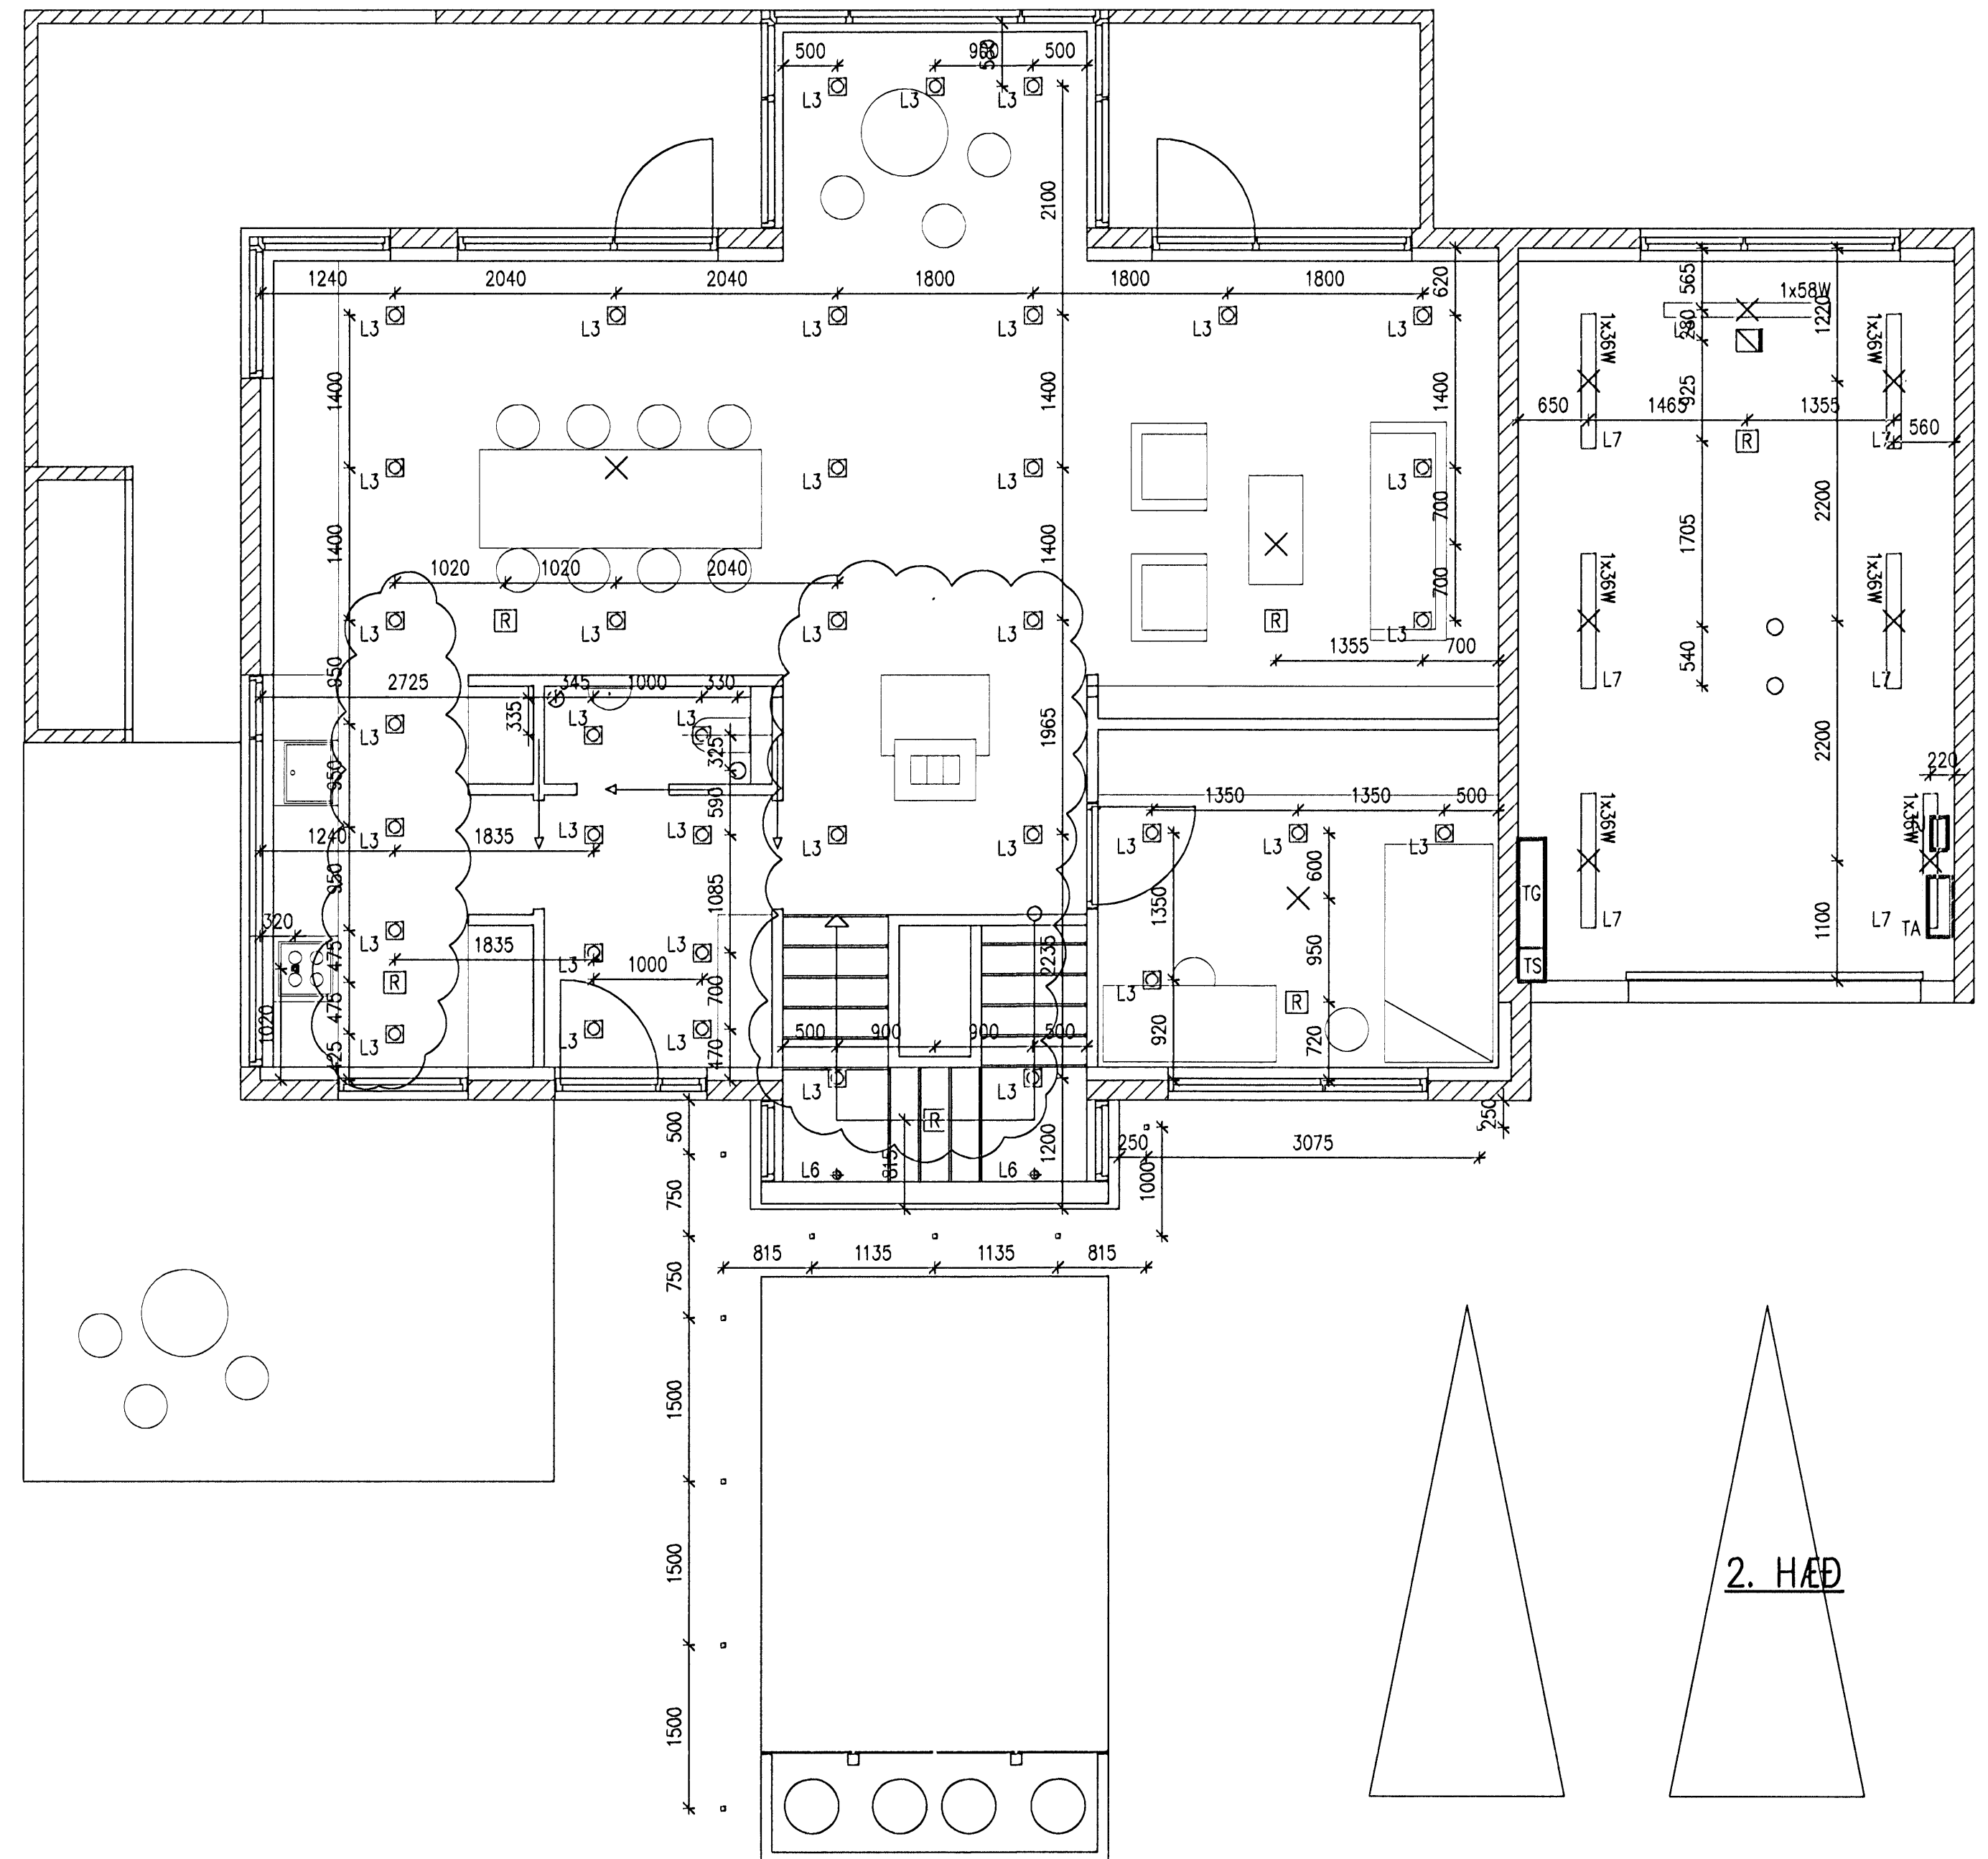

2. HÆÐ

**VERKHÖNNUN**  
 VERKFRÆÐIRÁÐGGJÖF

AKRALIND 6, 203 KÓPAVOGI, KTÍ 650107-1280  
 Sími: 570-5800, Faxi: 570-5810  
 WWW.VERKHÖNNUN.IS, VERKHÖNNUN@VERKHÖNNUN.IS

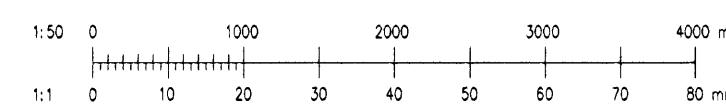

B3	27.02.2009	L4 skiptist út fyrir L3 með nýrri staðsetningu	EG
B2	23.07.2008	Töflur færðar	MBÞ
B1	19.06.2008	UPPFÆRT	EG
Dr.	Daga	Breyting	Dr. Stj.

EG	MBÞ	11.06.2008
Hinnandi	Vfirfarð	Daga
EG	A1	1:50
Tekni-á	Bláskrá	Veikvæði

FURUÁS 20, HAFNARFJÖRÐUR  
 RAFLAGNIR  
 LAMPAPLAN, MÁLSETNING LOFTDÓSA  
 Skýr: FU20-4101.dwg

2007.068  
 FU20.4101 B3  
 Verk- og tæknigögnir

© Öll útlit og útlitun tekið á eftir. Önnur eða heldur er höfundur þess. Öll réttindi eru höfð.