

Skýringar:

- ① Innfell D16ðulfsing í gangstétt.
- ② Hæð 6 snertiskjá og mynddýrasíma 1300 í neðri brún. Úrtak úr steypu fyrir snertiskjá HxBxD = 200x250x60


kl. 05

H


Bóður K. Jónsson Kt:040851-4969

Samþykkt:
Undirritun samráðingarnúmer: H. Blau.

Lágspenna 1:50

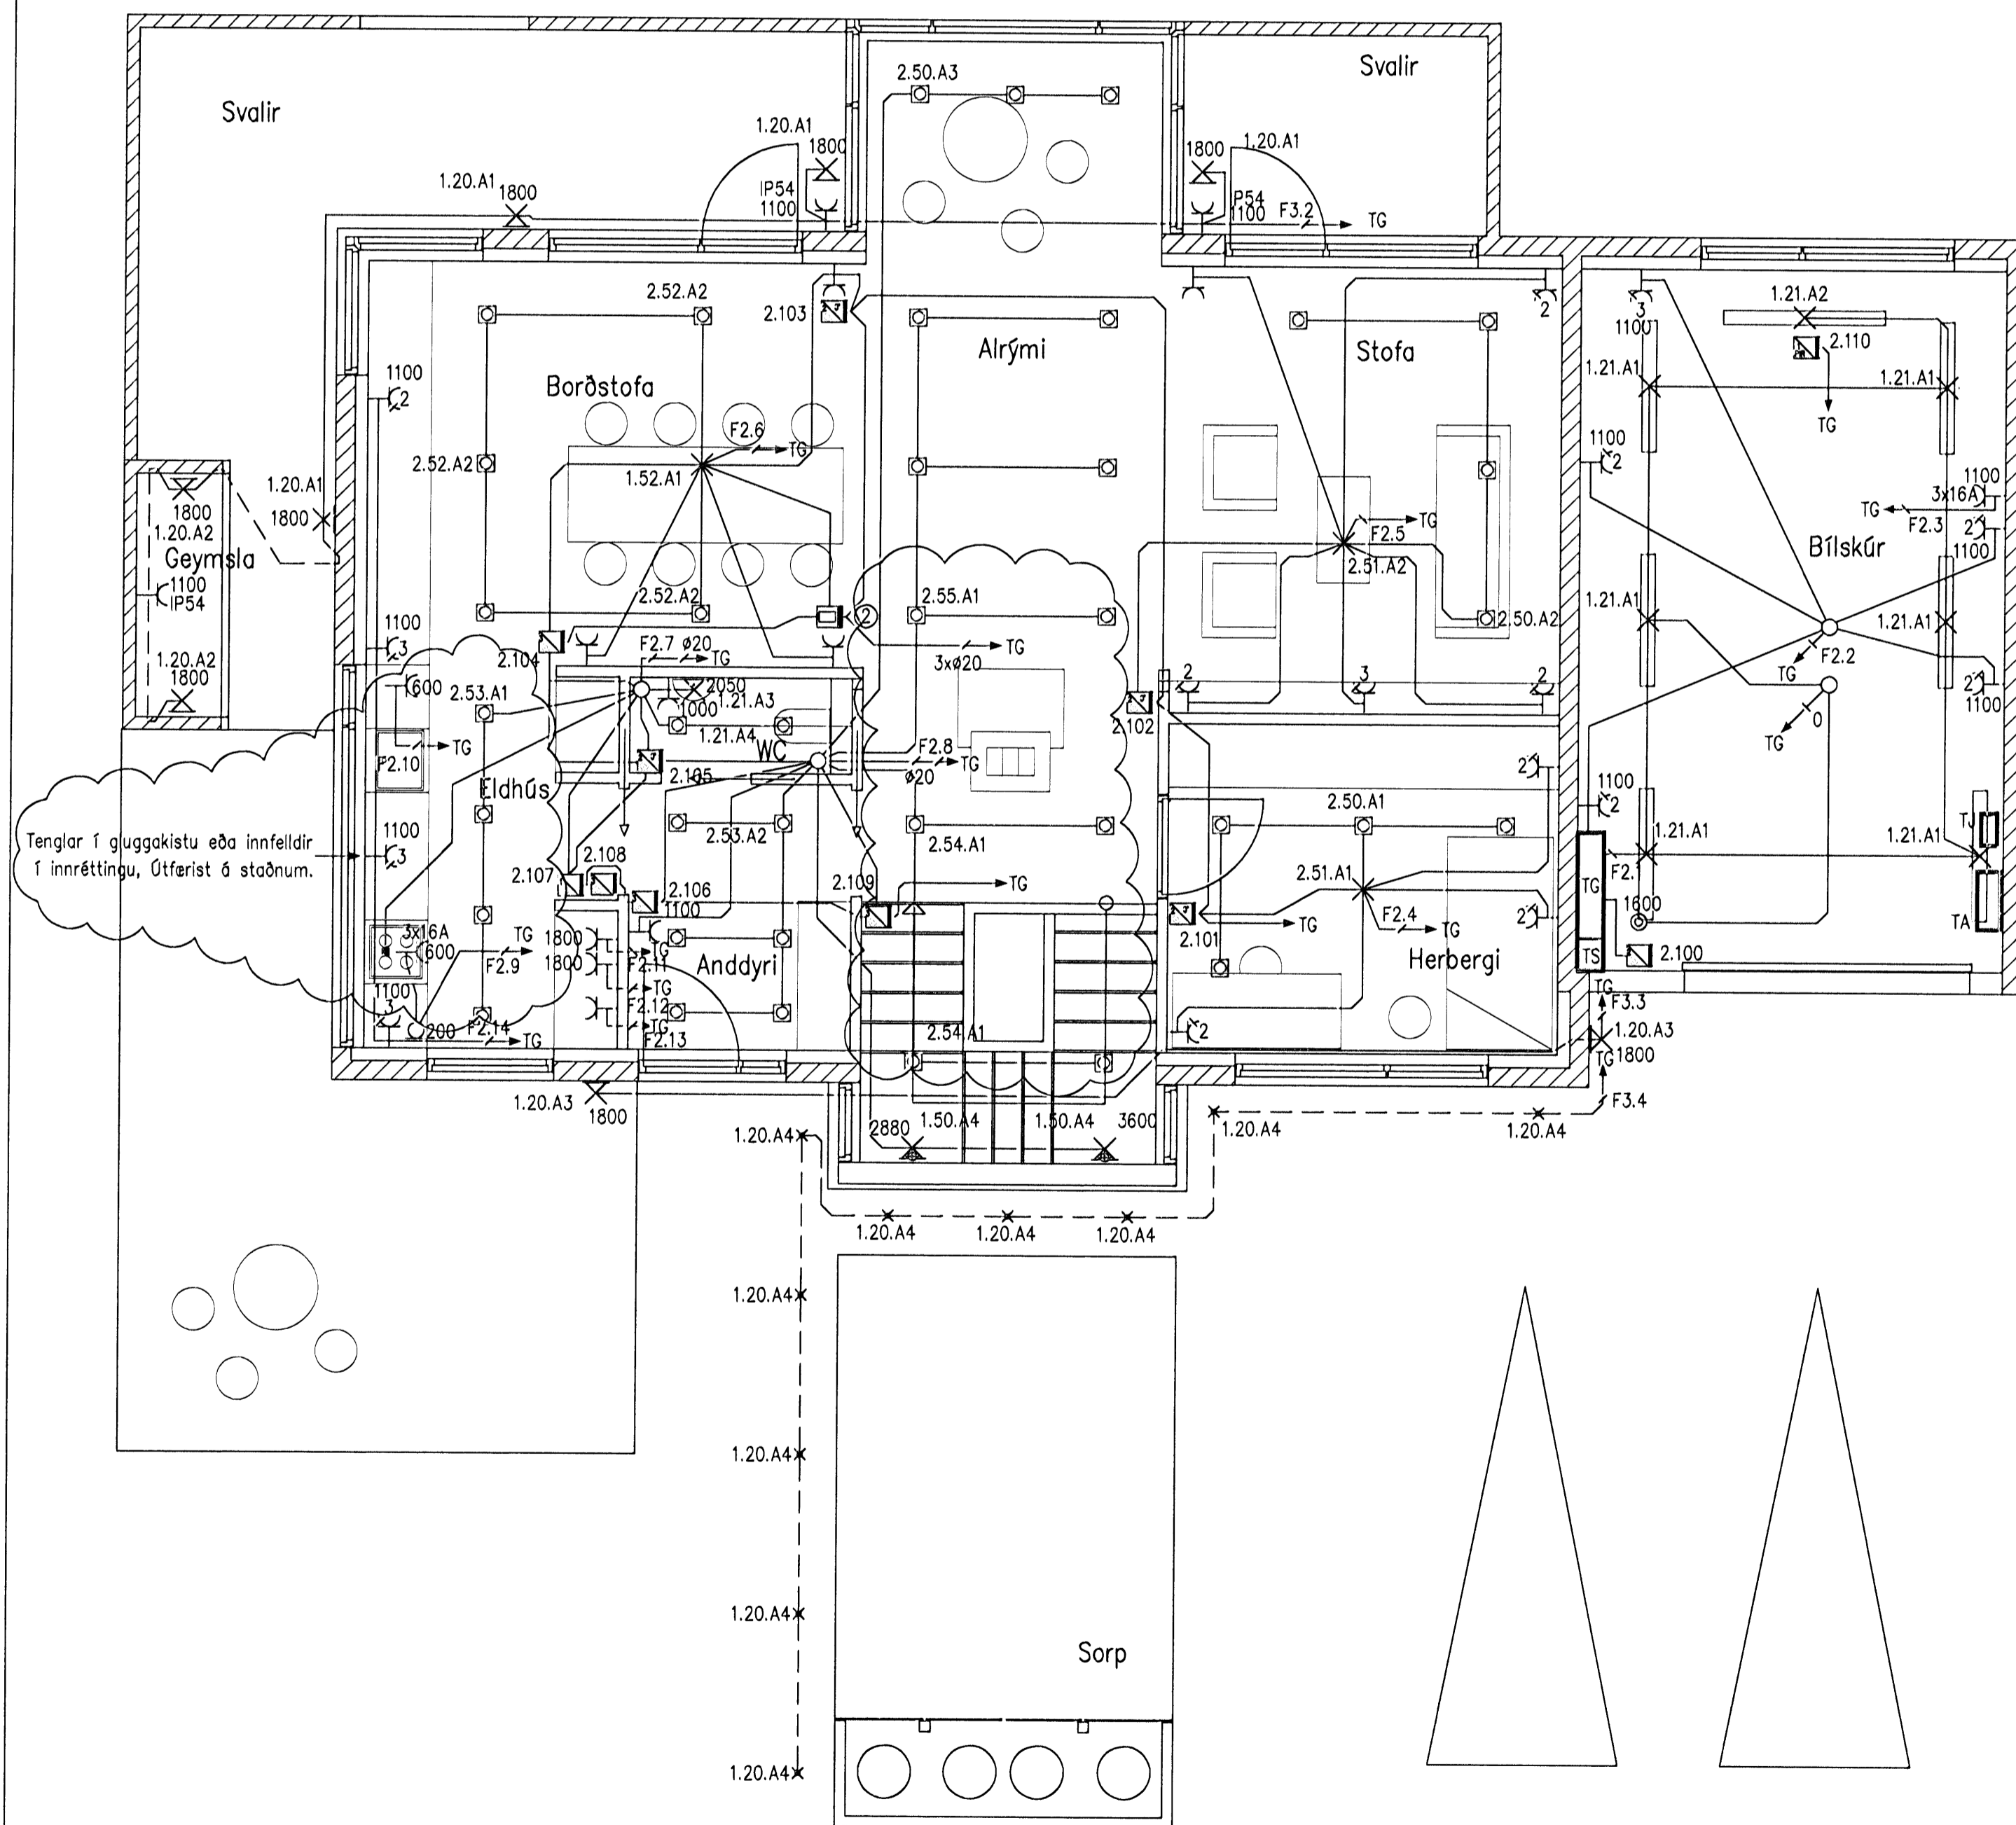


Smáspenna 1:50

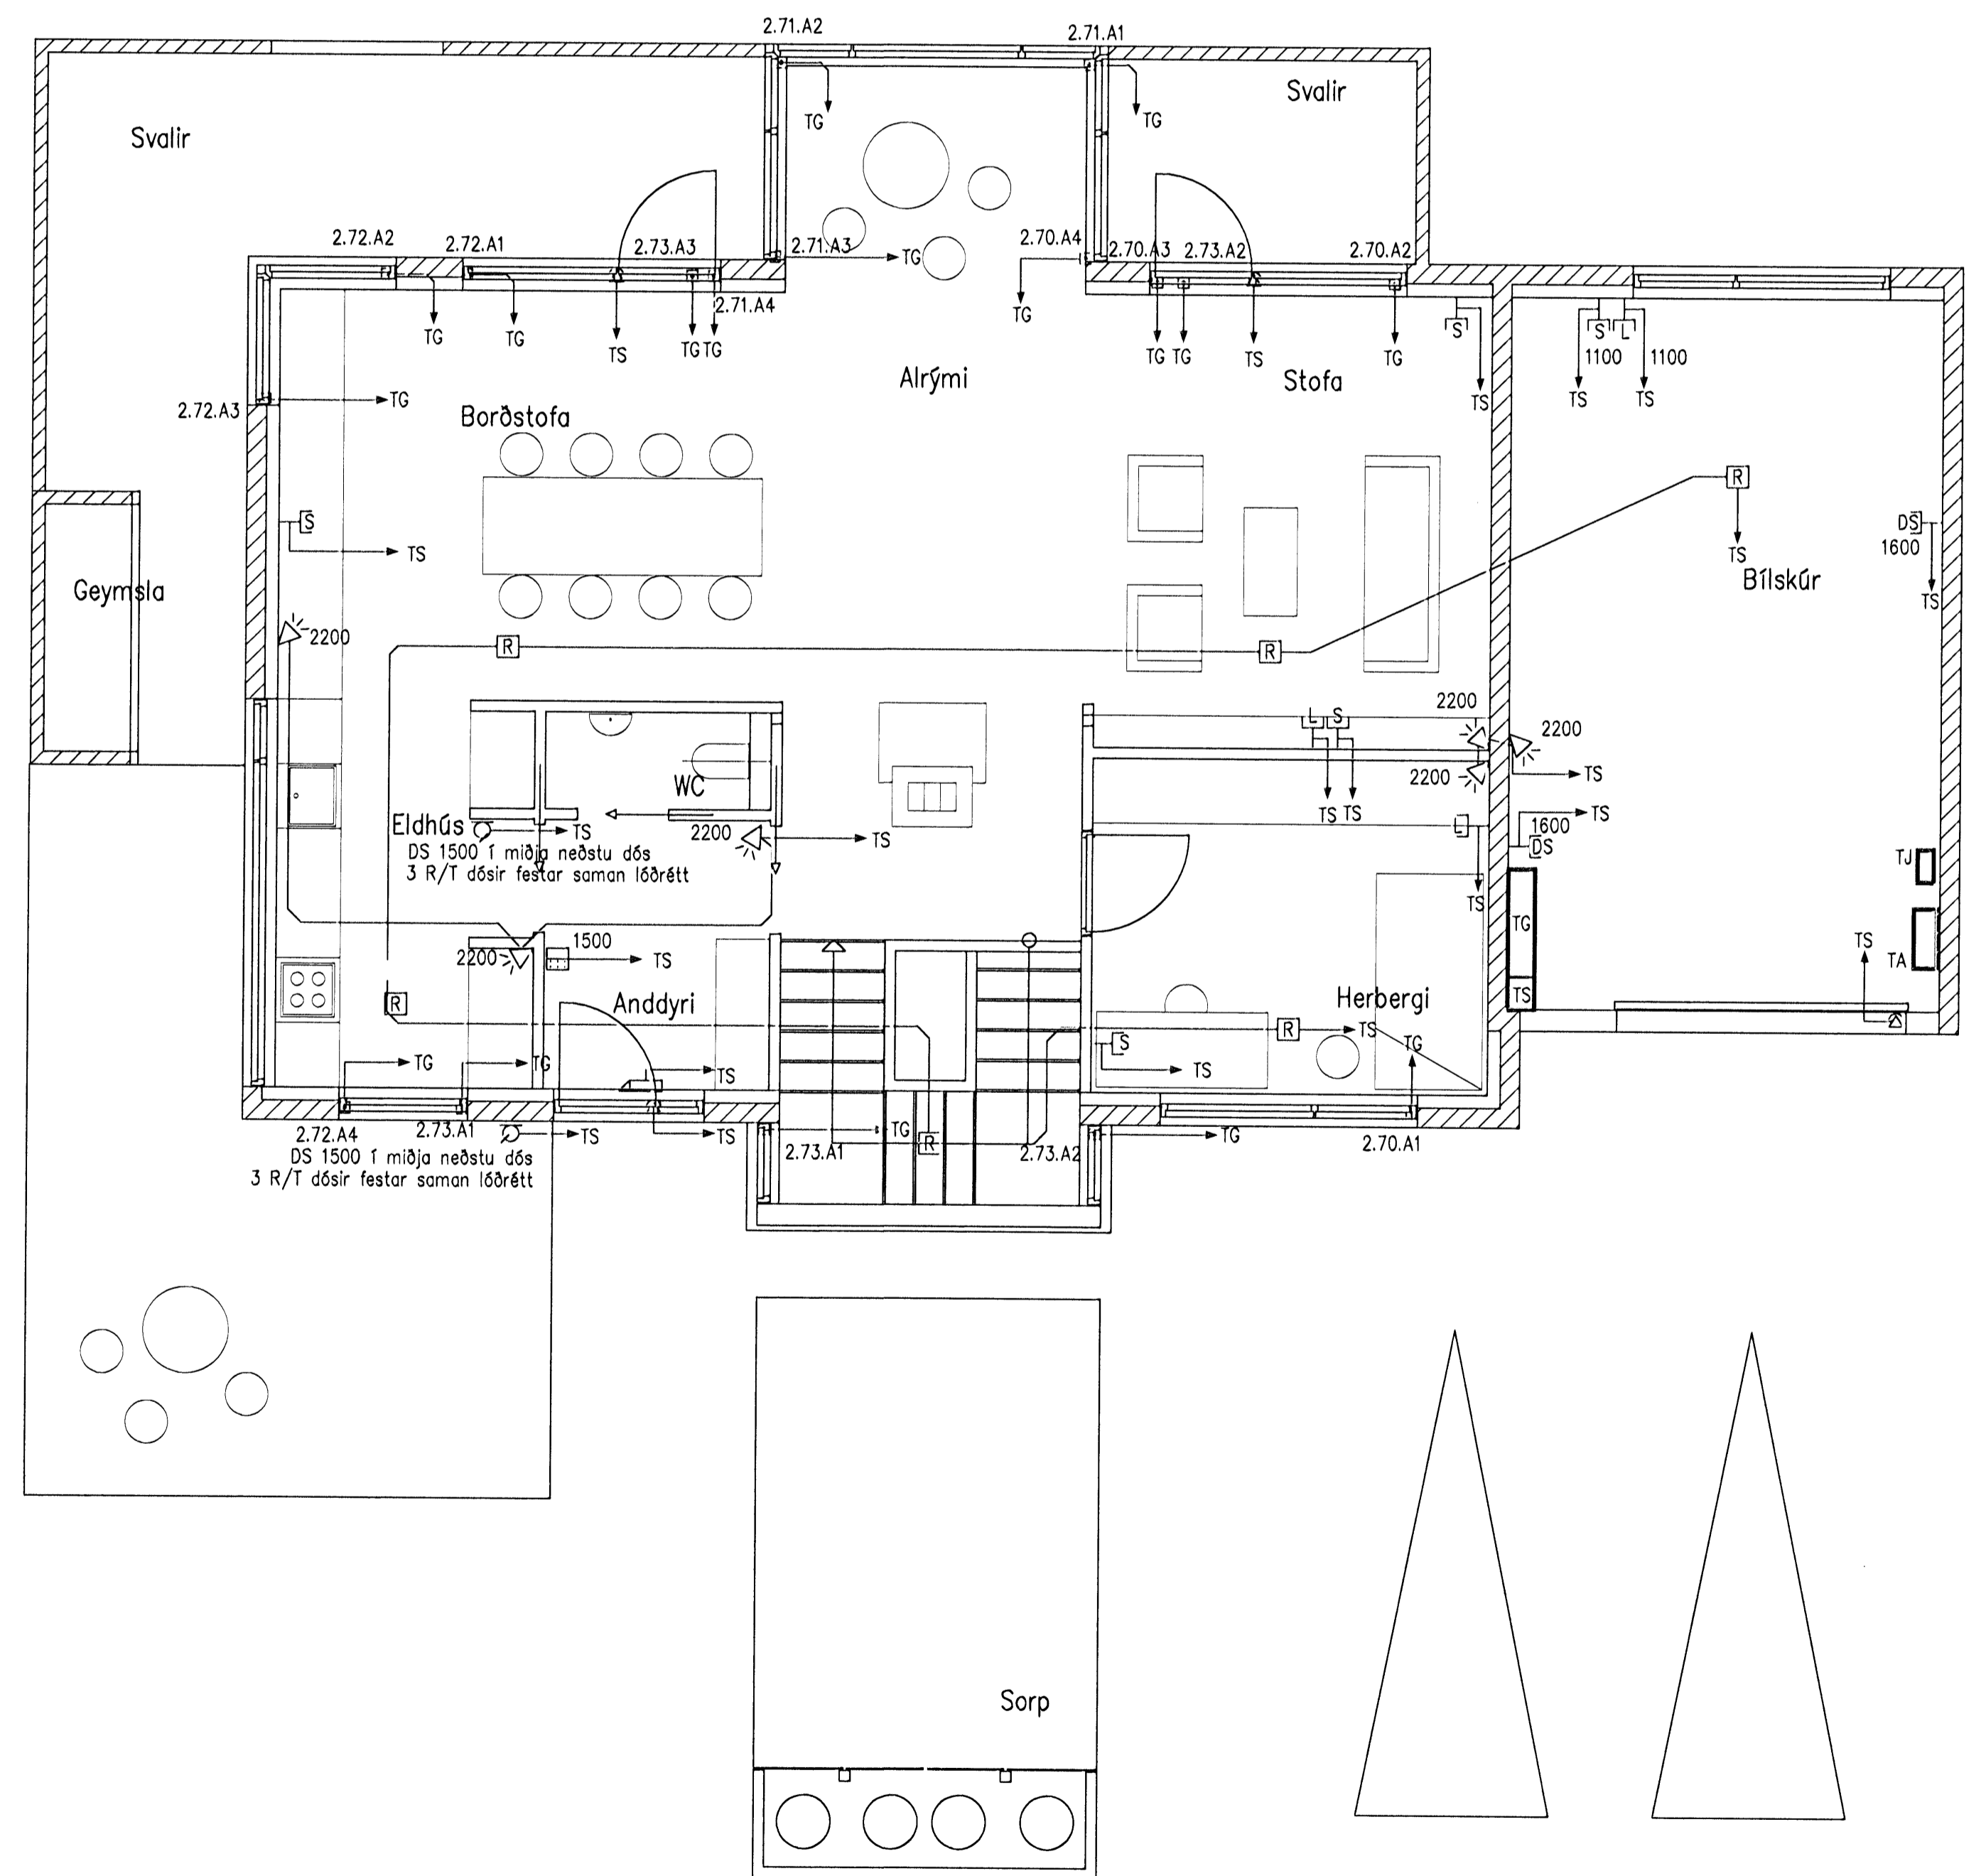

VERKHÖNNUN
VERKFRÆÐIRÁÐGJÖF

AKRALLING 6, 203 KÓPÁVOGI, KÍ 650107-1280
Sími 570-5800, Faxi 570-5810
WWW.VERKHONNUN.IS, VERKHONNUN@VERKHONNUN.IS

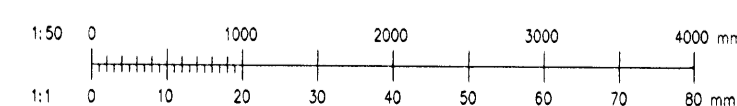

B2	27.02.2009	Lampaplan og tenglar í eldhúsi	EG
B1	23.07.2008	Tíflur færðar	MBP
Bf.	Daga	Breyting	Gr. Sp.

EG	MBP	19.06.2008
Höfundur	Yfirráð	Daga
EG	A1	1:50
Tekniátt	Bíotari	Teiknari

FURUÁS 20	RAFLAGNIR
LÁG- OG SMÁSPENNA 2. HÆÐ	
Skj.: FU20-2201.dwg	

2007.068	FU20.2201 B2
Verk- og teikningarnúmer	

© Öll rétt og öðrum teikninga sé hafa eða hafa þá skilflegu lýft höfundur