




TILLÖGUR AD LÖMPUM:

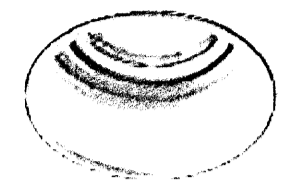


L1

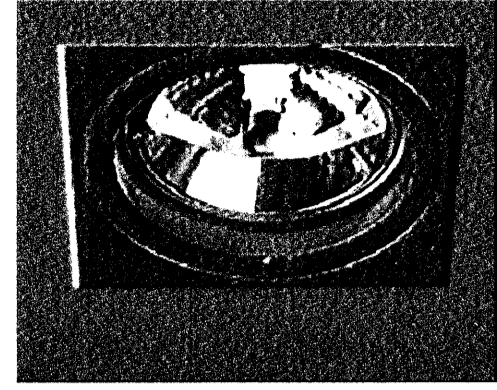


L3

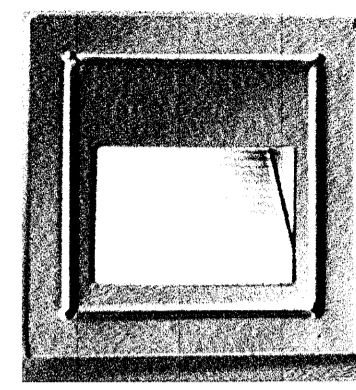

L5

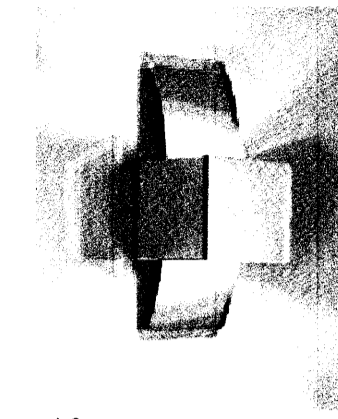

L6

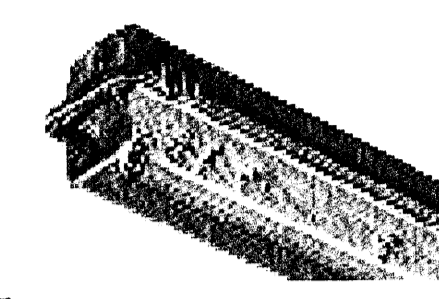

L7



6/3 15'

*Handwritten signature*


Dóttir & Pálsson Kt.040851-4969

Sambærkt f.a. Verkhönnun ehf.

Undirritað samráðgjafi/maður *El. Mev*

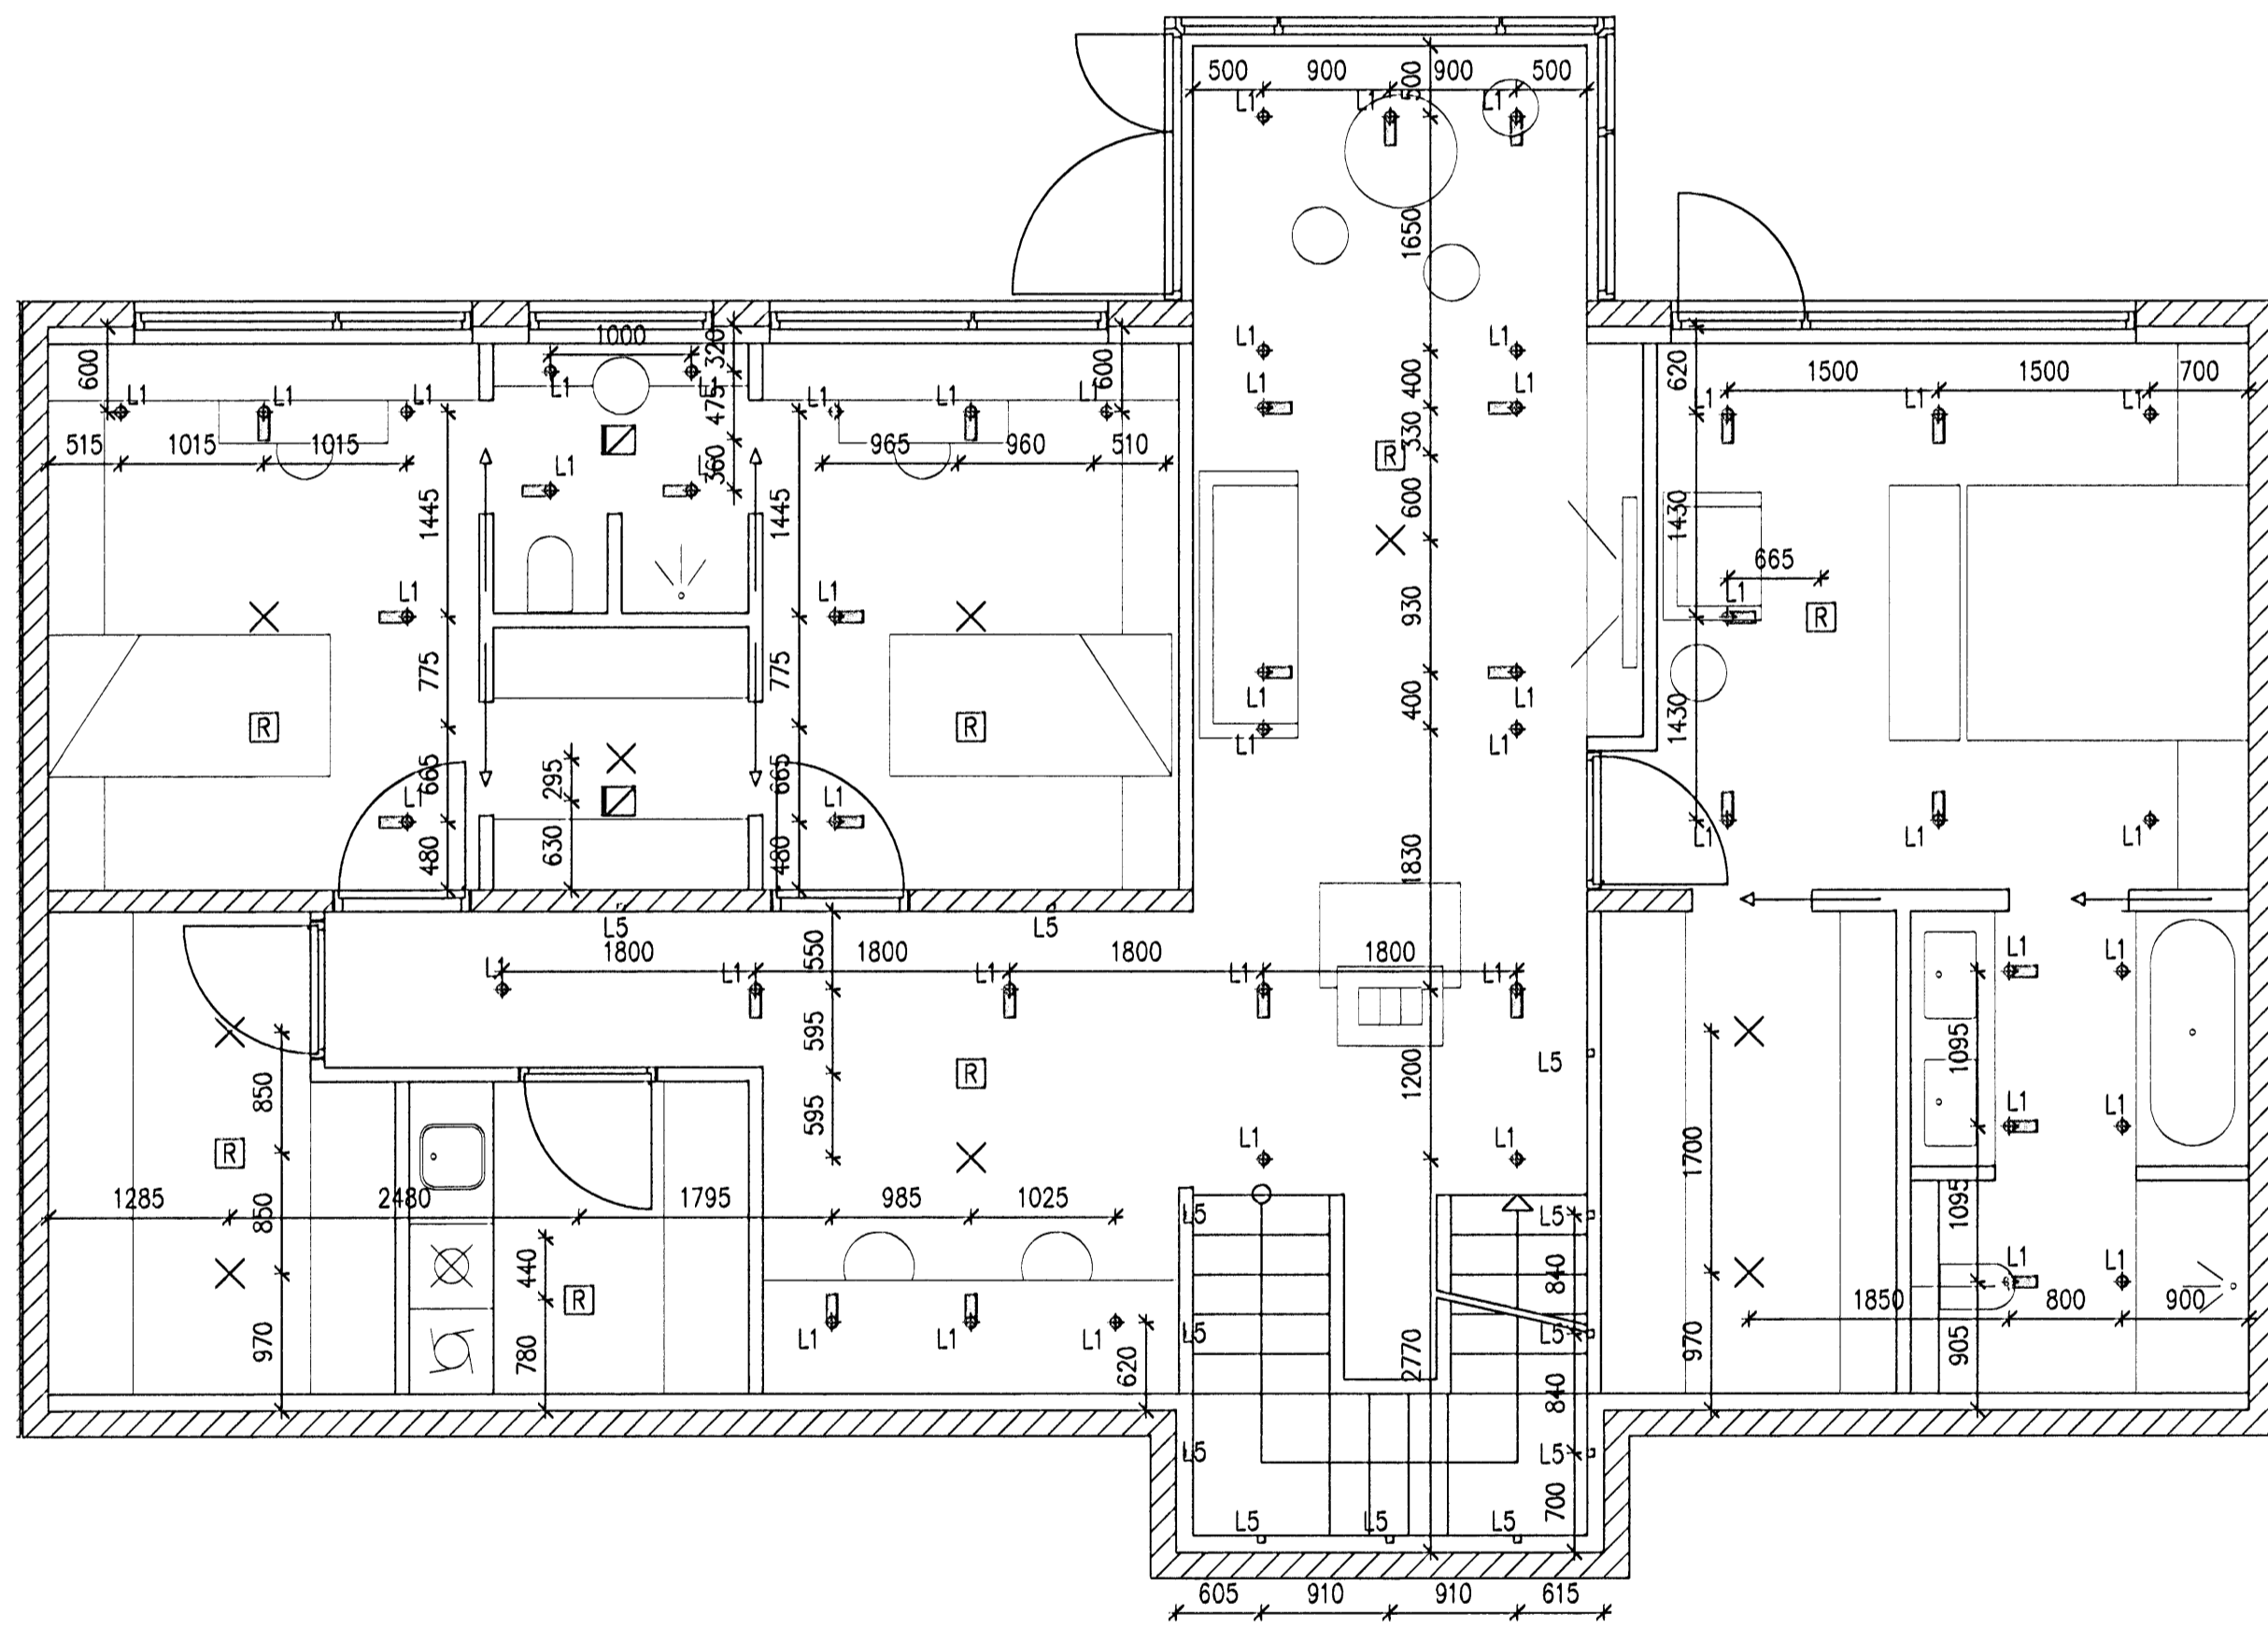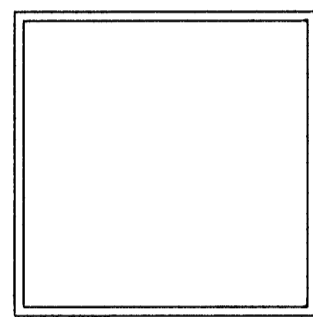


1. HÆÐ

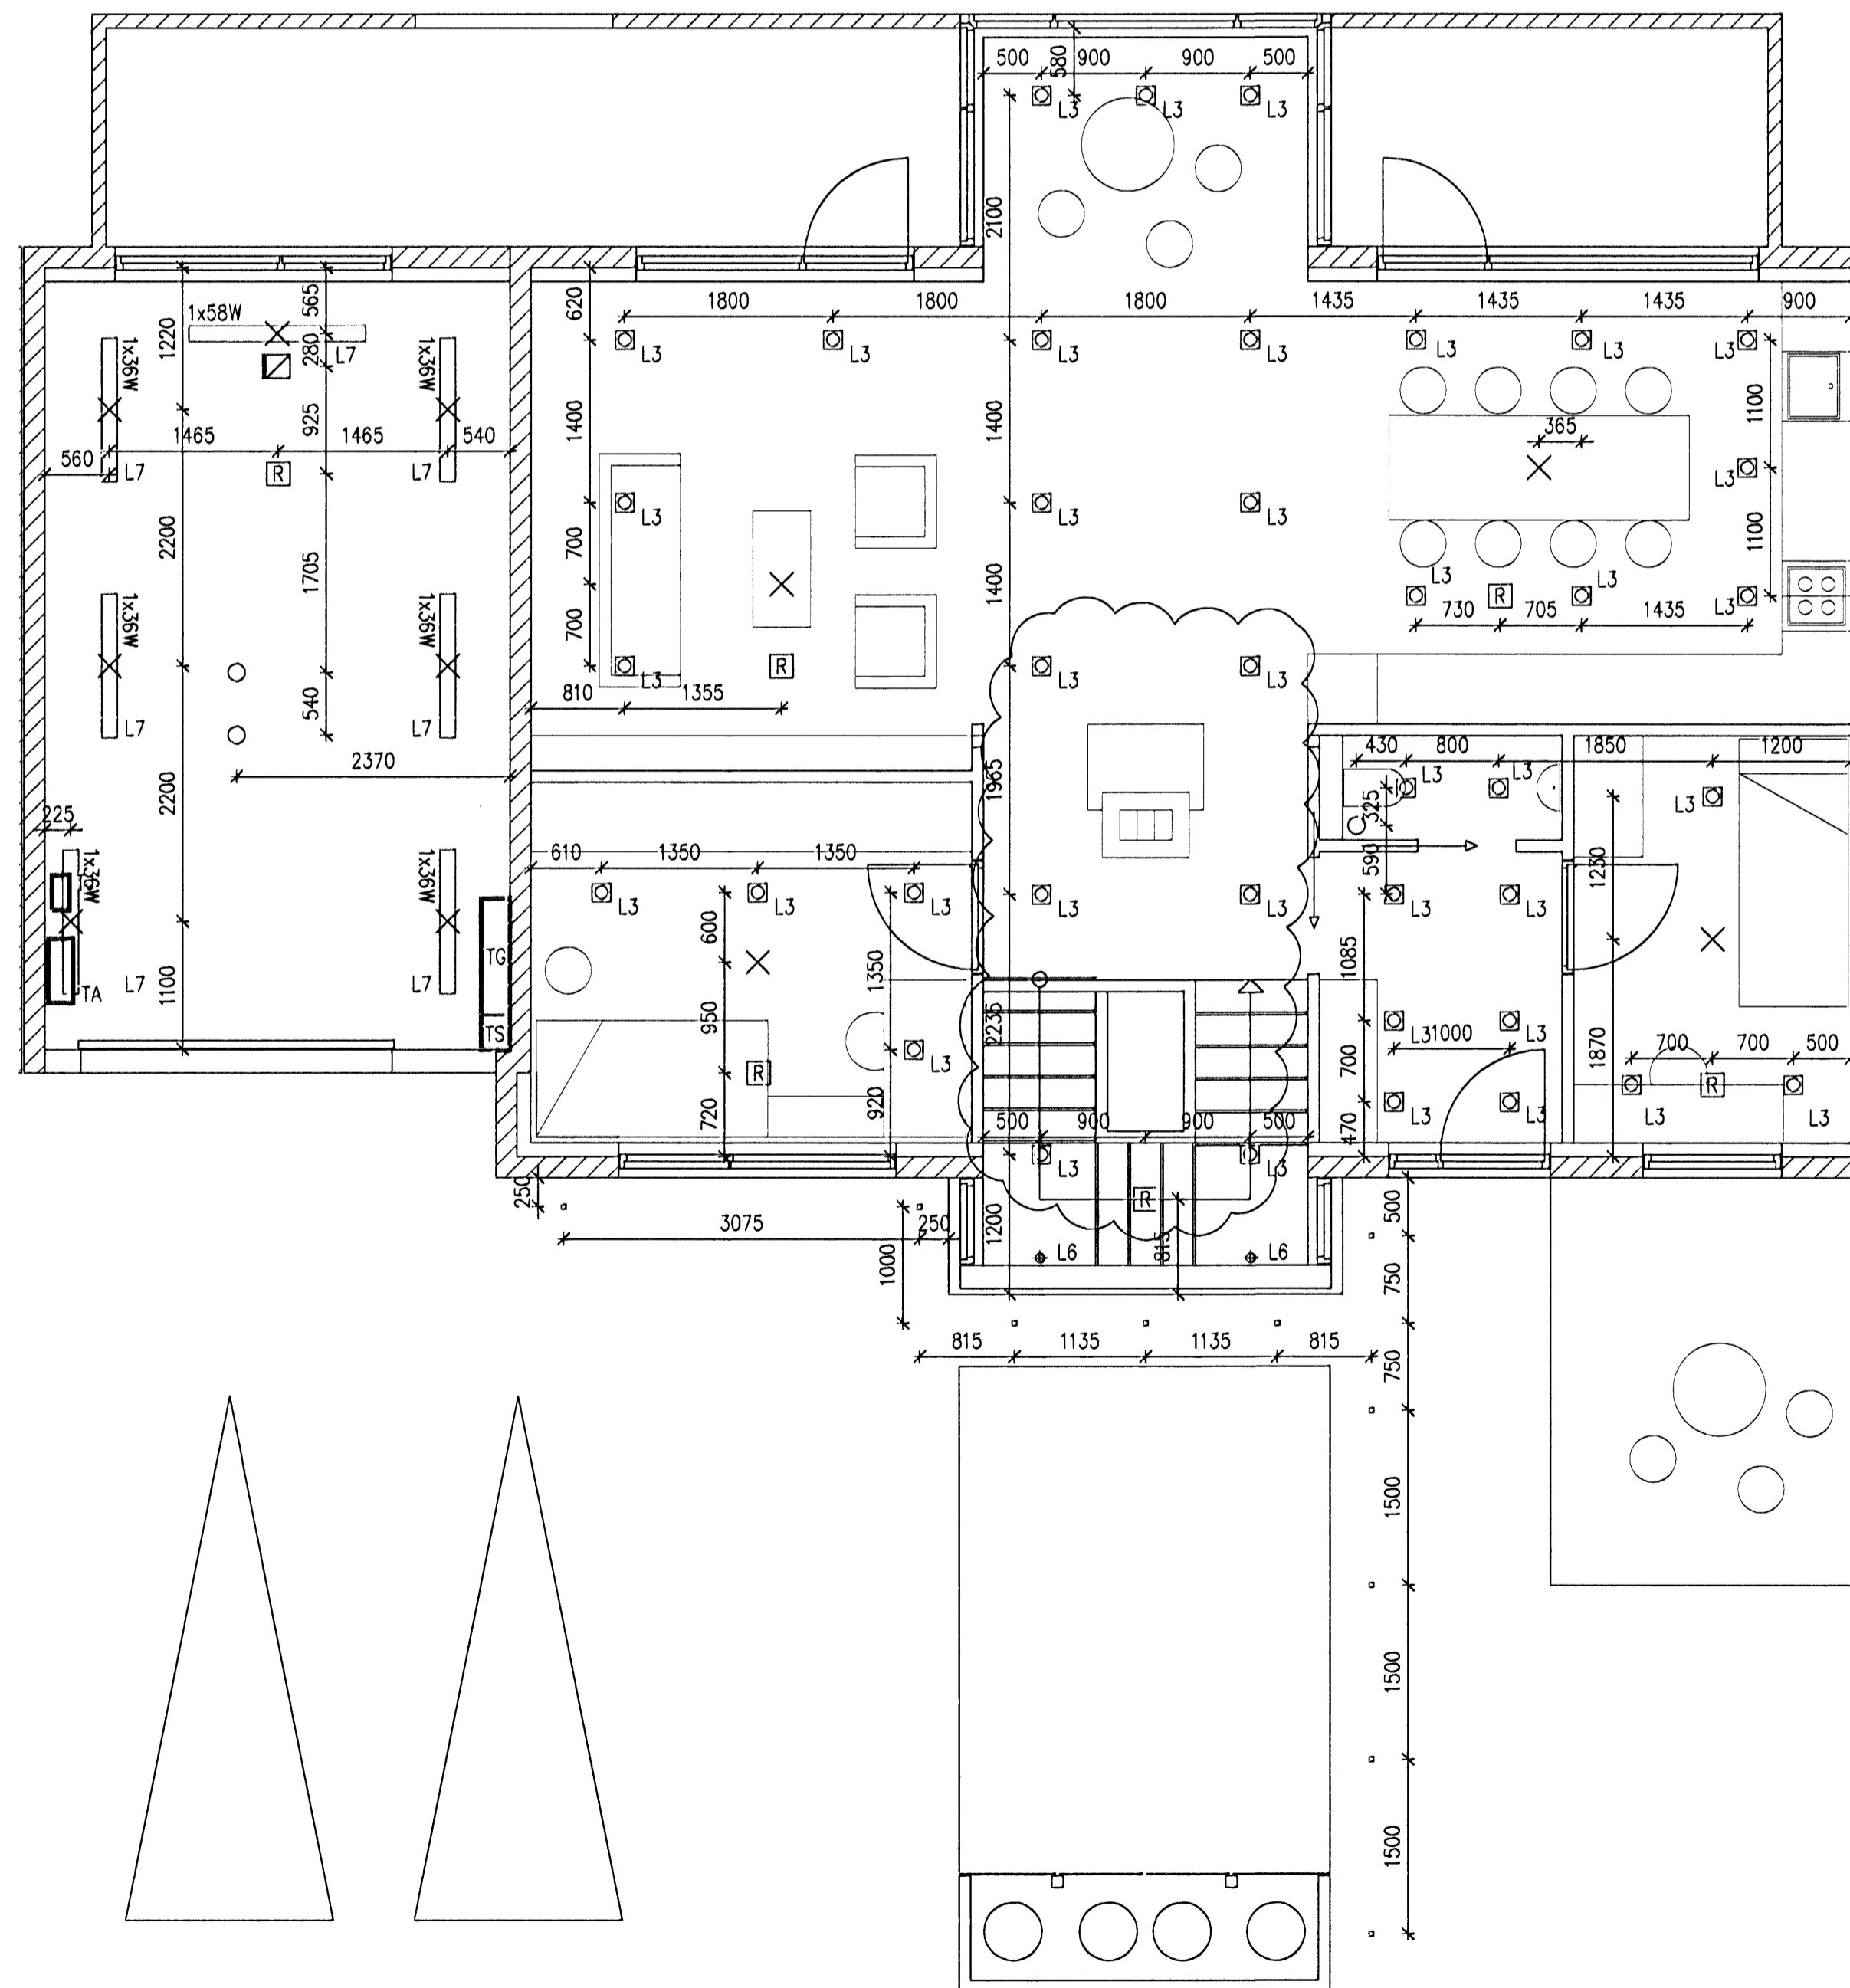

2. HÆÐ

**VERKHÖNNUN**  
VERKFRÆÐIRÁÐGGJÖF

AKRALIND 9, 203 KÖPAVOGI, KT 050107-1280  
Sími 970-9800, Faxi 970-9810  
WWW.VERKHÖNNUN.IS, VERKHÖNNUN@VERKHÖNNUN.IS

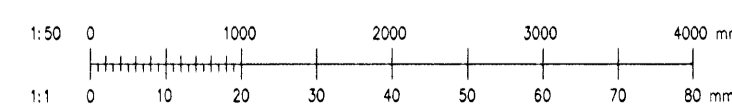

B3	27.02.2009	L4 skiptist út fyrir L3 með nýrri staðsetningu	EG
B2	23.07.2008	Töflur færðar	MBP
B1	19.06.2008	UPPFART	EG
Br.	Daga	Breyting	Br. St.

EG	MBP	11.06.2008	
Hornd	Yfirfarð	Daga	
EG	A1	1:50	
Teknað	Bildstíð	Málverk	

FURUÁS 18, HAFNARFJÖRÐUR  
RAFLAGNIR  
LAMPAPLAN, MÁLSETNING LOFTDÓSA  
Súku: FU18-4101.dwg

2007.068  
FU18.4101 B3  
Verk- og teikningarnúmer