

**Skýringar:**

- ① Innfell Df6bulysing í gangstétt.
- ② Hæð á snertiskjö og mynddýrasíma 1300 í neðri brún. Úrtak úr steypu fyrir snertiskjö HxBxD = 200x250x60

6/3/08




*Handwritten signature*

Pétur K. S. Jónsson Kt.040851-4969

Samþykkt: \_\_\_\_\_  
Undirritun samráðgjafar: *H. H.*

Lágspenna 1:50

Smáspenna 1:50

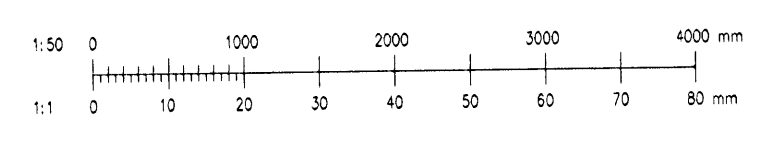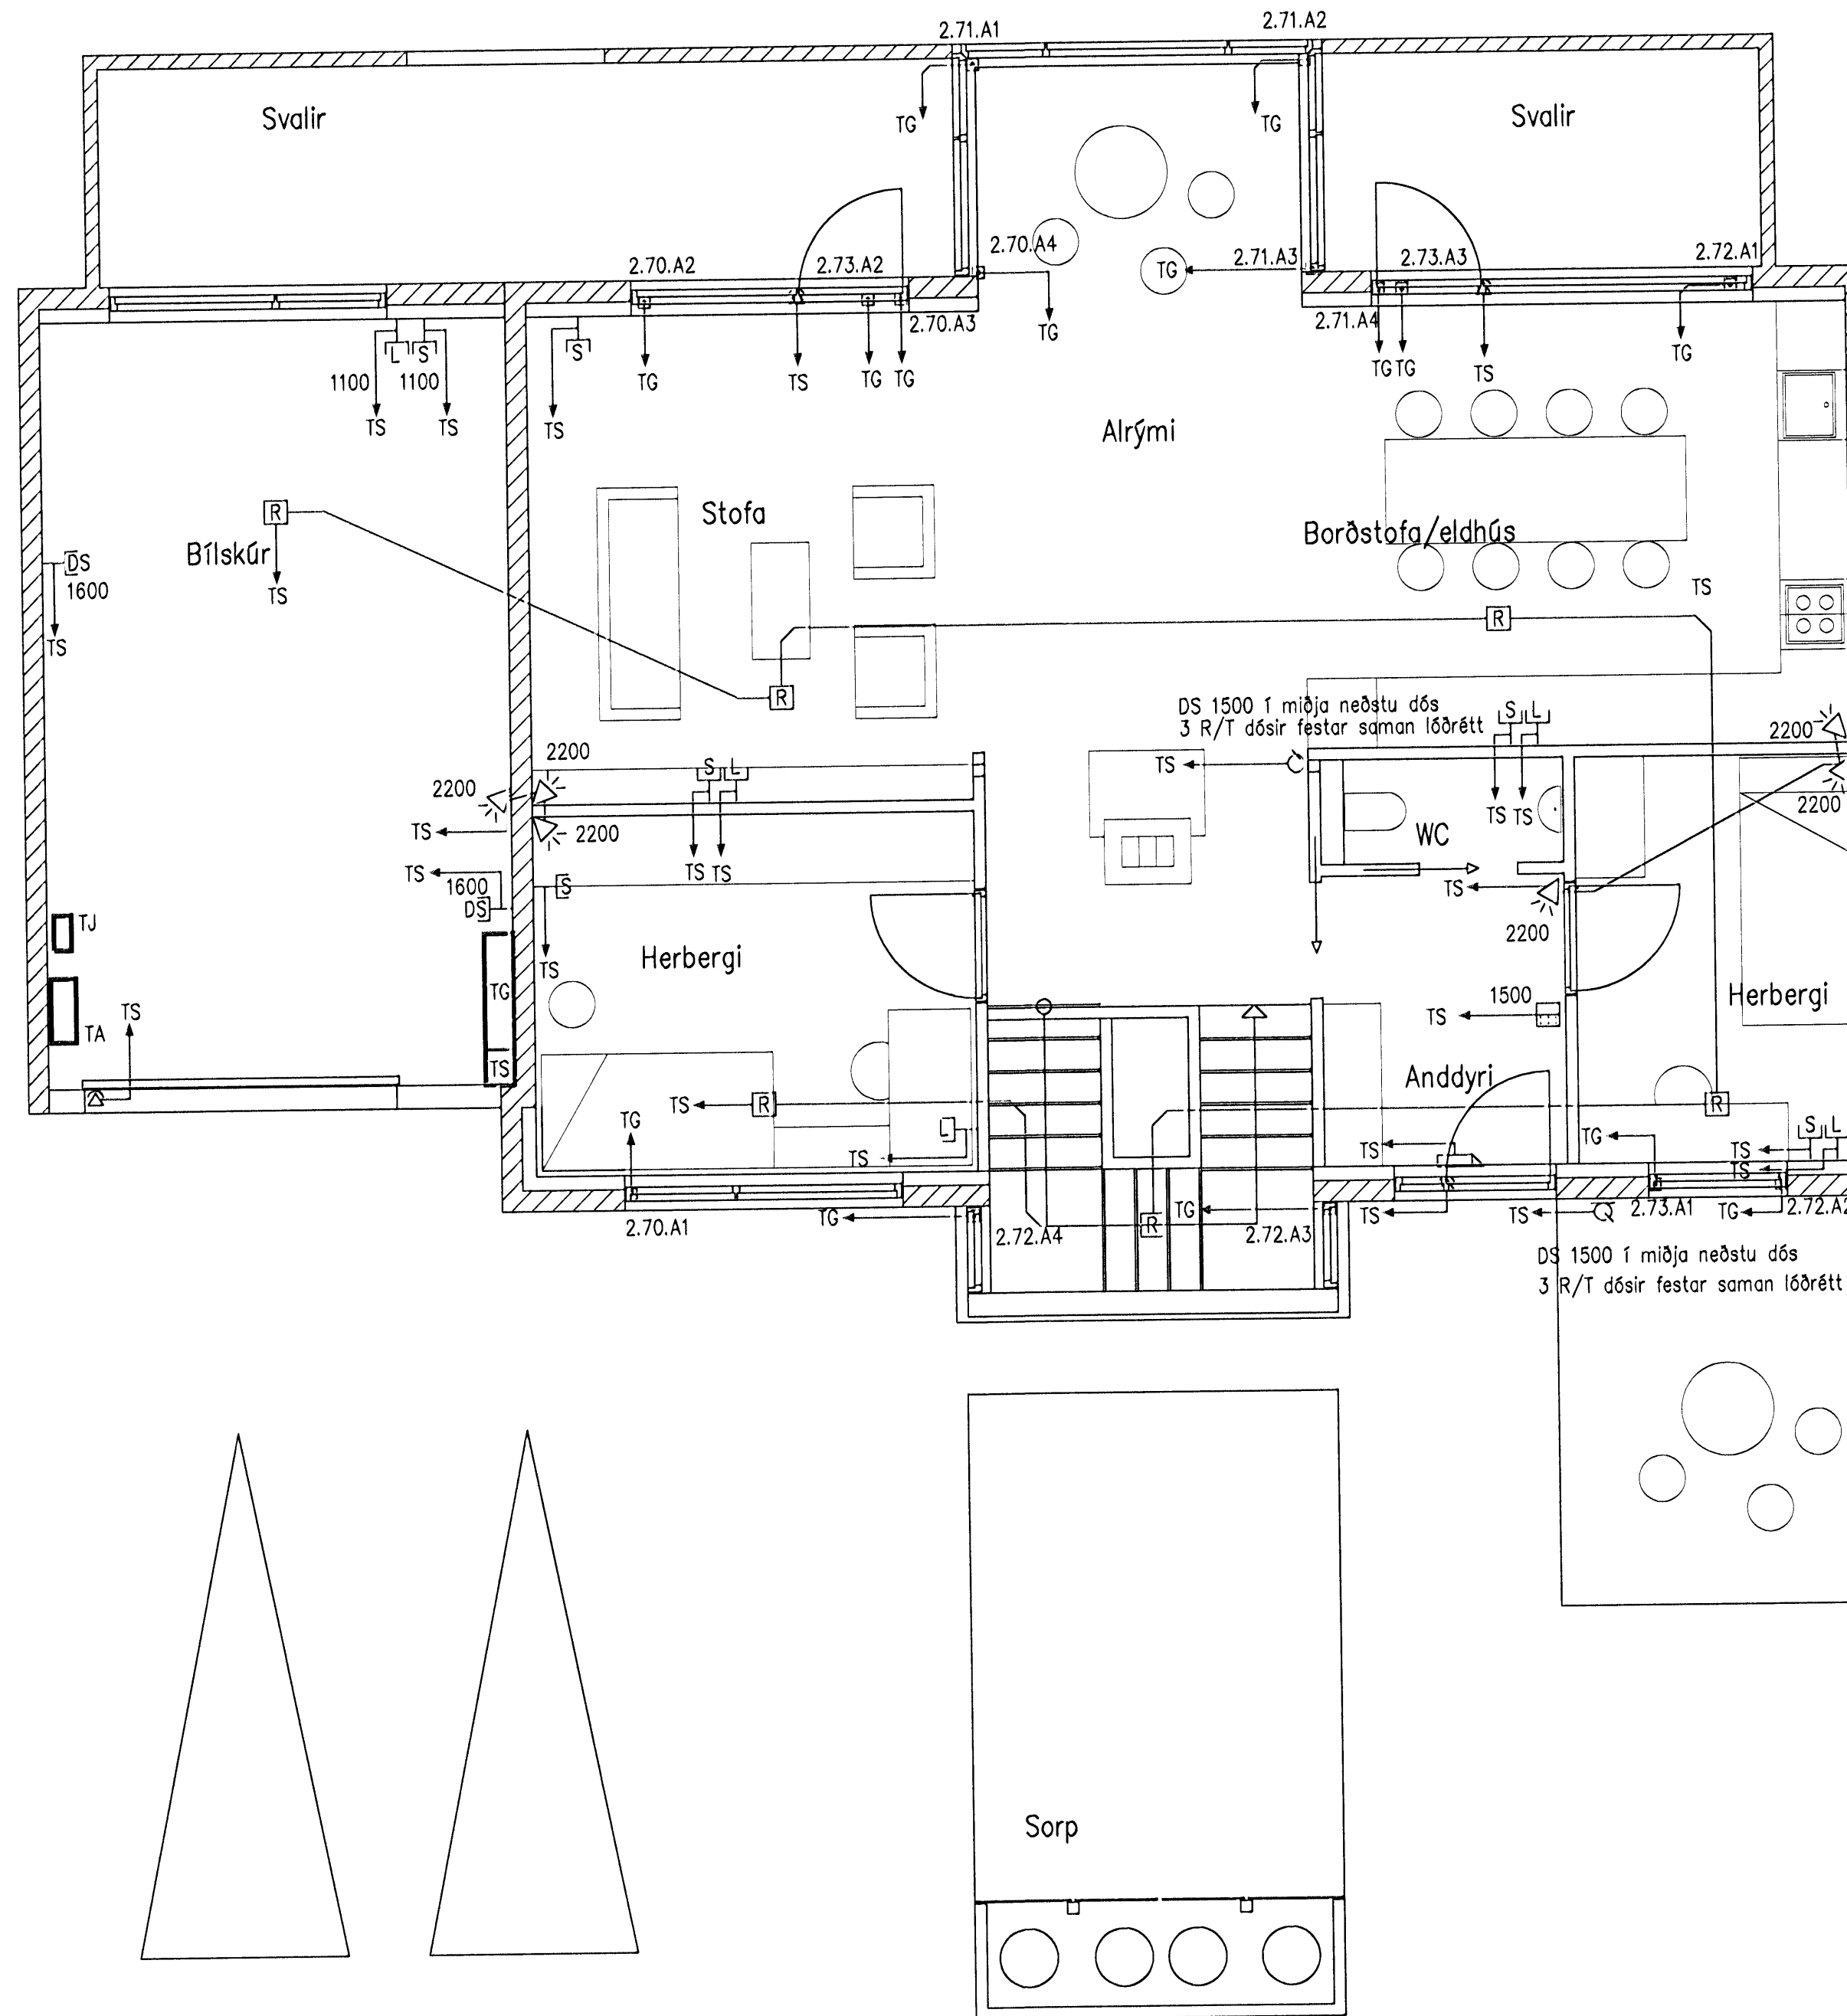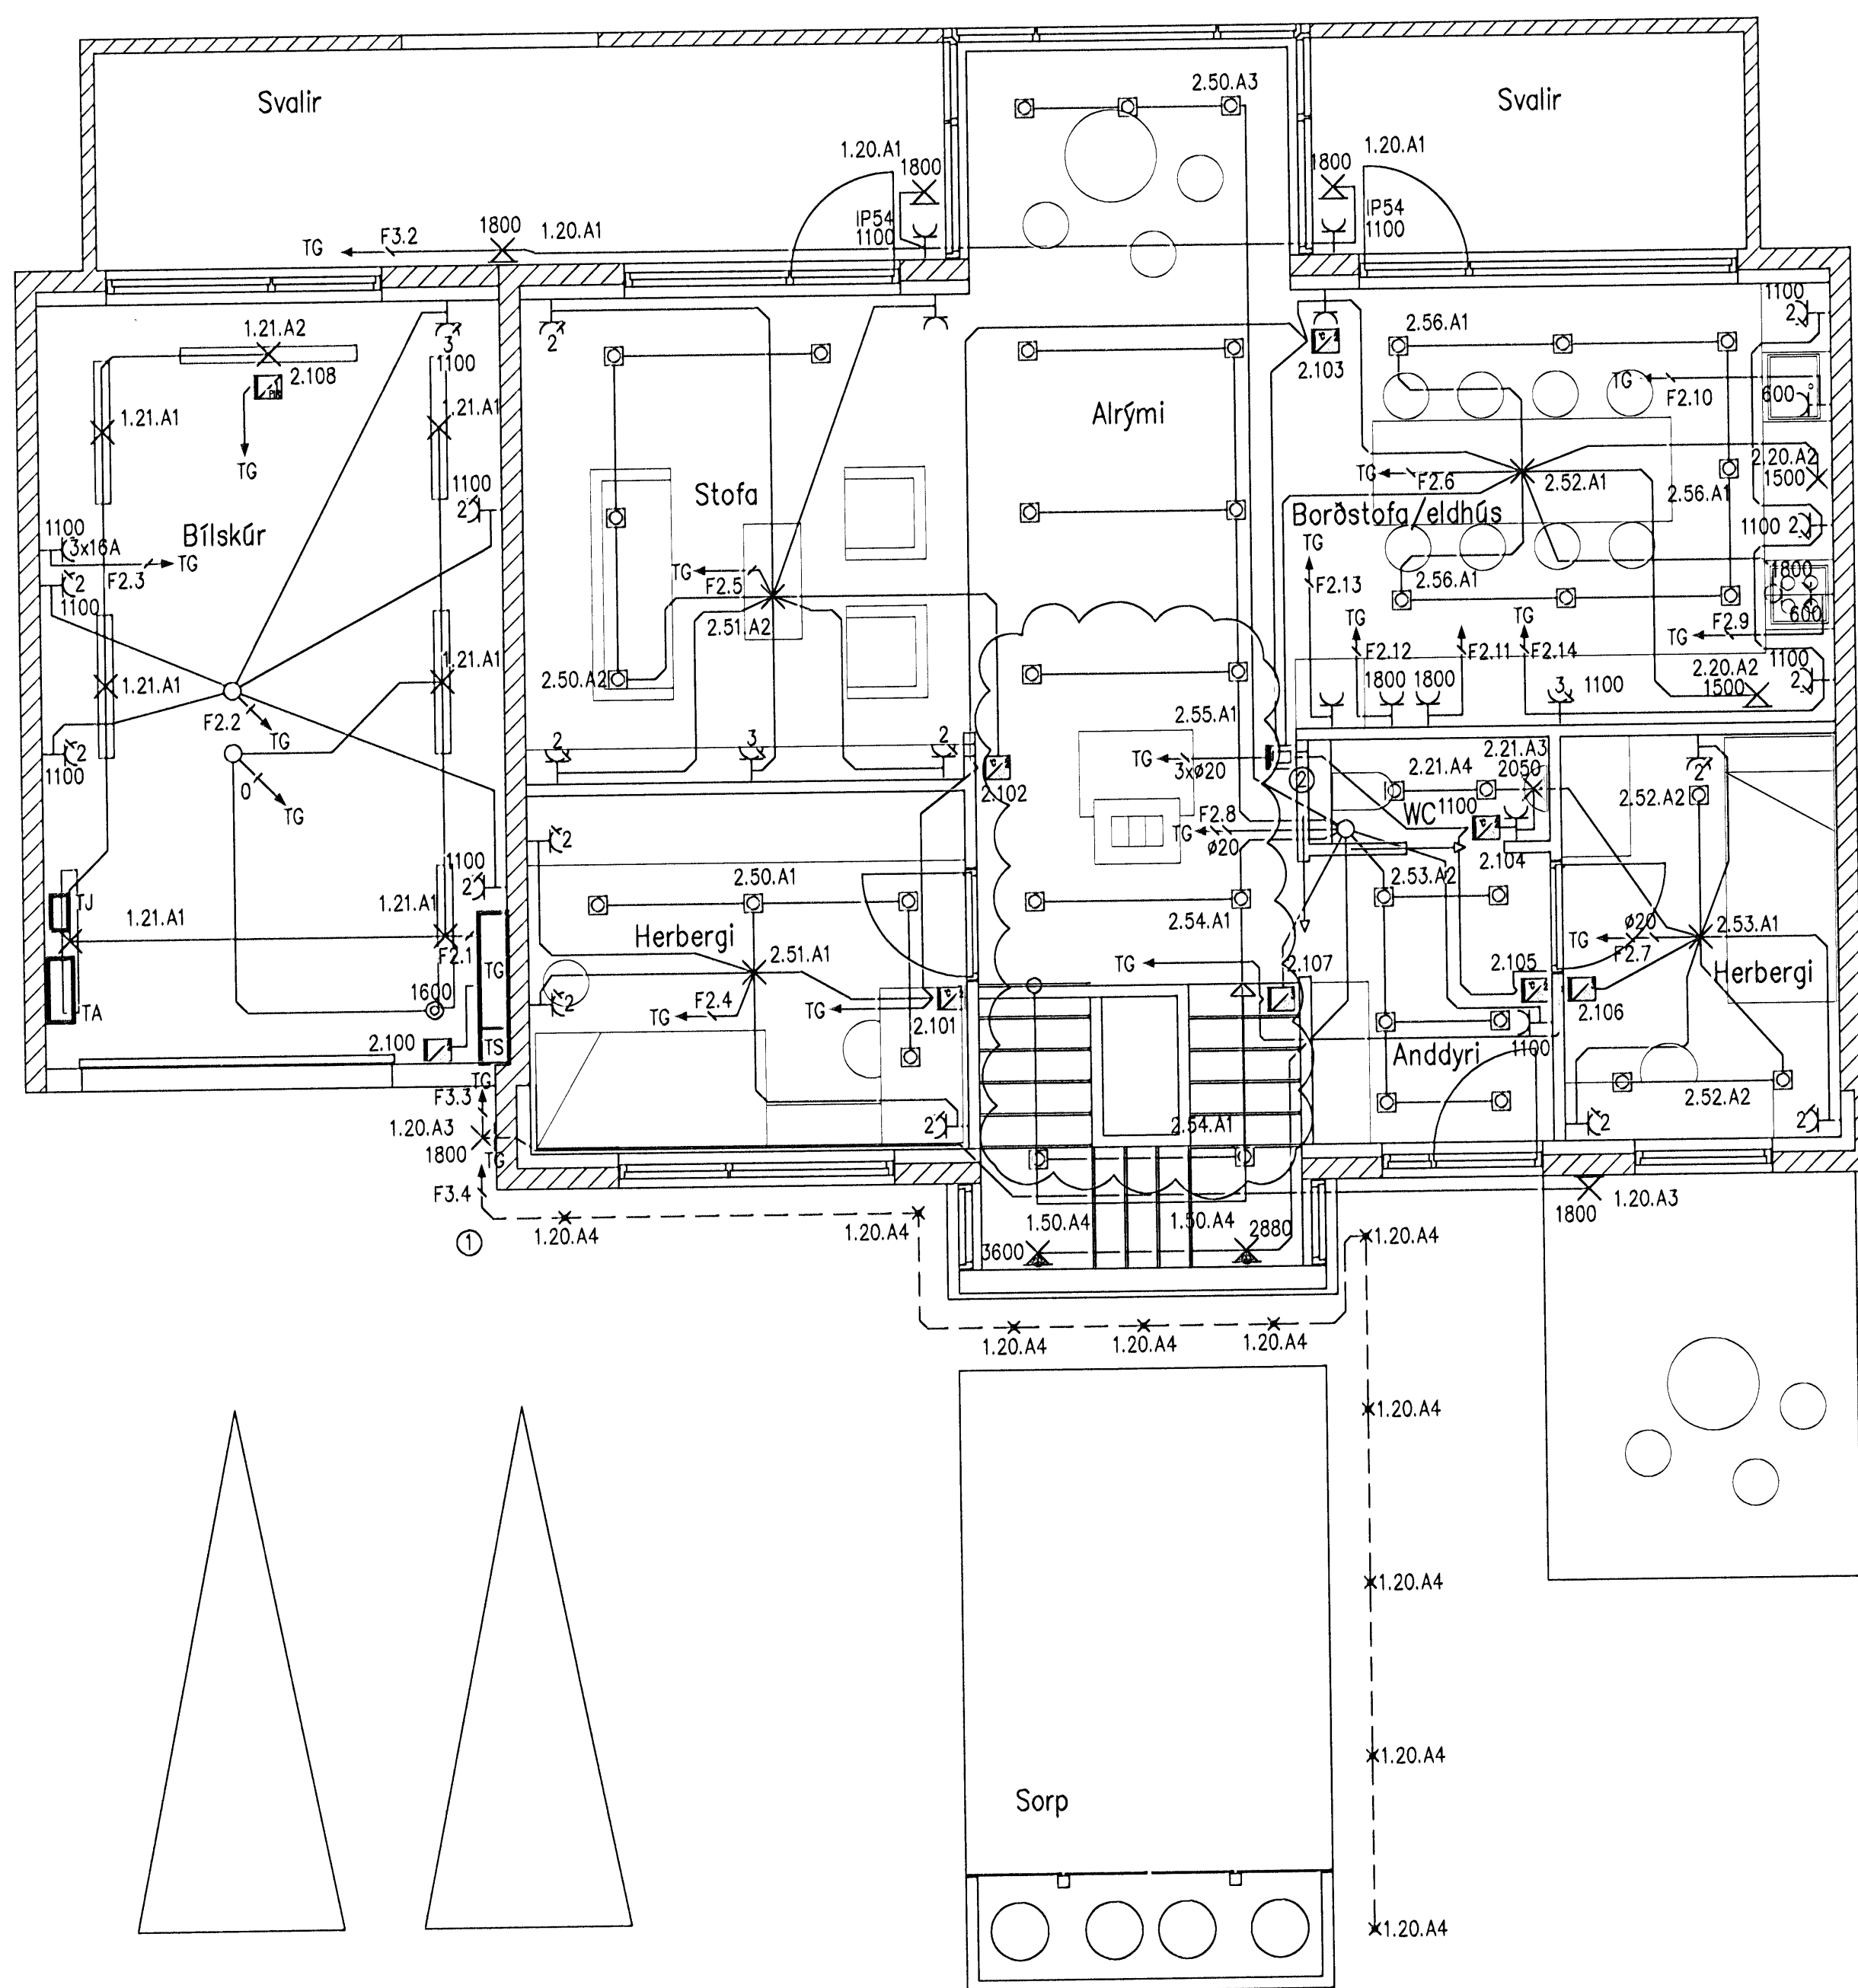

B2	27.02.2009	Lampaplan	EG	EG	MBB	19.06.2008	FURUÁS 18 RAFLAGNIR LÁG- OG SMÁSPENNA 2. HÆÐ Skf: FU18-2201.dwg	2007.068 FU18.2201 B2
B1	23.07.2008	Töflur færðar	MBB	EG	A1	1:50		
Br.	Daga	Breyting	Br.	Sb.	Verkaup	Verk- og teikningið	©Dó. áhrif og gífur. teikningu af hru. vör. heild er 100 skilfr. og 100 hlið. hlið.	