



TILLÖGUR AD LÖPUM:

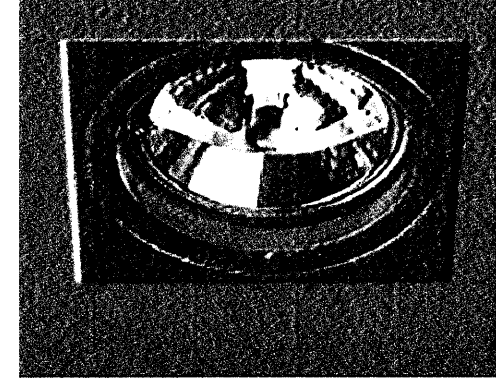


L1




L3

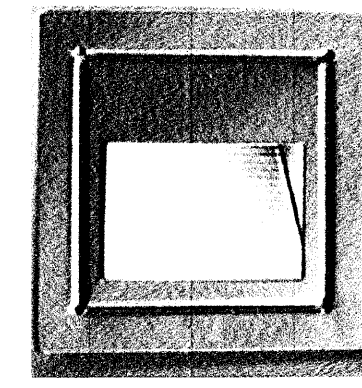

L5

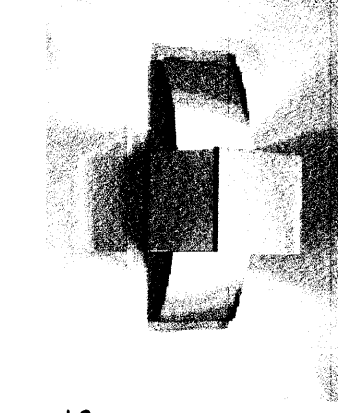



L6

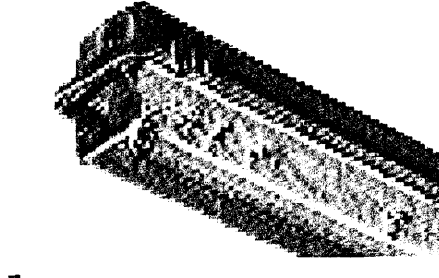


L7

Handwritten notes and signatures in the top right corner.


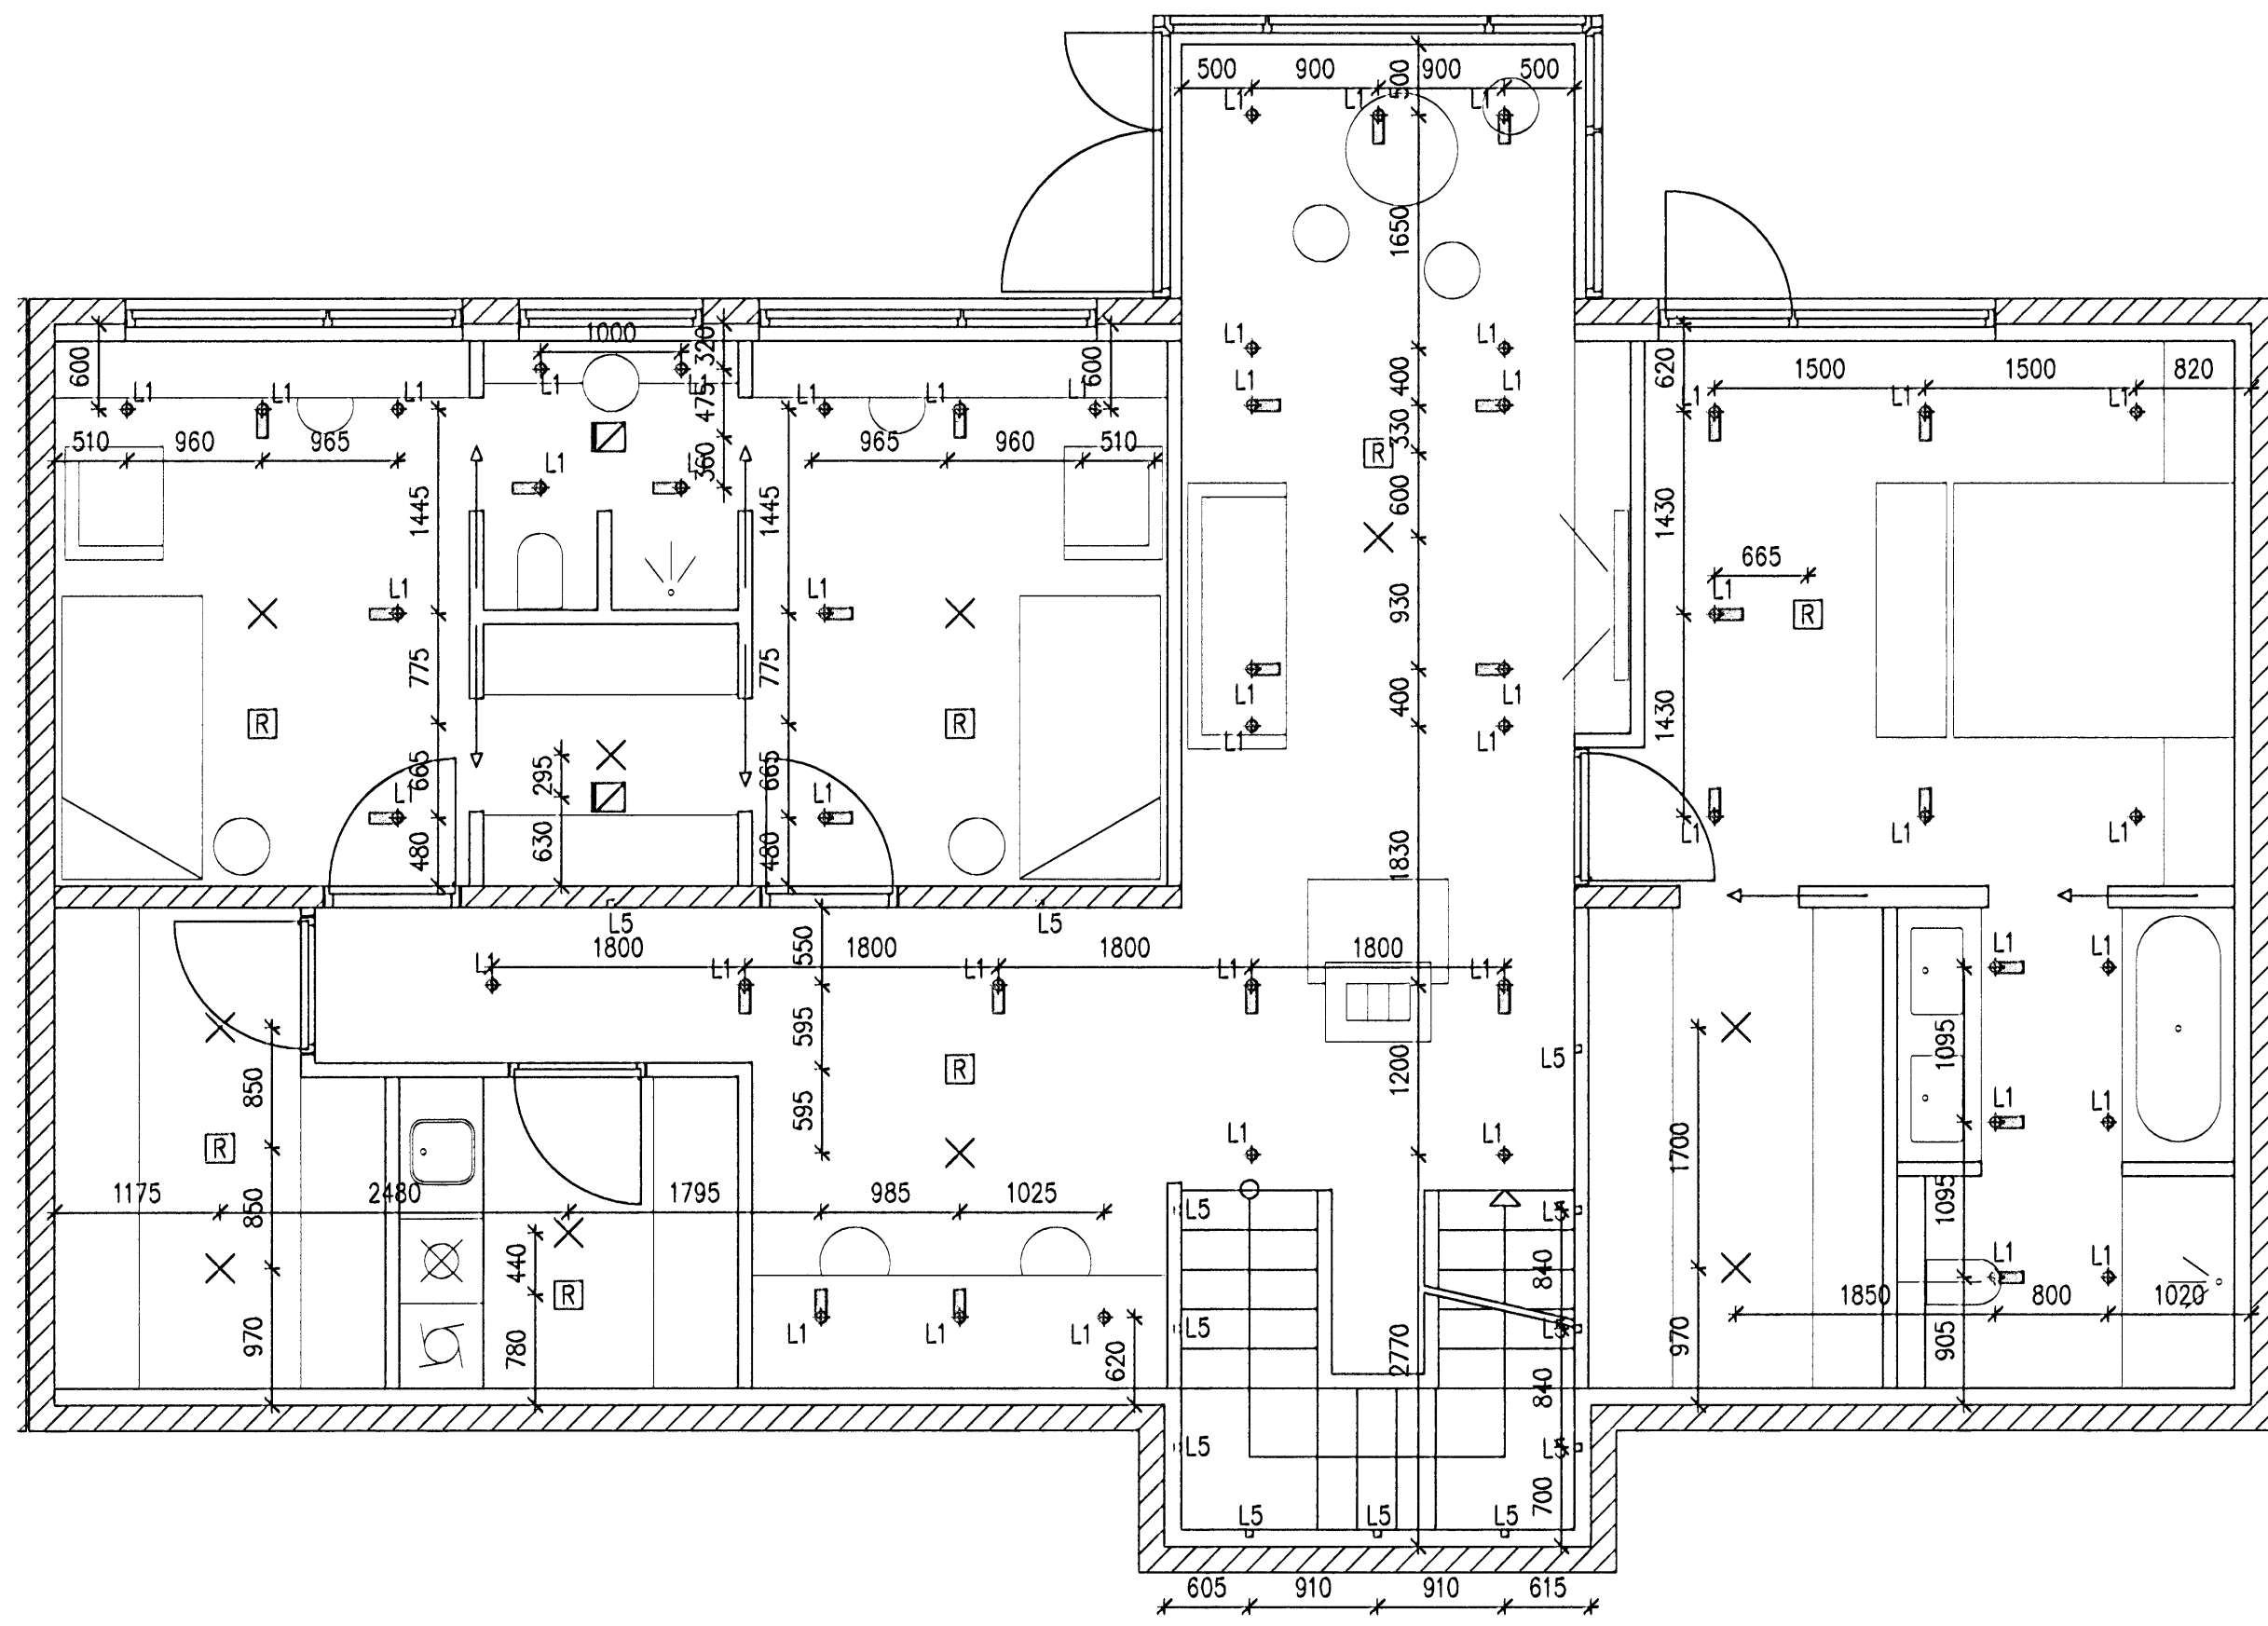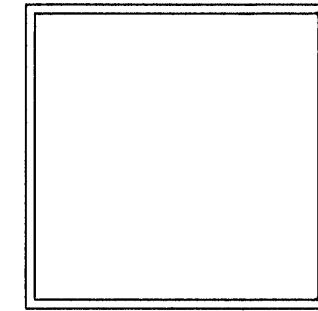


1. HÆÐ

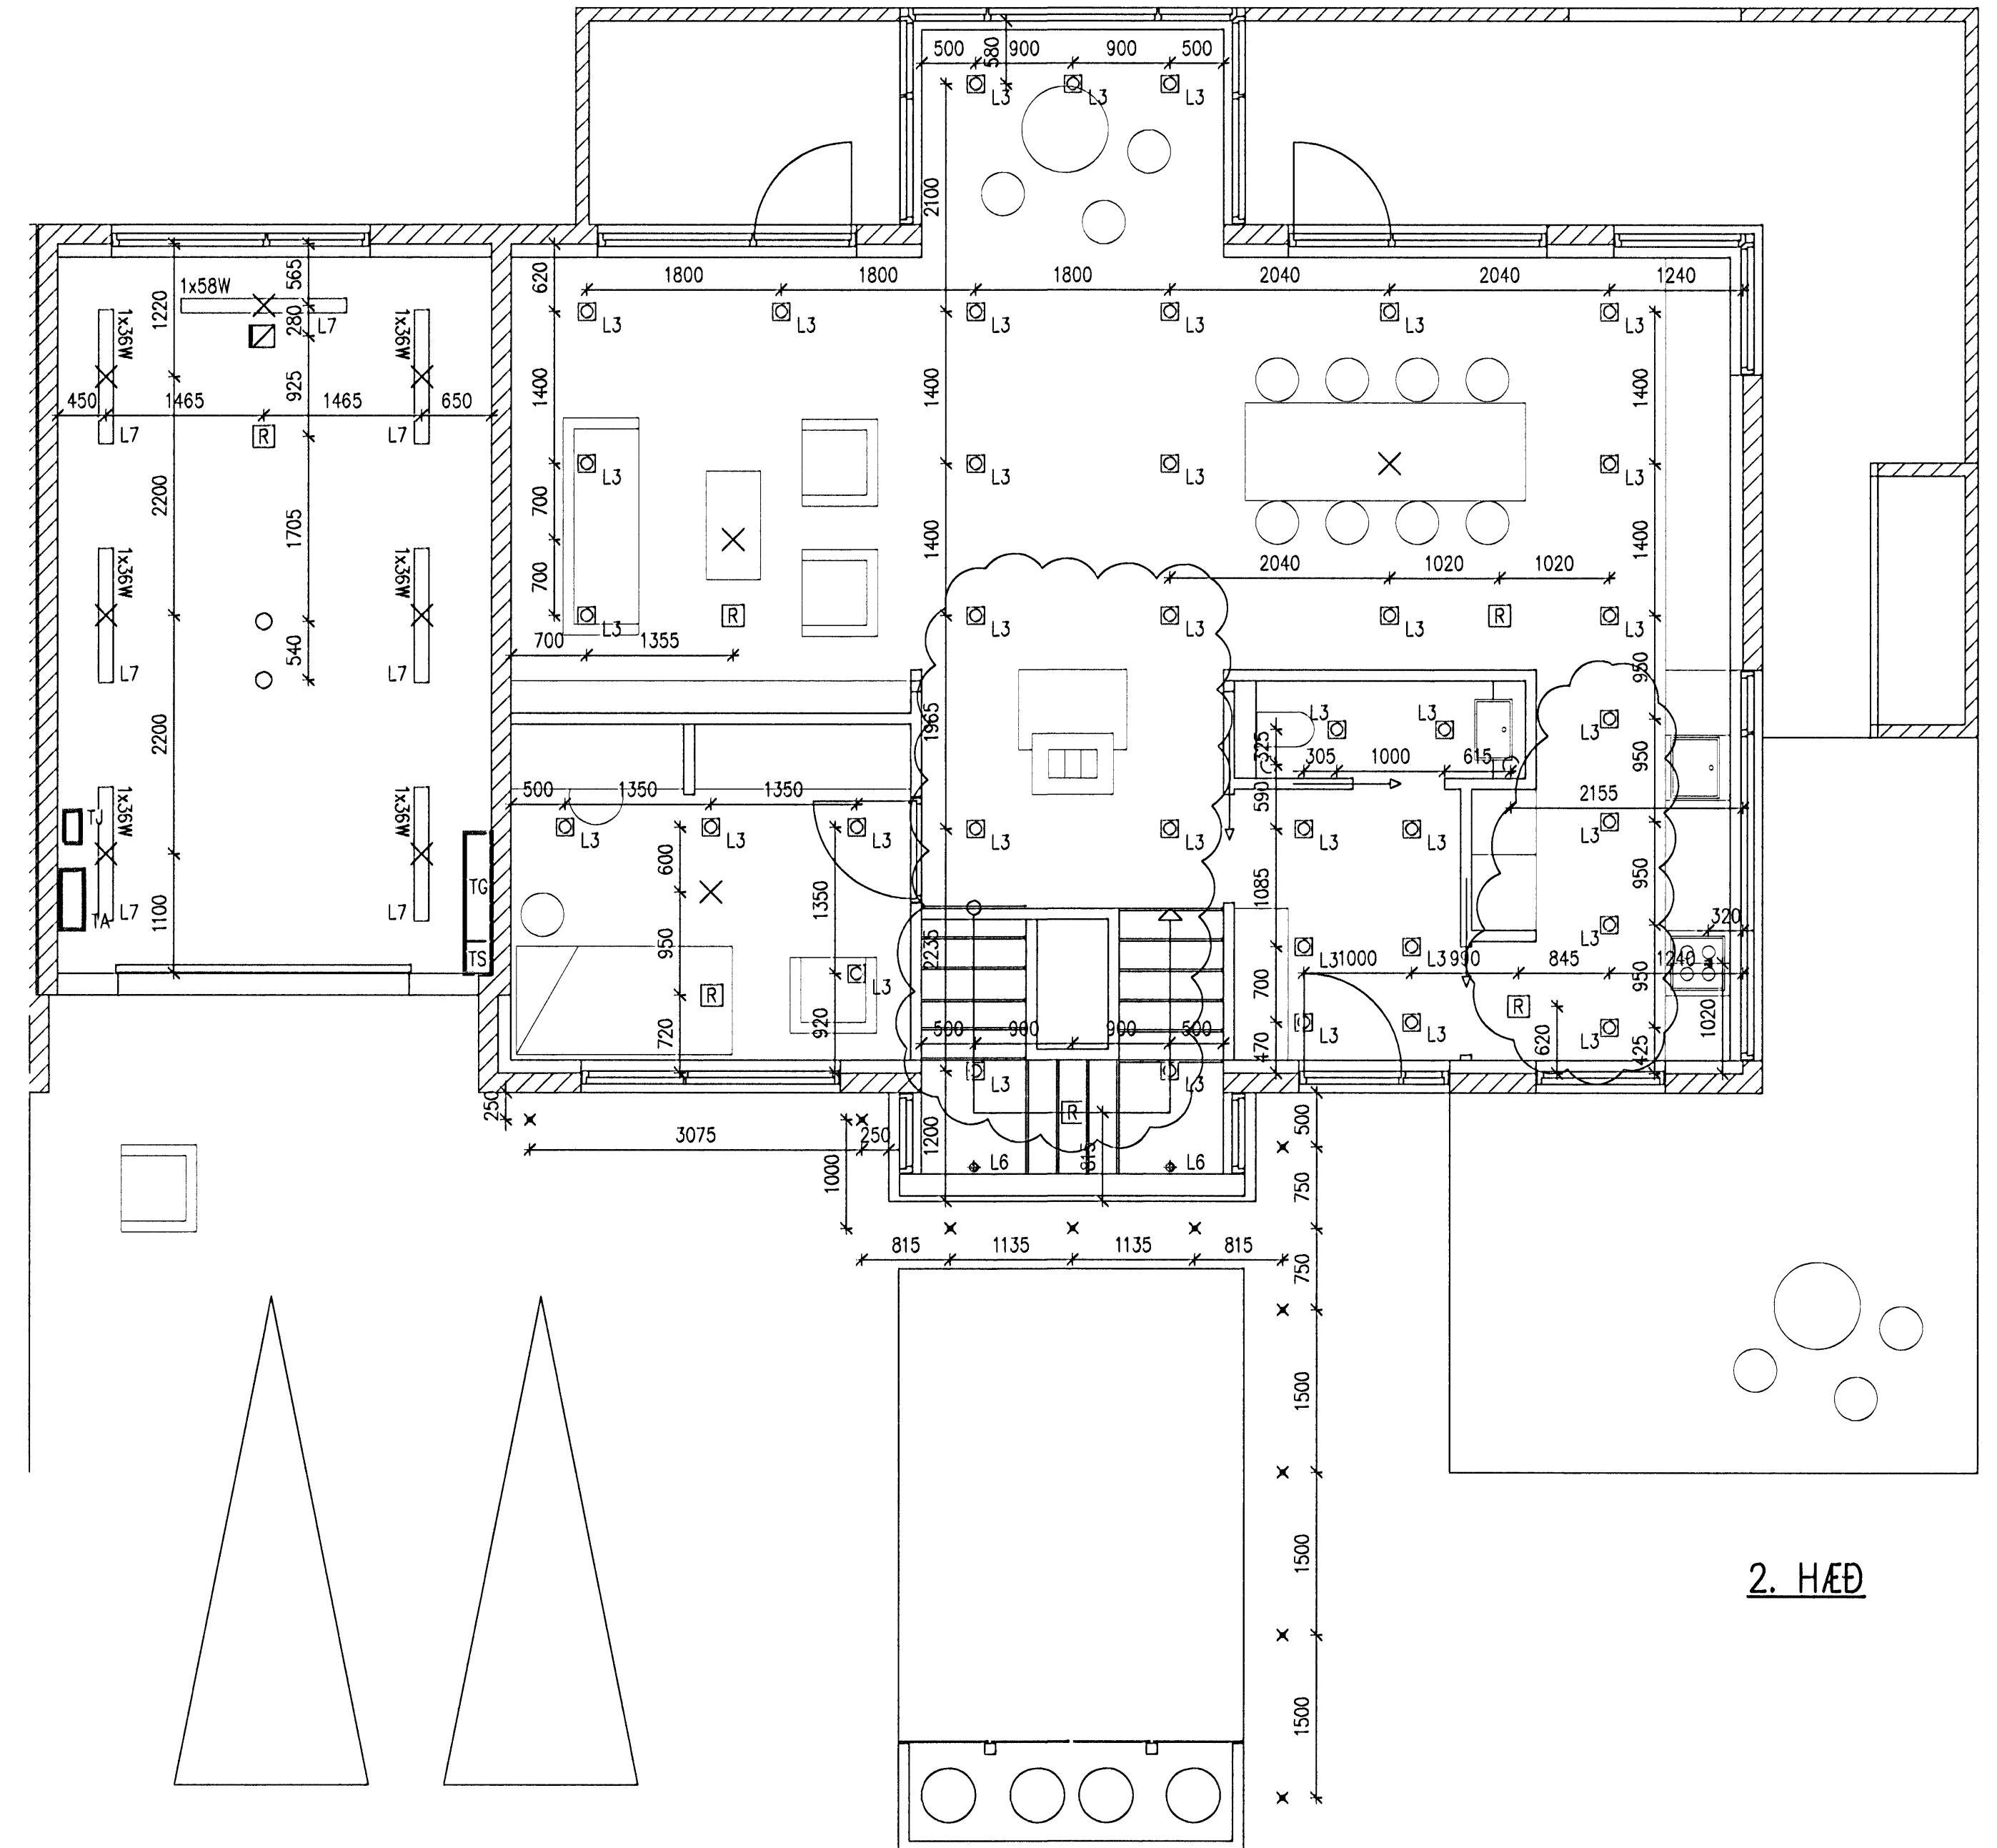

2. HÆÐ

**VERKHÖNNUN**  
 VERKFRÆÐIRÁÐGGJÖF

ÁRHALIND 6, 203 KÓPAVOGI, KTI 650107-1280  
 Sími: 570-5800, Faki: 570-5811  
 WWW.VERKHÖNNUN.IS, VERKHÖNNUN@VERKHÖNNUN.IS

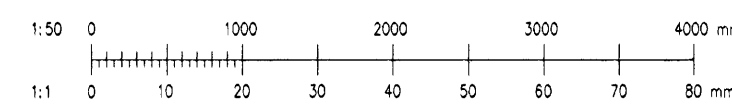

B3	27.02.2009	L4 skiptist út fyrir L3 með nýrri staðsetningu	EG	EG	MBP	19.06.2008	FURUÁS 16, HAFNARFJÖRÐUR	2007.068
B2	23.07.2008	Töflur færðar	MBP	EG	MBP		RAFLAGNIR	FU16.4101 B3
B1	19.06.2008	UPPFÆRT	EG	EG	A1	1:50	LAMPAPLAN, MÁLSETNING LOFTDÓSA	
Br.	Daga	Breyting	Br.	St.	Verkefni		Sv.á.	FU16-4101.dwg

