

Skýringar:

- ① Innfell DÍðulfsing í gangstétt.
- ② Hæð á snertiskjól og mynddýrasíma 1300 í næri brún.
- Úrtak úr steypu fyrir snertiskjól HxBxD = 200x250x60

6-3-05



20

Dórður K. Jónsdóttir Asson Kt:040851-4969

Sambýskili:
Undirritun samráðgjafarinnar: *H. Har.*


Lágspenna 1:50

Smáspenna 1:50

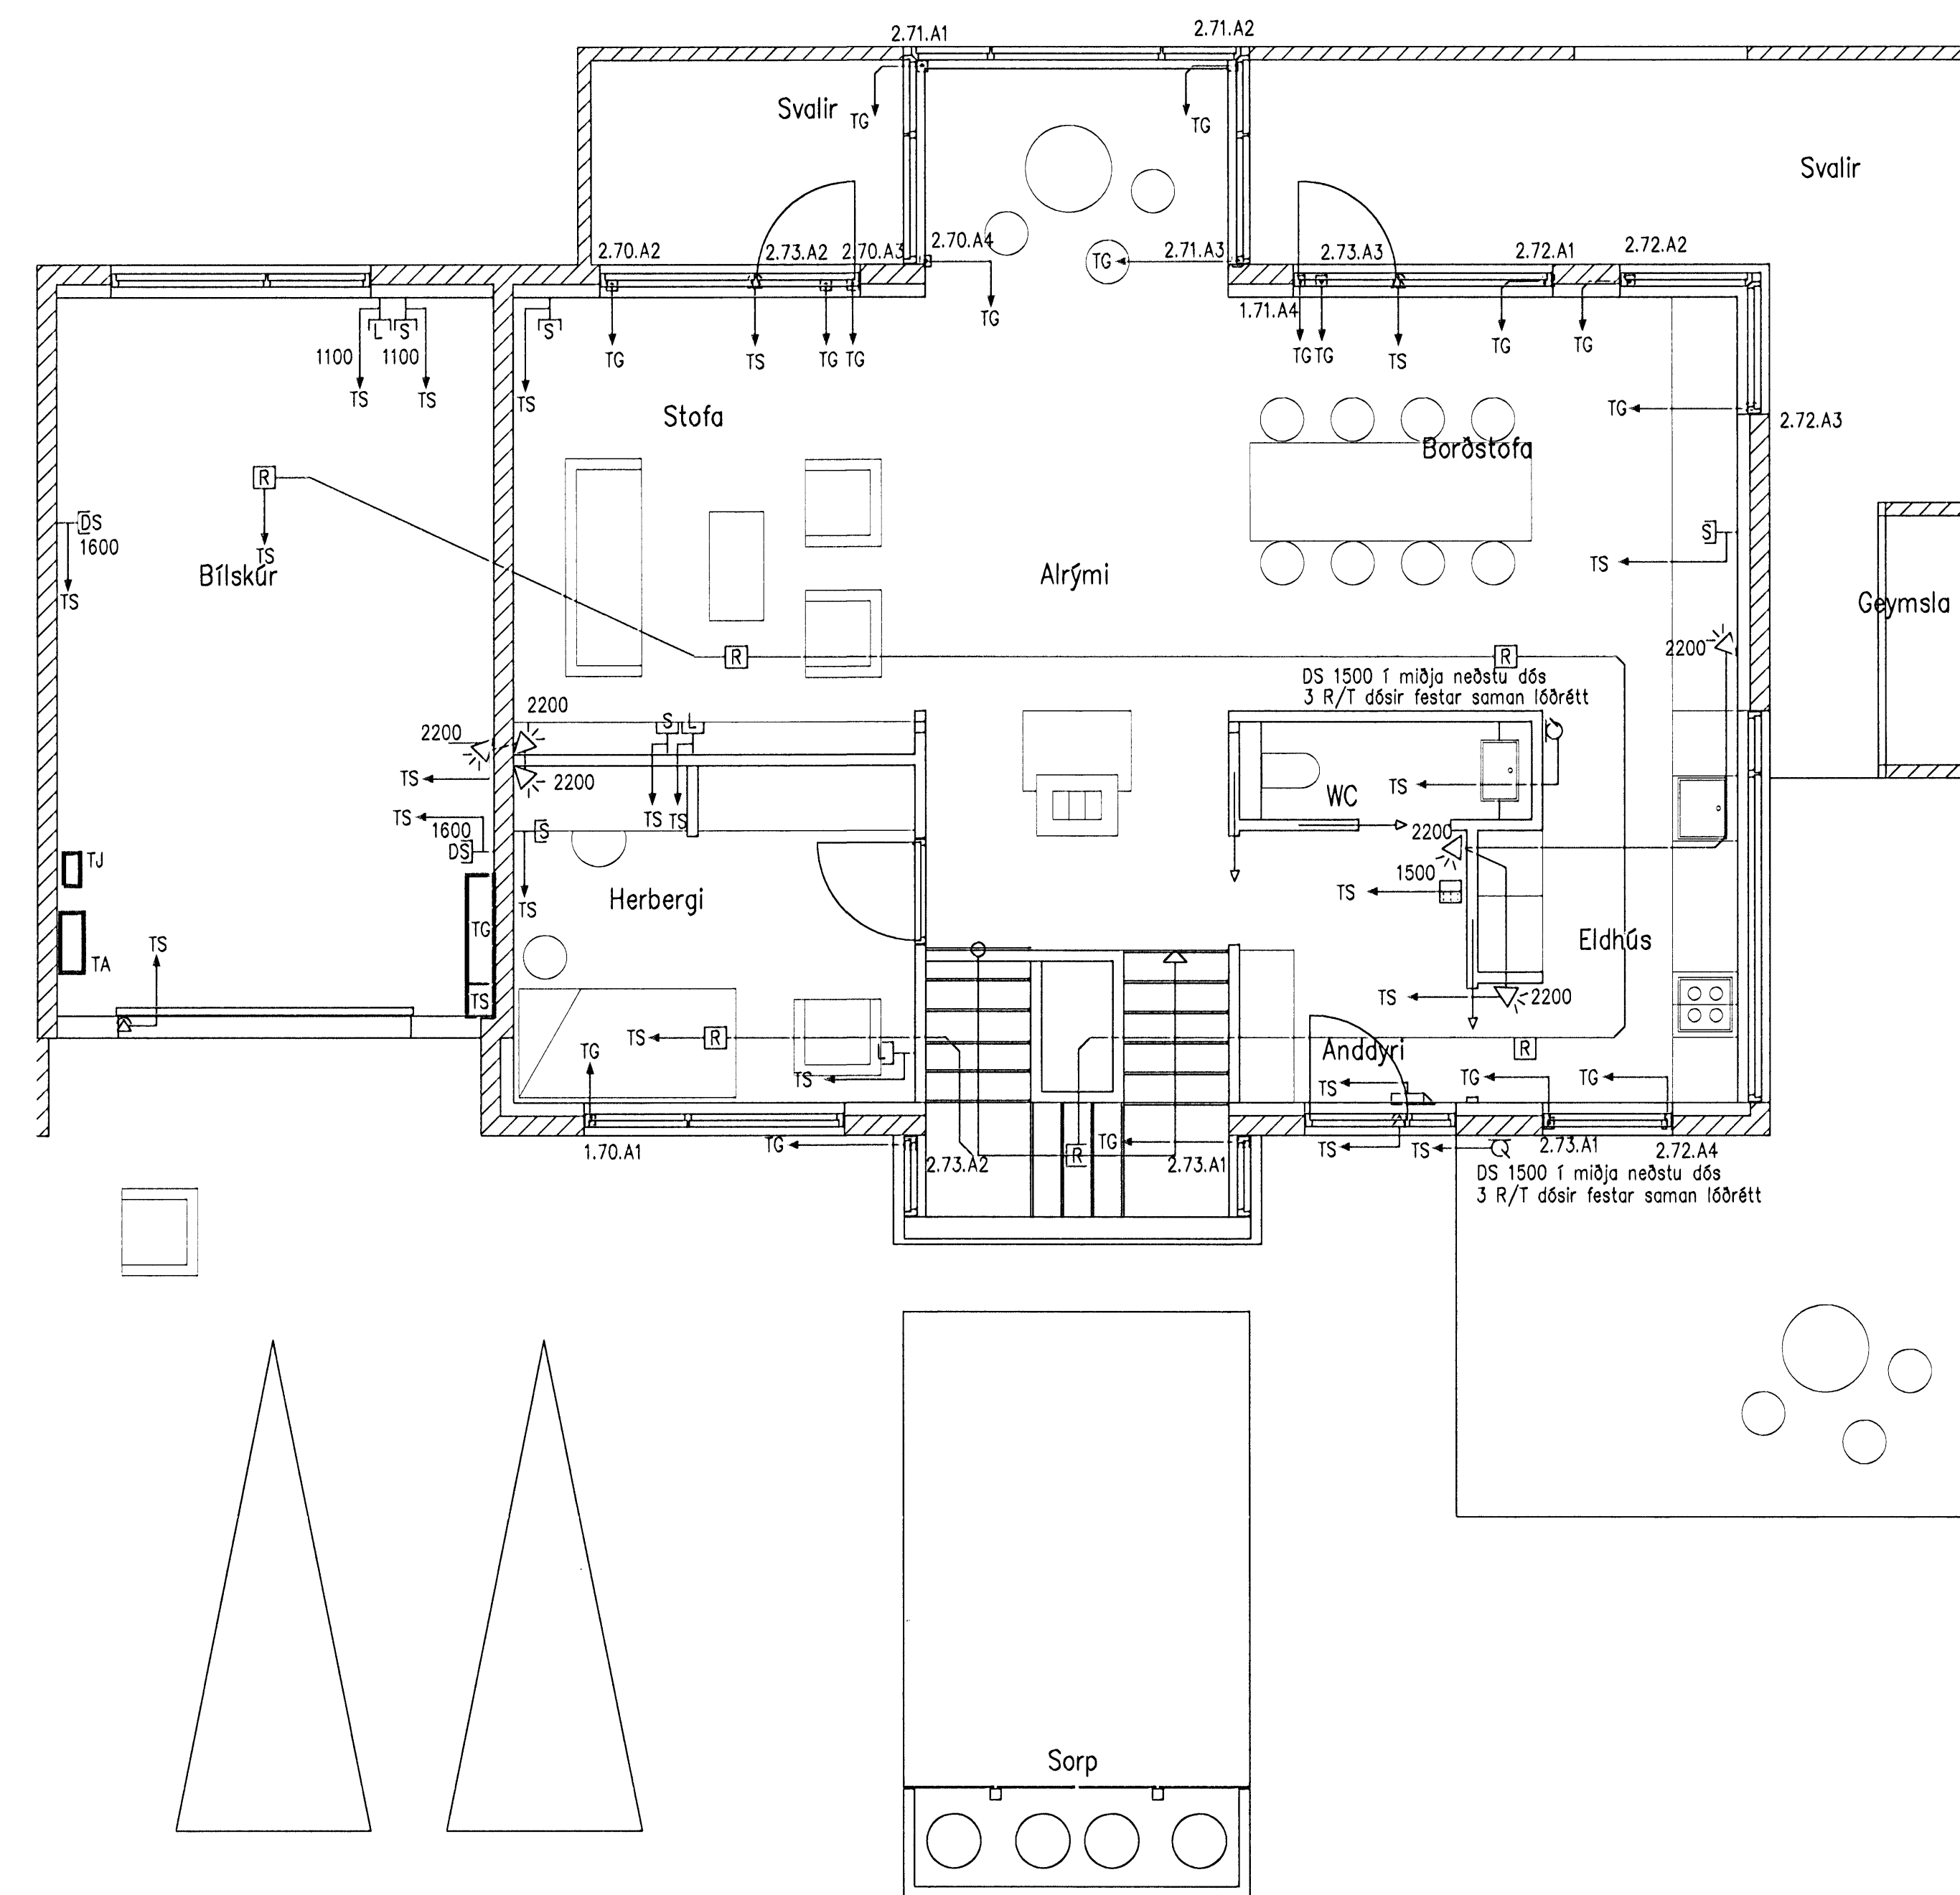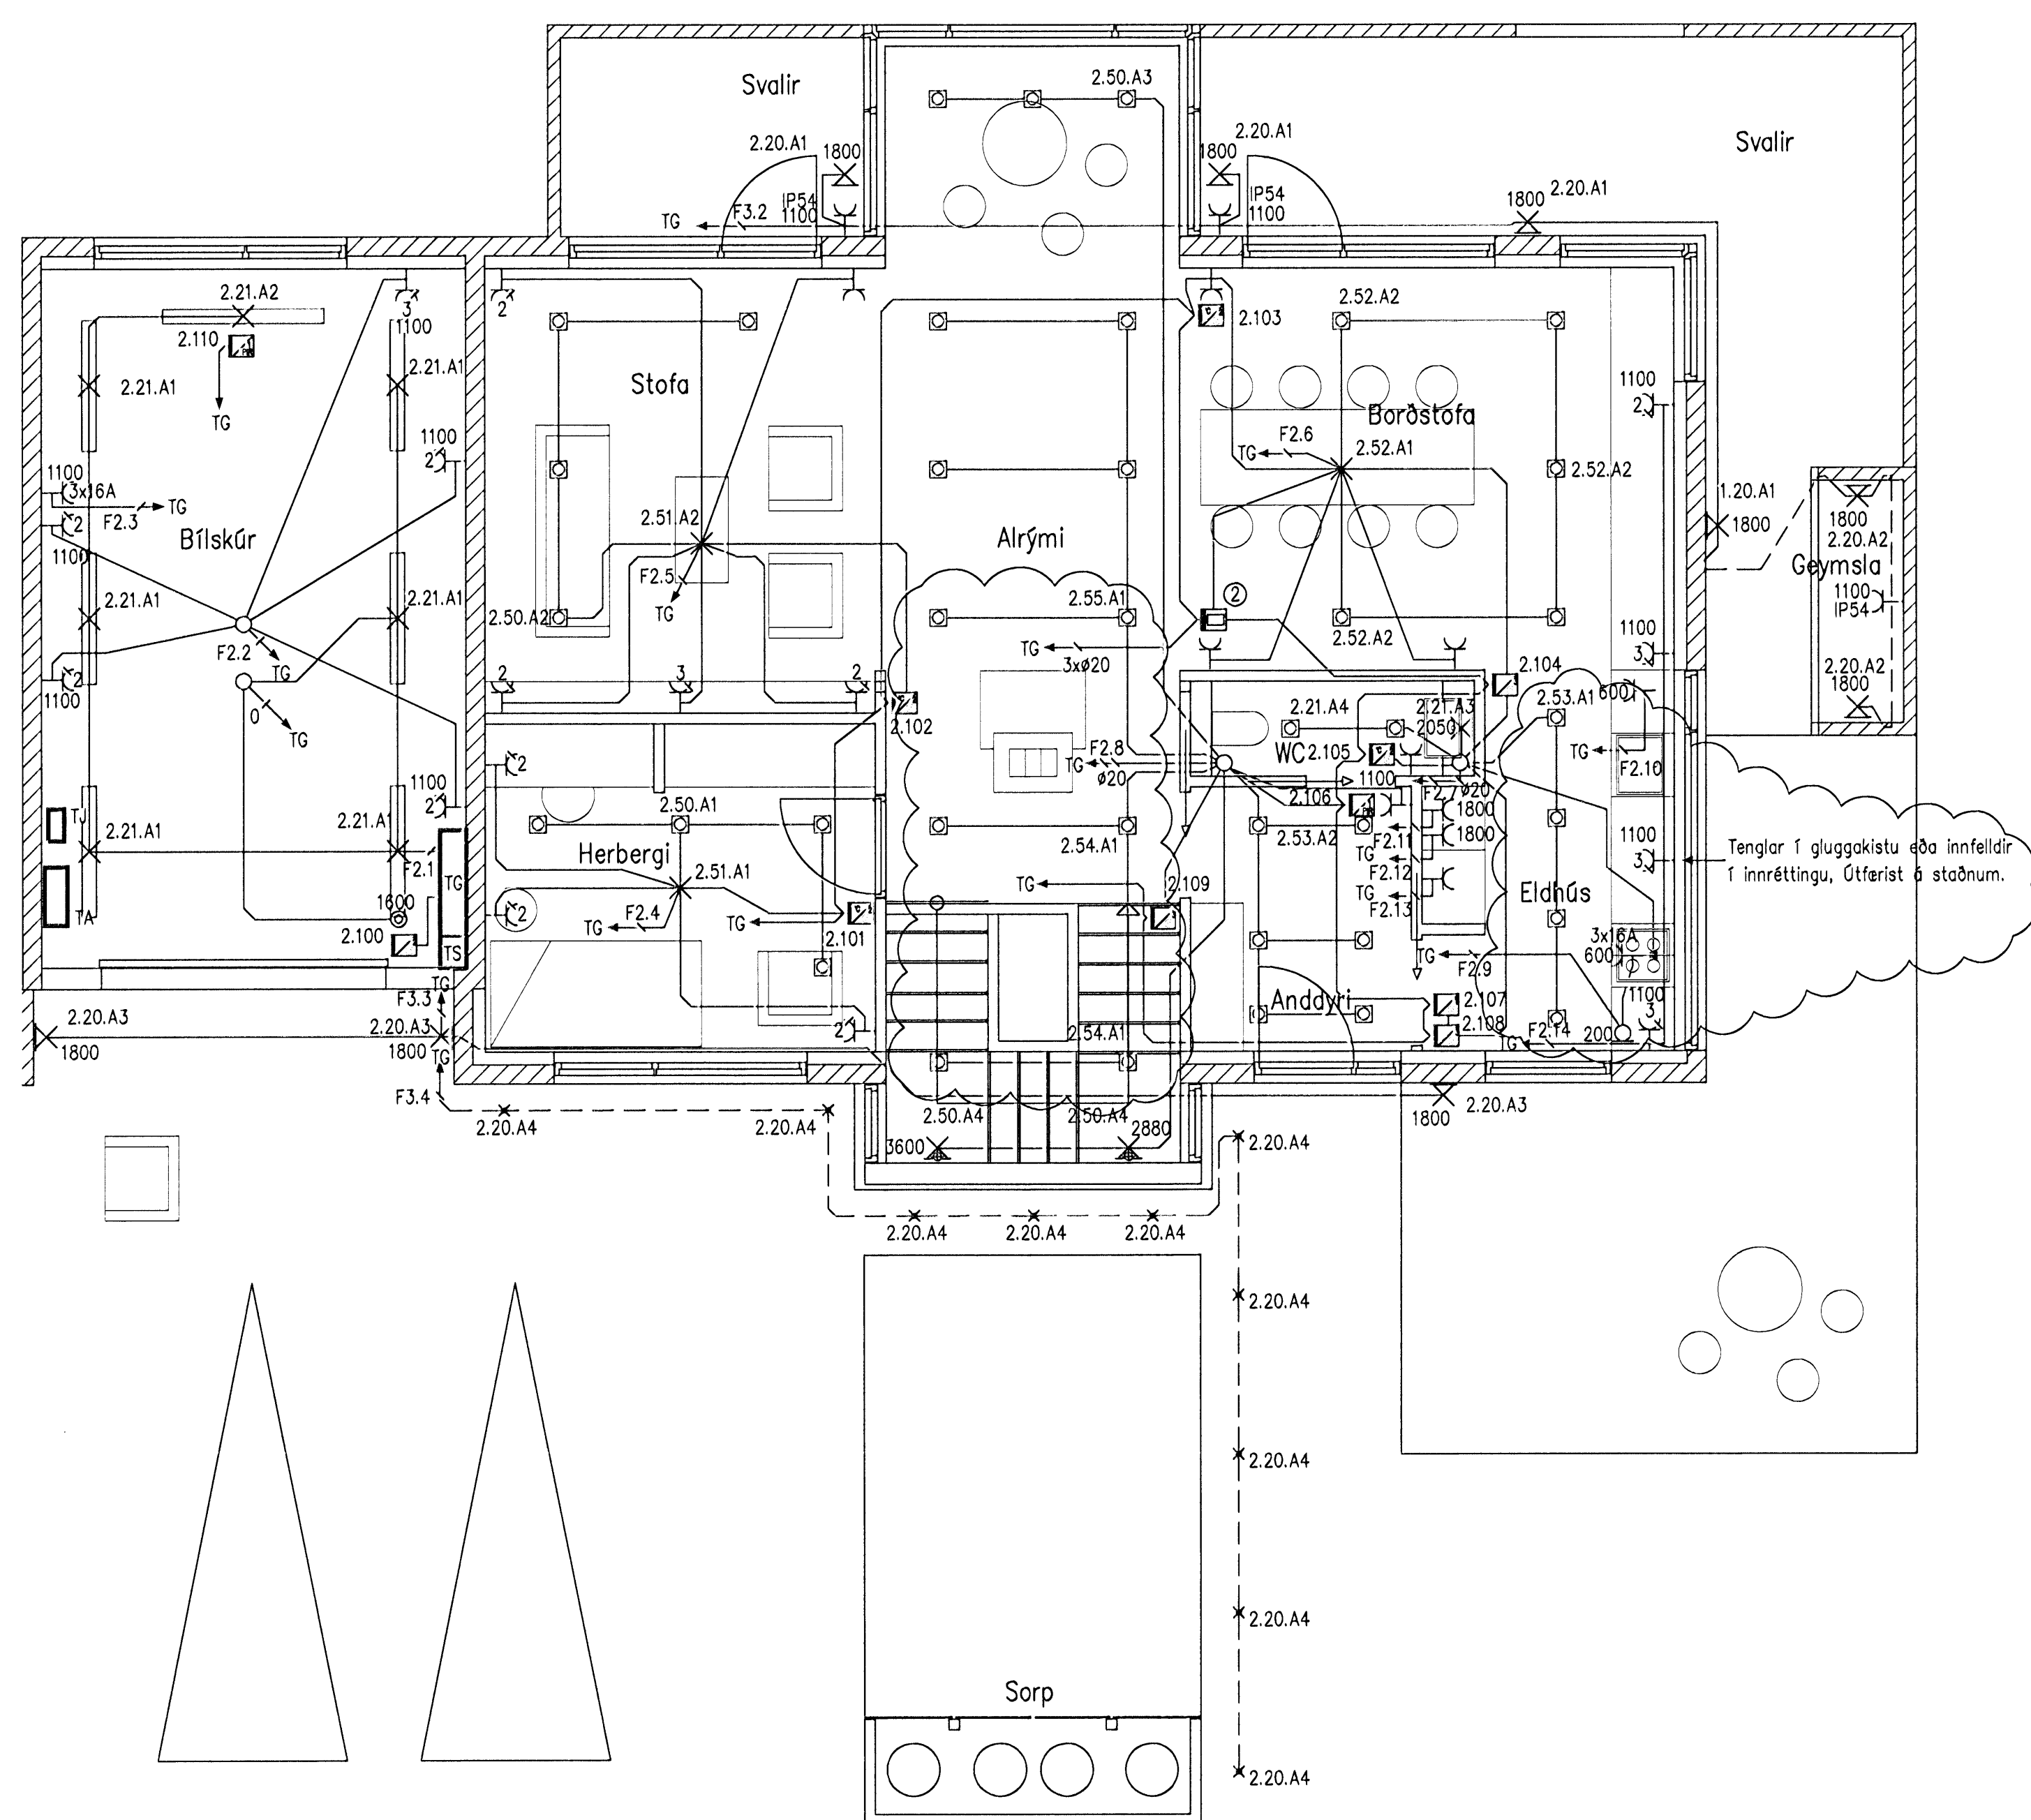

VERKHÖNNUN
VERKFRÆÐIRÁÐGJÖF

AKRALIND 6, 203 KÓPAVOGI, KT: 650107-1280
Sími: 570-5800, Faxi: 570-5810
WWW.VERKHONNUN.IS, VERKHONNUN@VERKHONNUN.IS

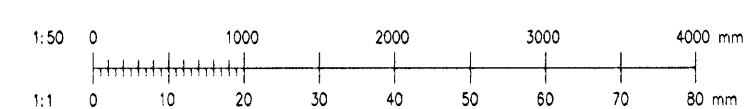

B2	27.02.2009	Lampplan og tenglar í eldhúsi	EG		
B1	23.07.2008	Töflur færðar	MBP		
Br.	Daga	Breyting	Br.	Sb.	Verkskipti
EG	MBP	19.06.2008	EG	A1	1:50
FURUÁS 16			2007.068		
RAFLAGNIR			FU16.2201 B2		
LAG- OG SMÁSPENNA 2. HÆÐ			Lag- og tækningsplanir		
Síti: FU16-2201.dwg			© 2011 skot og skilur. Tæknings- og hluta-ábyrgð er háð skilfrægu höfundinum.		