

ÚTGÁFUFRILL

NR.	DAGS.	SKÝRINGAR:	HANNAÐ:
B1	01.10.2008	BYGGINGARTEIKNING	HÓÓ
R1	19.08.2008	REYNDARTEIKNING	HÓÓ

DAGS. UNDIRSKRIFTAR: NAFN OG KT. SAMRÆMINGARHÖNNUNAR:
UNDIRSKRIFT SAMRÆMINGARHÖNNUNAR: *[Signature]*

MÉLIKVARDI 2
0 100 200 300 400 500
1:5 (I A1) mm

MÉLIKVARDI 1
0 500 1000 1500 2000
1:20 (I A1) mm

ÖLL AFNOT OG AFRITUN TEIKNINGAR, AD HILUTA EDA HEILD, ER HÁÐ SKRIFLEGGU LEYFI HÖFUNDA.




RENSASVEGI 1 · 108 REYKJAVÍK · Sími: 422 3000 · Fax: 422 3001
VÉFFANG: www.vgkhonnun.is · NETFANG: vgkhonnun@vgkhonnun.is

HEITI: HRAUNVALLASKÓLI 2. ÁF.
DREKAVELLIR 9, HAFNARFIRÐI

HEITI TEIKNINGAR: BURDARVIRKI;
STEYPUVIRKI
ALMENNAR SKÝRINGAR

MELT:	TEIKNAD:	GEYMSLUNGUR:	VNR:
HANNAÐ:	YFIRFARID:	SKV:	NR. TEIKNINGAR:
DAGS. UNDIRSKRIFTAR:	NAFN OG KT. HÖNNUNAR:	430572-0169	B2-004
UNDIRSKRIFT HÖNNUNAR:	UNDIRSKRIFT HÖNNUNAR:	ÚTGÁFA:	R1
LÁRUS ÁRSÆLSSON	200862-5119		

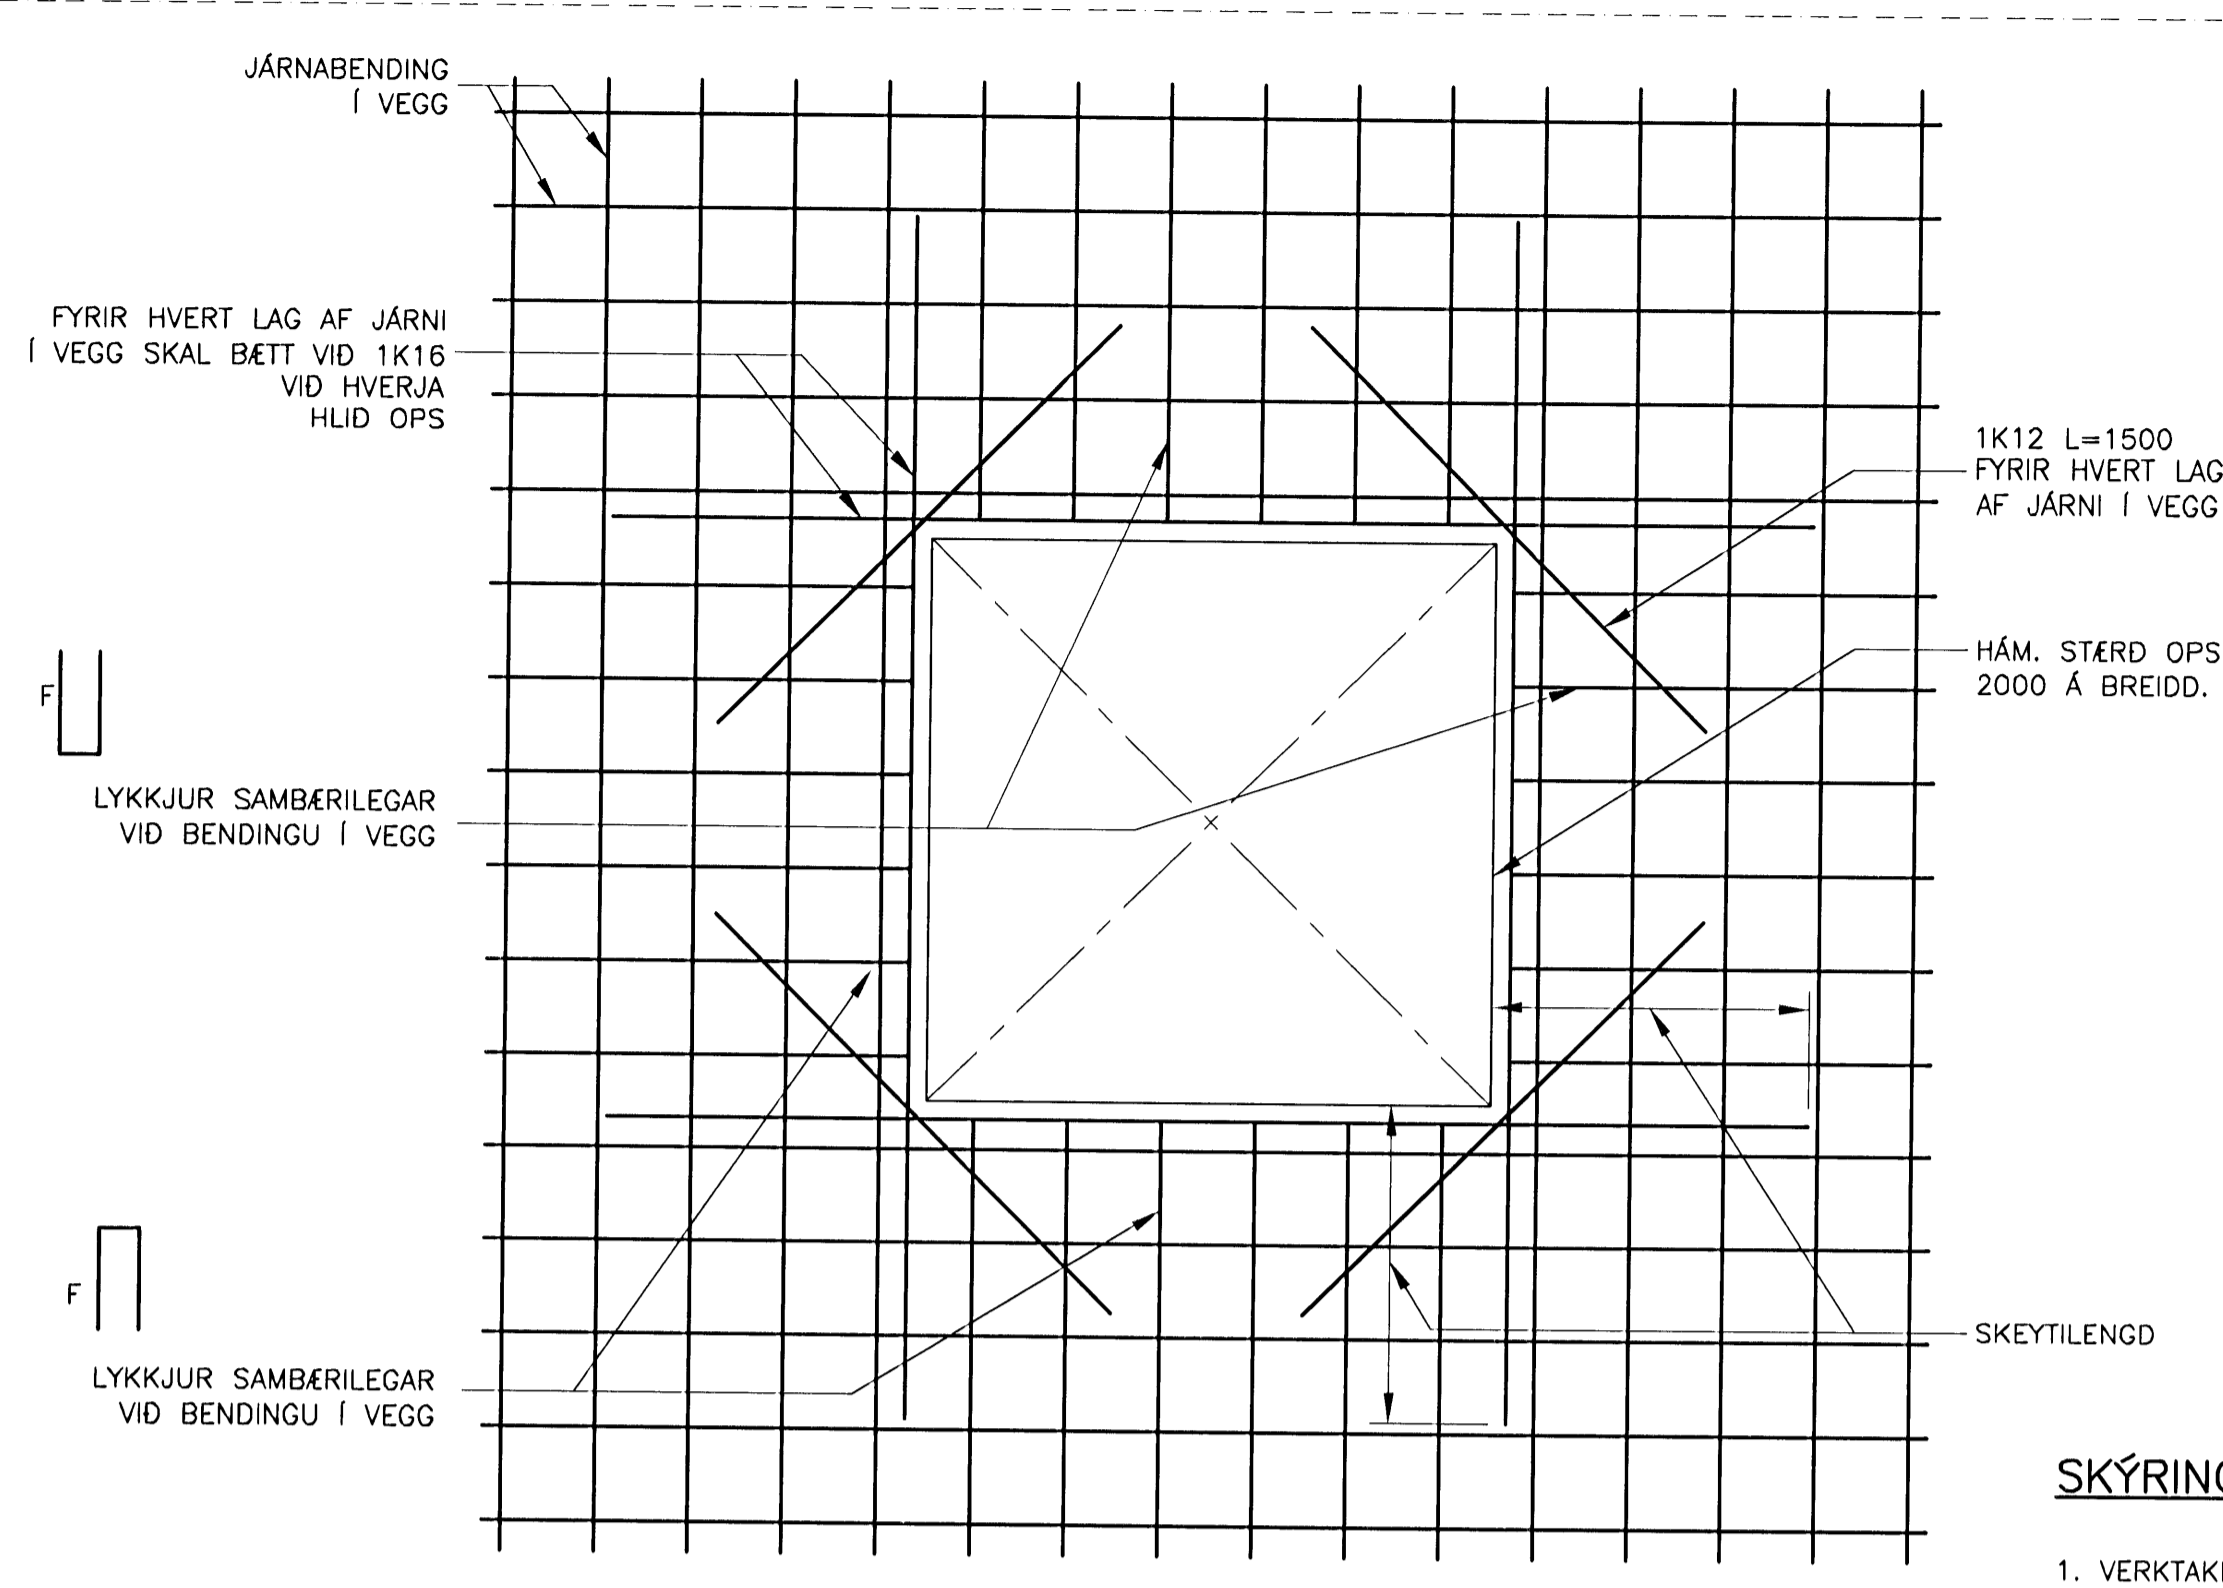


SKÝRINGAR:

1. VERKTAKI SKAL STAÐFESTA VID EFTIRLIT ÖLL OP SEM EKKI ERU SÝND Á TEIKNINGU
2. ÞEGAR OP ER MINNA EN 1,4x F FRÁ VEGGENDA SKAL RÁÐGAST VID EFTIRLIT


D09 FRÁGANGUR Í KRINGUM 500 TIL 2000mm OP Í VEGG
MKV. 1

SÉ EKKI ANNARS GETID KOMI AUKALEGA JÄRN UMHERFIS GLUGGA, HURÐIR OG GÖT Í PLÖTUM OG VEGGJUM ER SVARA TIL ÞEIRRA JÄRNA SEM KLIPPT ERU Í SUNDUR, ÞÓ ALDREI MINNA EN 2 K12 ER NÁI 500 ÚT FYRIR OP.

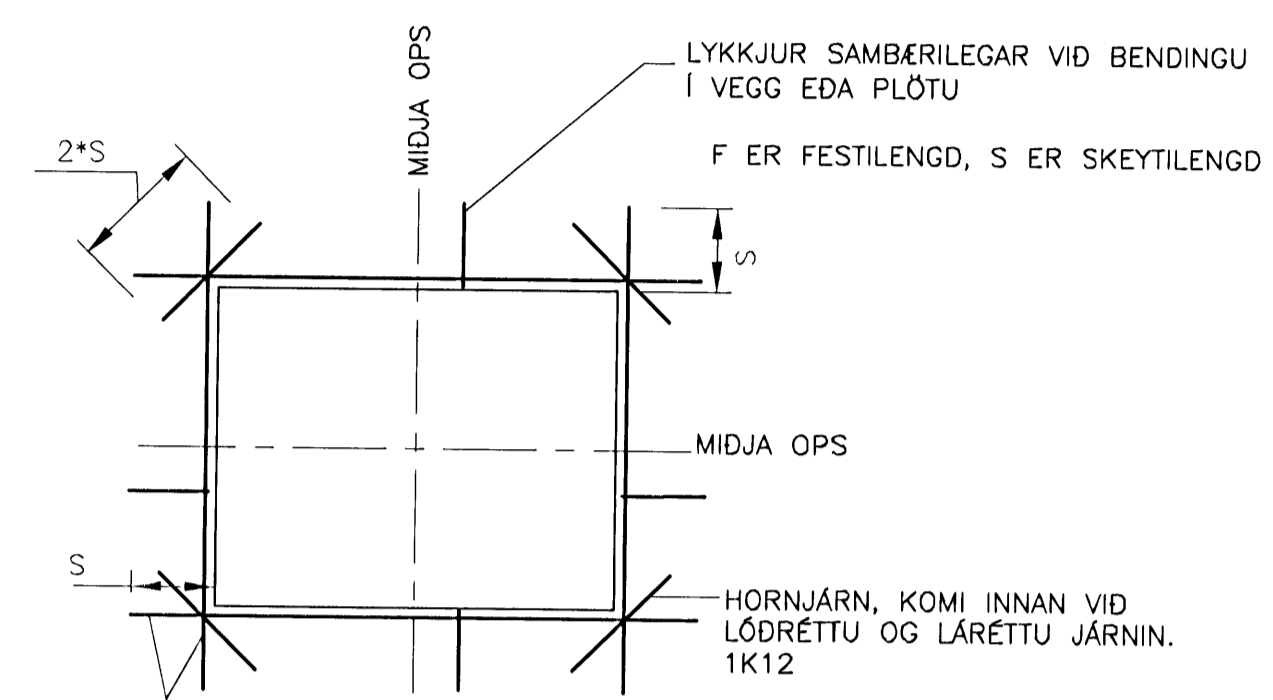

SETJA SKAL AUKAJÄRN EINS NÁLÆGT OPI OG HÆGT ER. (HELMINGUR JÄRNA SEM SKERAST Í SUNDUR VEGNA OPS).

D11 ALMENNUR FRÁGANGUR JÄRNA Í KRINGUM OP Í PLÖTUM

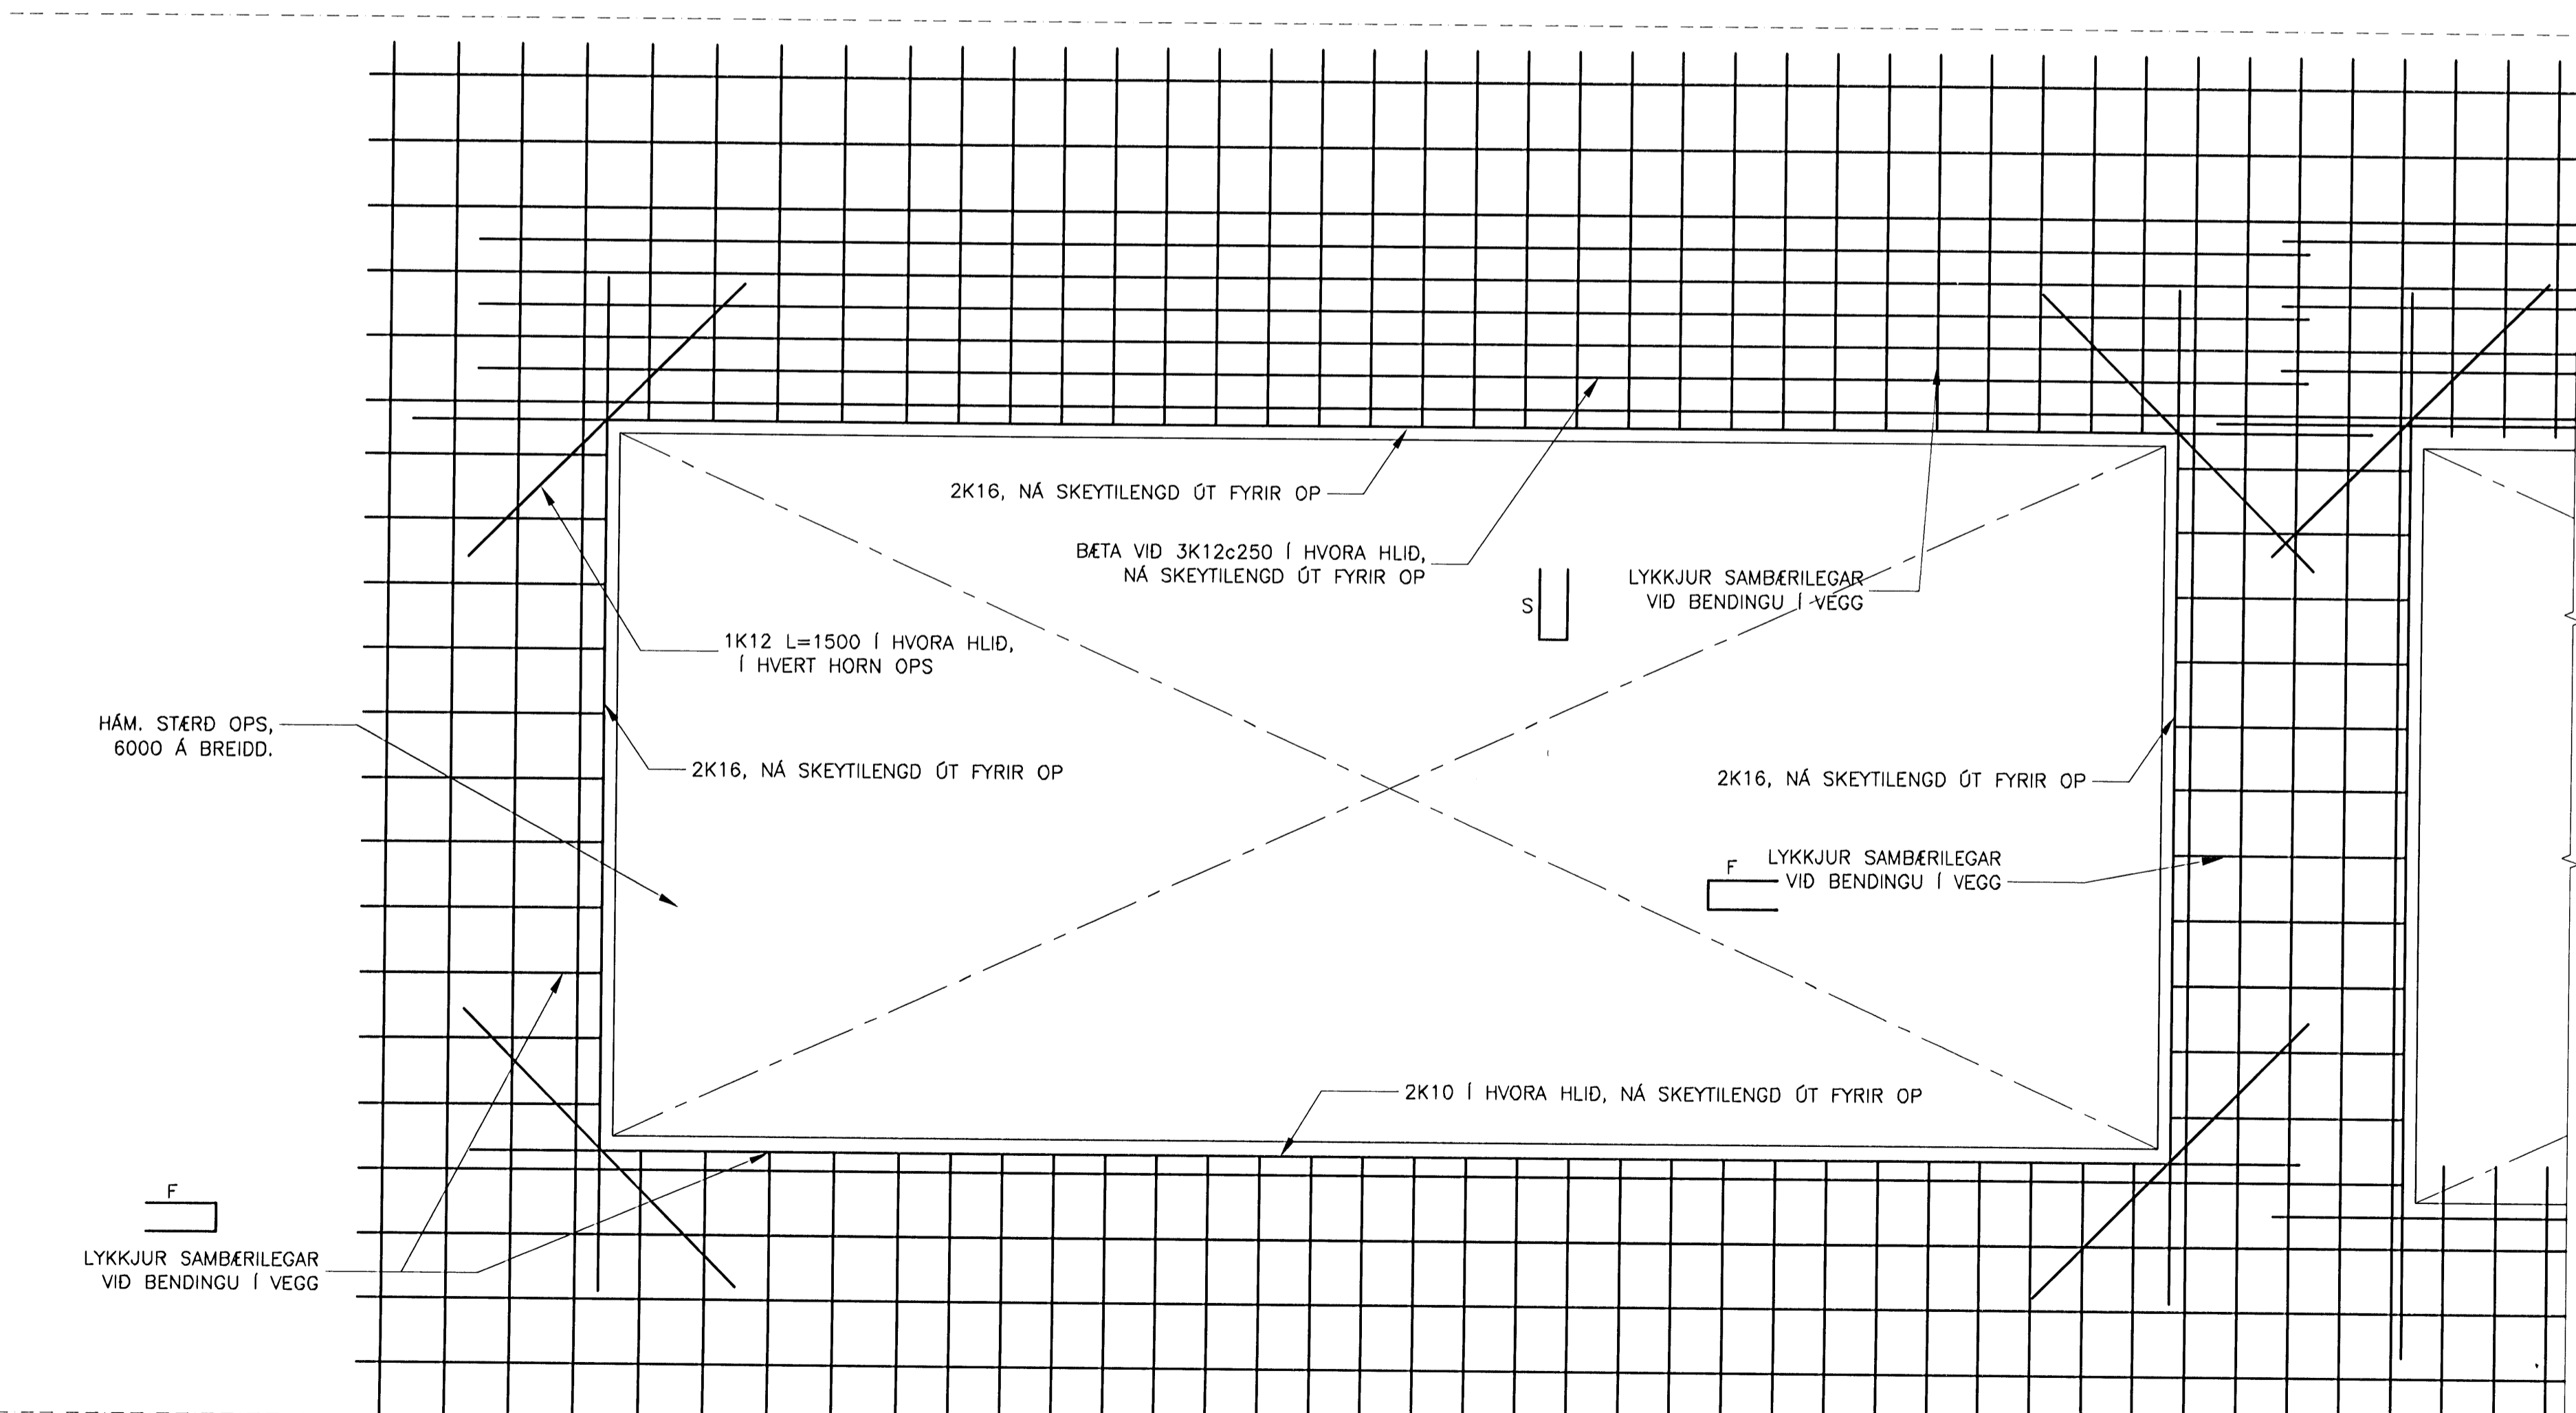

SKÝRINGAR:

1. VERKTAKI SKAL STAÐFESTA VID EFTIRLIT ÖLL OP SEM EKKI ERU SÝND Á TEIKNINGU
2. ÞEGAR OP ER MINNA EN 1,4x F FRÁ VEGGENDA SKAL RÁÐGAST VID EFTIRLIT

D10 FRÁGANGUR Í KRINGUM 2000 TIL 7500mm OP Í VEGG
MKV. 1