


SMÁIR VEGGIR


SKÝRINGAR:

- 1. Í STAD VINKILS MÁ BEYGA LÁRÉTT VEGGJÄRN MED 90° BEYGGU


D01 DÆMIGERÐ JÄRNBENDING Í VEGG – LÁRÉTT SNID
MKV. 1

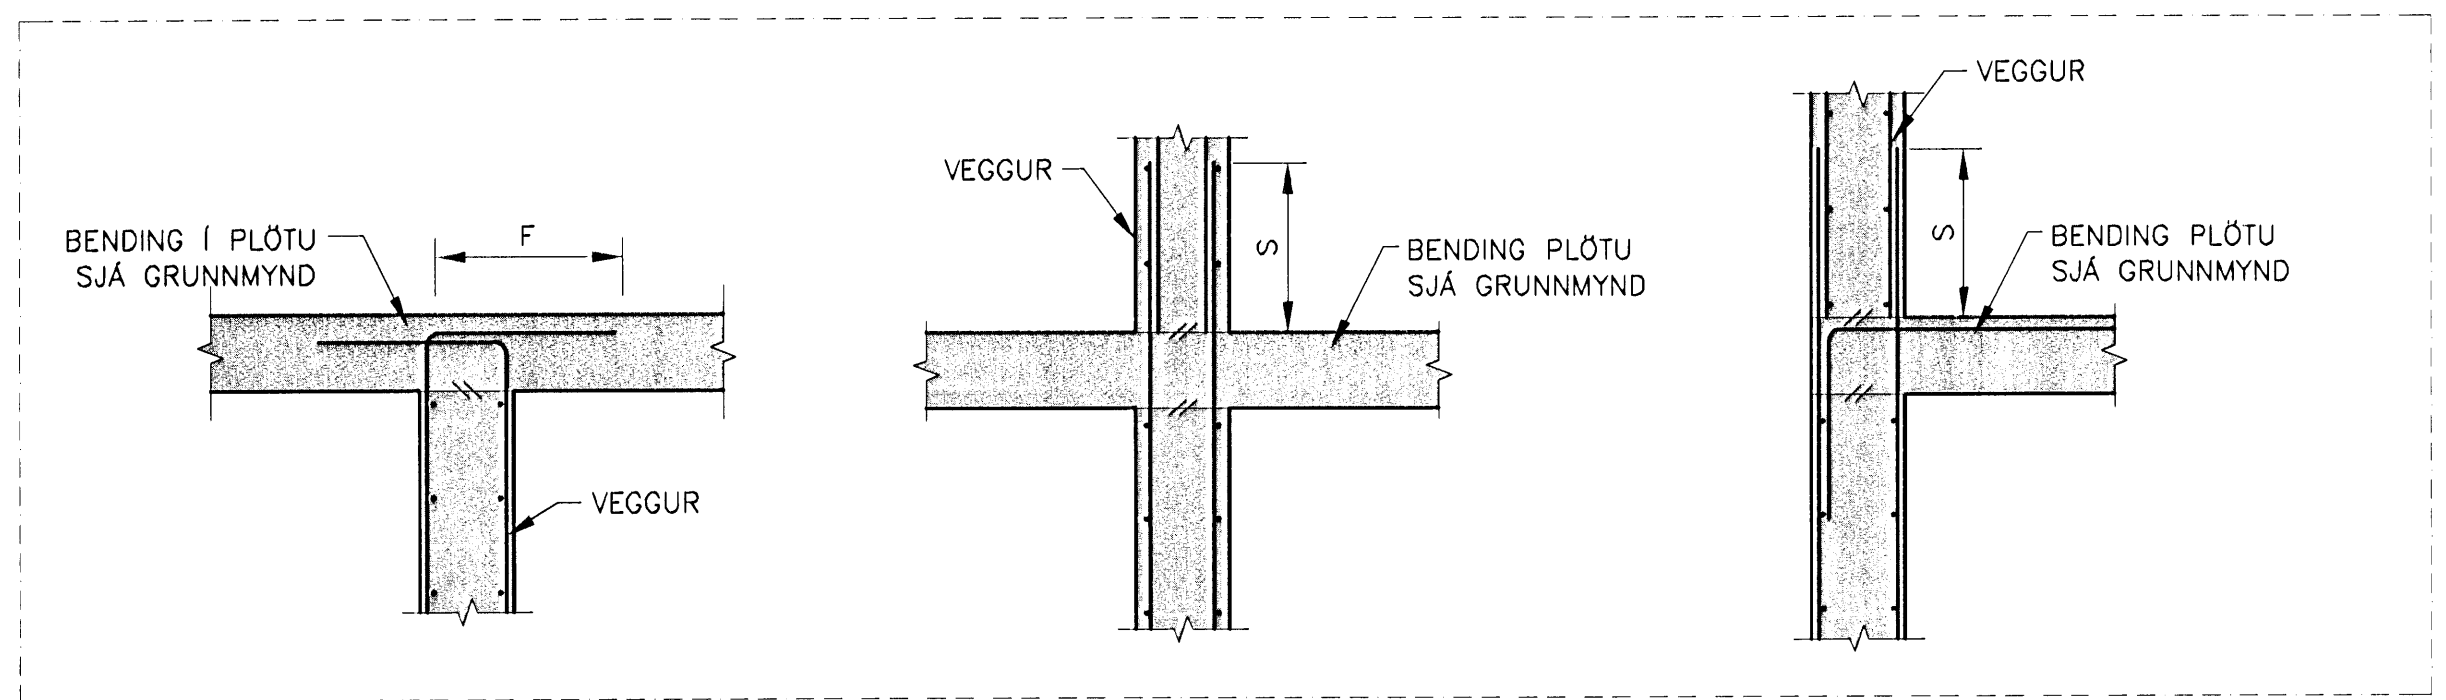


D02 DÆMIGERÐ JÄRNBENDING Í SAMSEYPTUM VEGGJA OG PLATNA – LÓDRÉTT SNID
MKV. 1

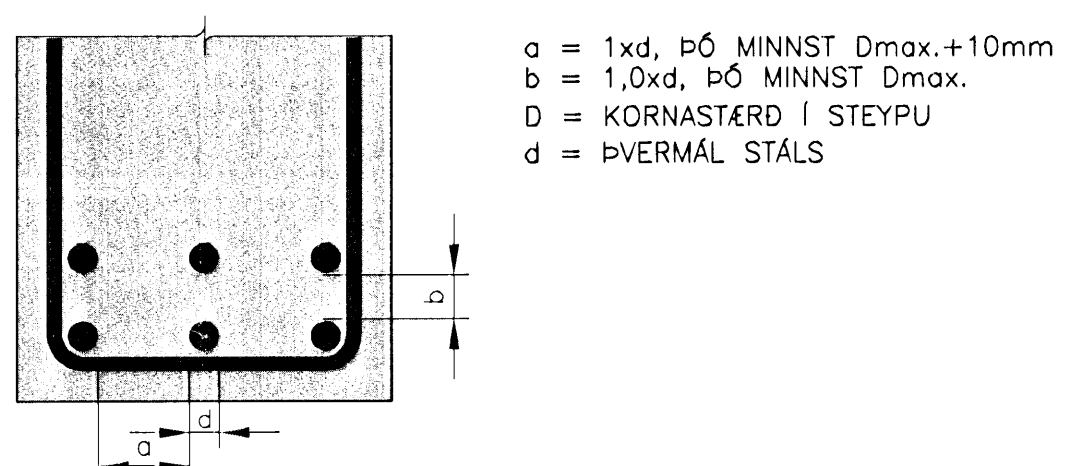


D03 MILLIBIL JÄRNA Í BITUM

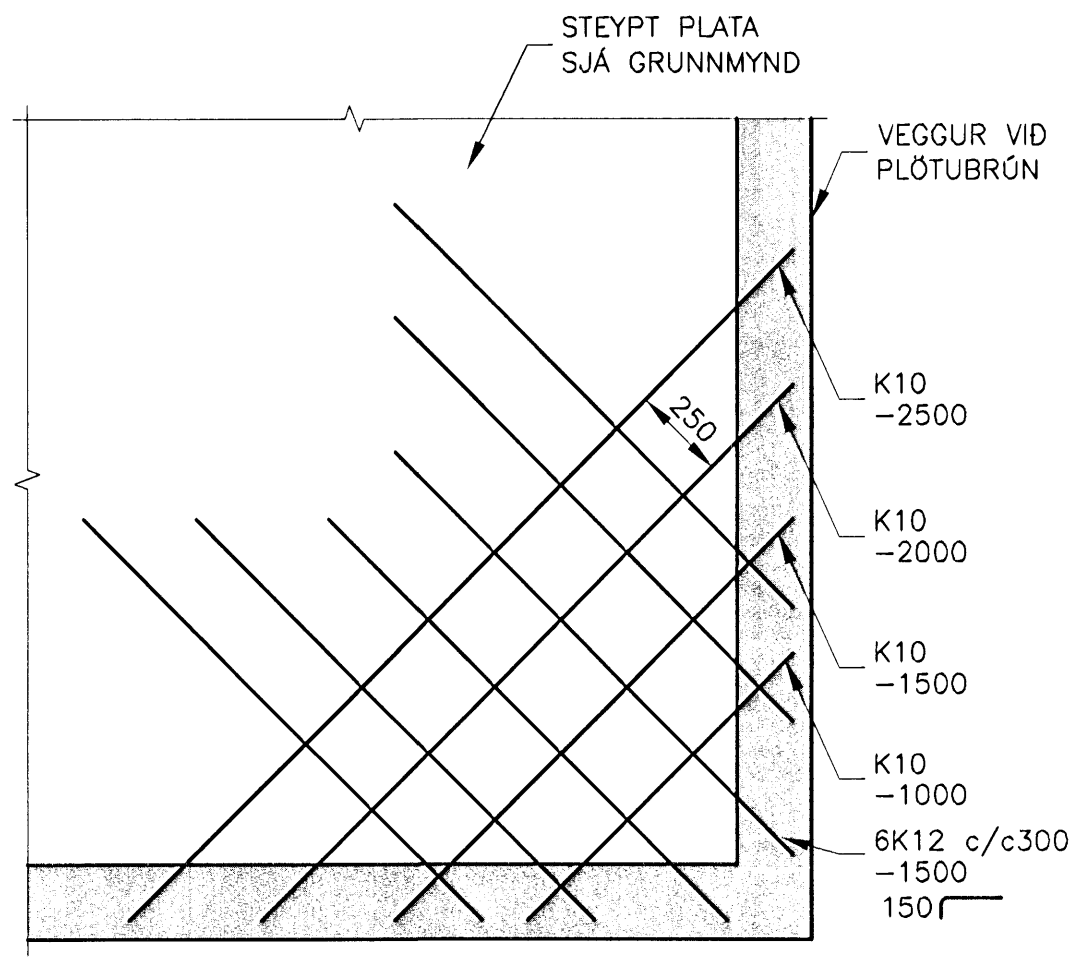


D04 JÄRNBENDING Í PLÖTUHORN
MKV. 1

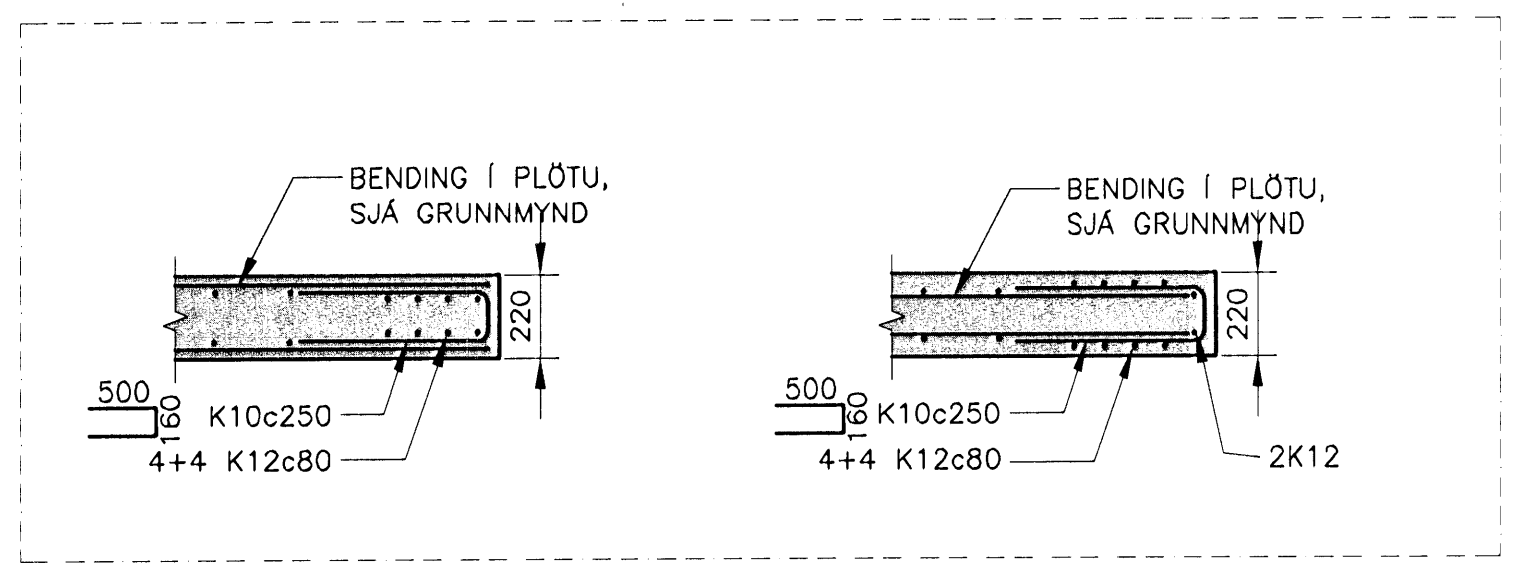

D05 LÁRÉTT SNID – FRÁGANGUR Á PLÖTUBRÚN
MKV. 1

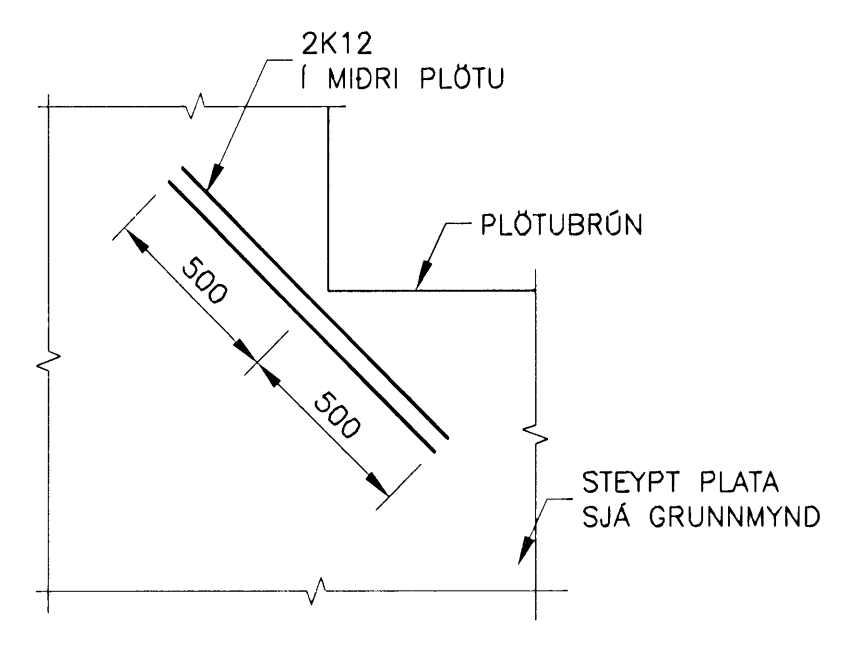

D06 JÄRNBENDING Í PLÖTUHORN
MKV. 1

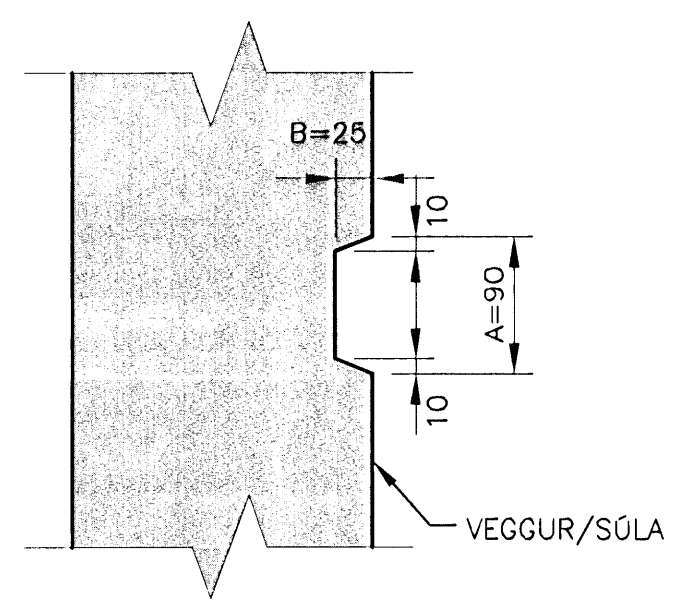


D07 DÆMIG. SKERLÁS, AxB

Samþykkið
05 MAR 2009
Byggingafráttíðningur í Hafnarfirði
F.h. Hröfnur S. Gunnlaugsson

ÓTGÁFUFRILL

NÚMÉR	DAGS	SKYRINGAR	HANNAÐ
B1	01.10.2006	BYGGINGARTEIKNING	HÖÓ
R1	19.08.2008	REYNDARTEIKNING	HÖÓ

ÞAGS. UNDIRSKRIFTAR: NAFN OG KT. SAMREKINGARHÖNNUNÐAR:
UNDIRSKRIFT SAMREKINGARHÖNNUNÐAR: *[Signature]*

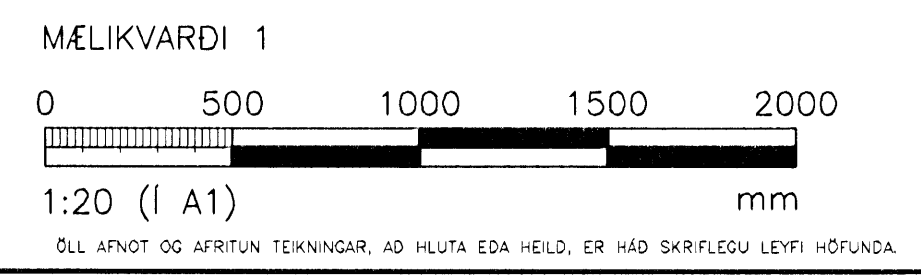

VGK HÖNNUN
GRENSÁSVEGI 1 · 108 REYKJAVÍK · Sími: 422 3000 · Fax: 422 3001
VEFFANG: www.vgkhonnun.is · NETFANG: vgkhonnun@vgkhonnun.is

HEITI VERKS:
HRAUNVALLASKÓLI 2. AF.
DREKAPELLIR 9, HAFNARFIRÐI

HEITI TEIKNINGAR:
BURÐARVIRKI:
STEYPUVIRKI
ALMENNAR SÉRMYNDR

MELT:	TEIKNAD:	DEYMSLUNGMER:	VNR:
HANNAÐ:	YFIRFARÐ:	MKV:	NR. TEIKNINGAR:
DAGS UNDIRSKRIFTAR:	NAFN OG KT. HÖNNUNÐAR:		
UNDIRSKRIFT HÖNNUNÐAR:			

B2-003

ÓTGÁFA: **R1**