
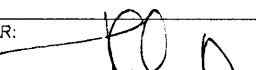
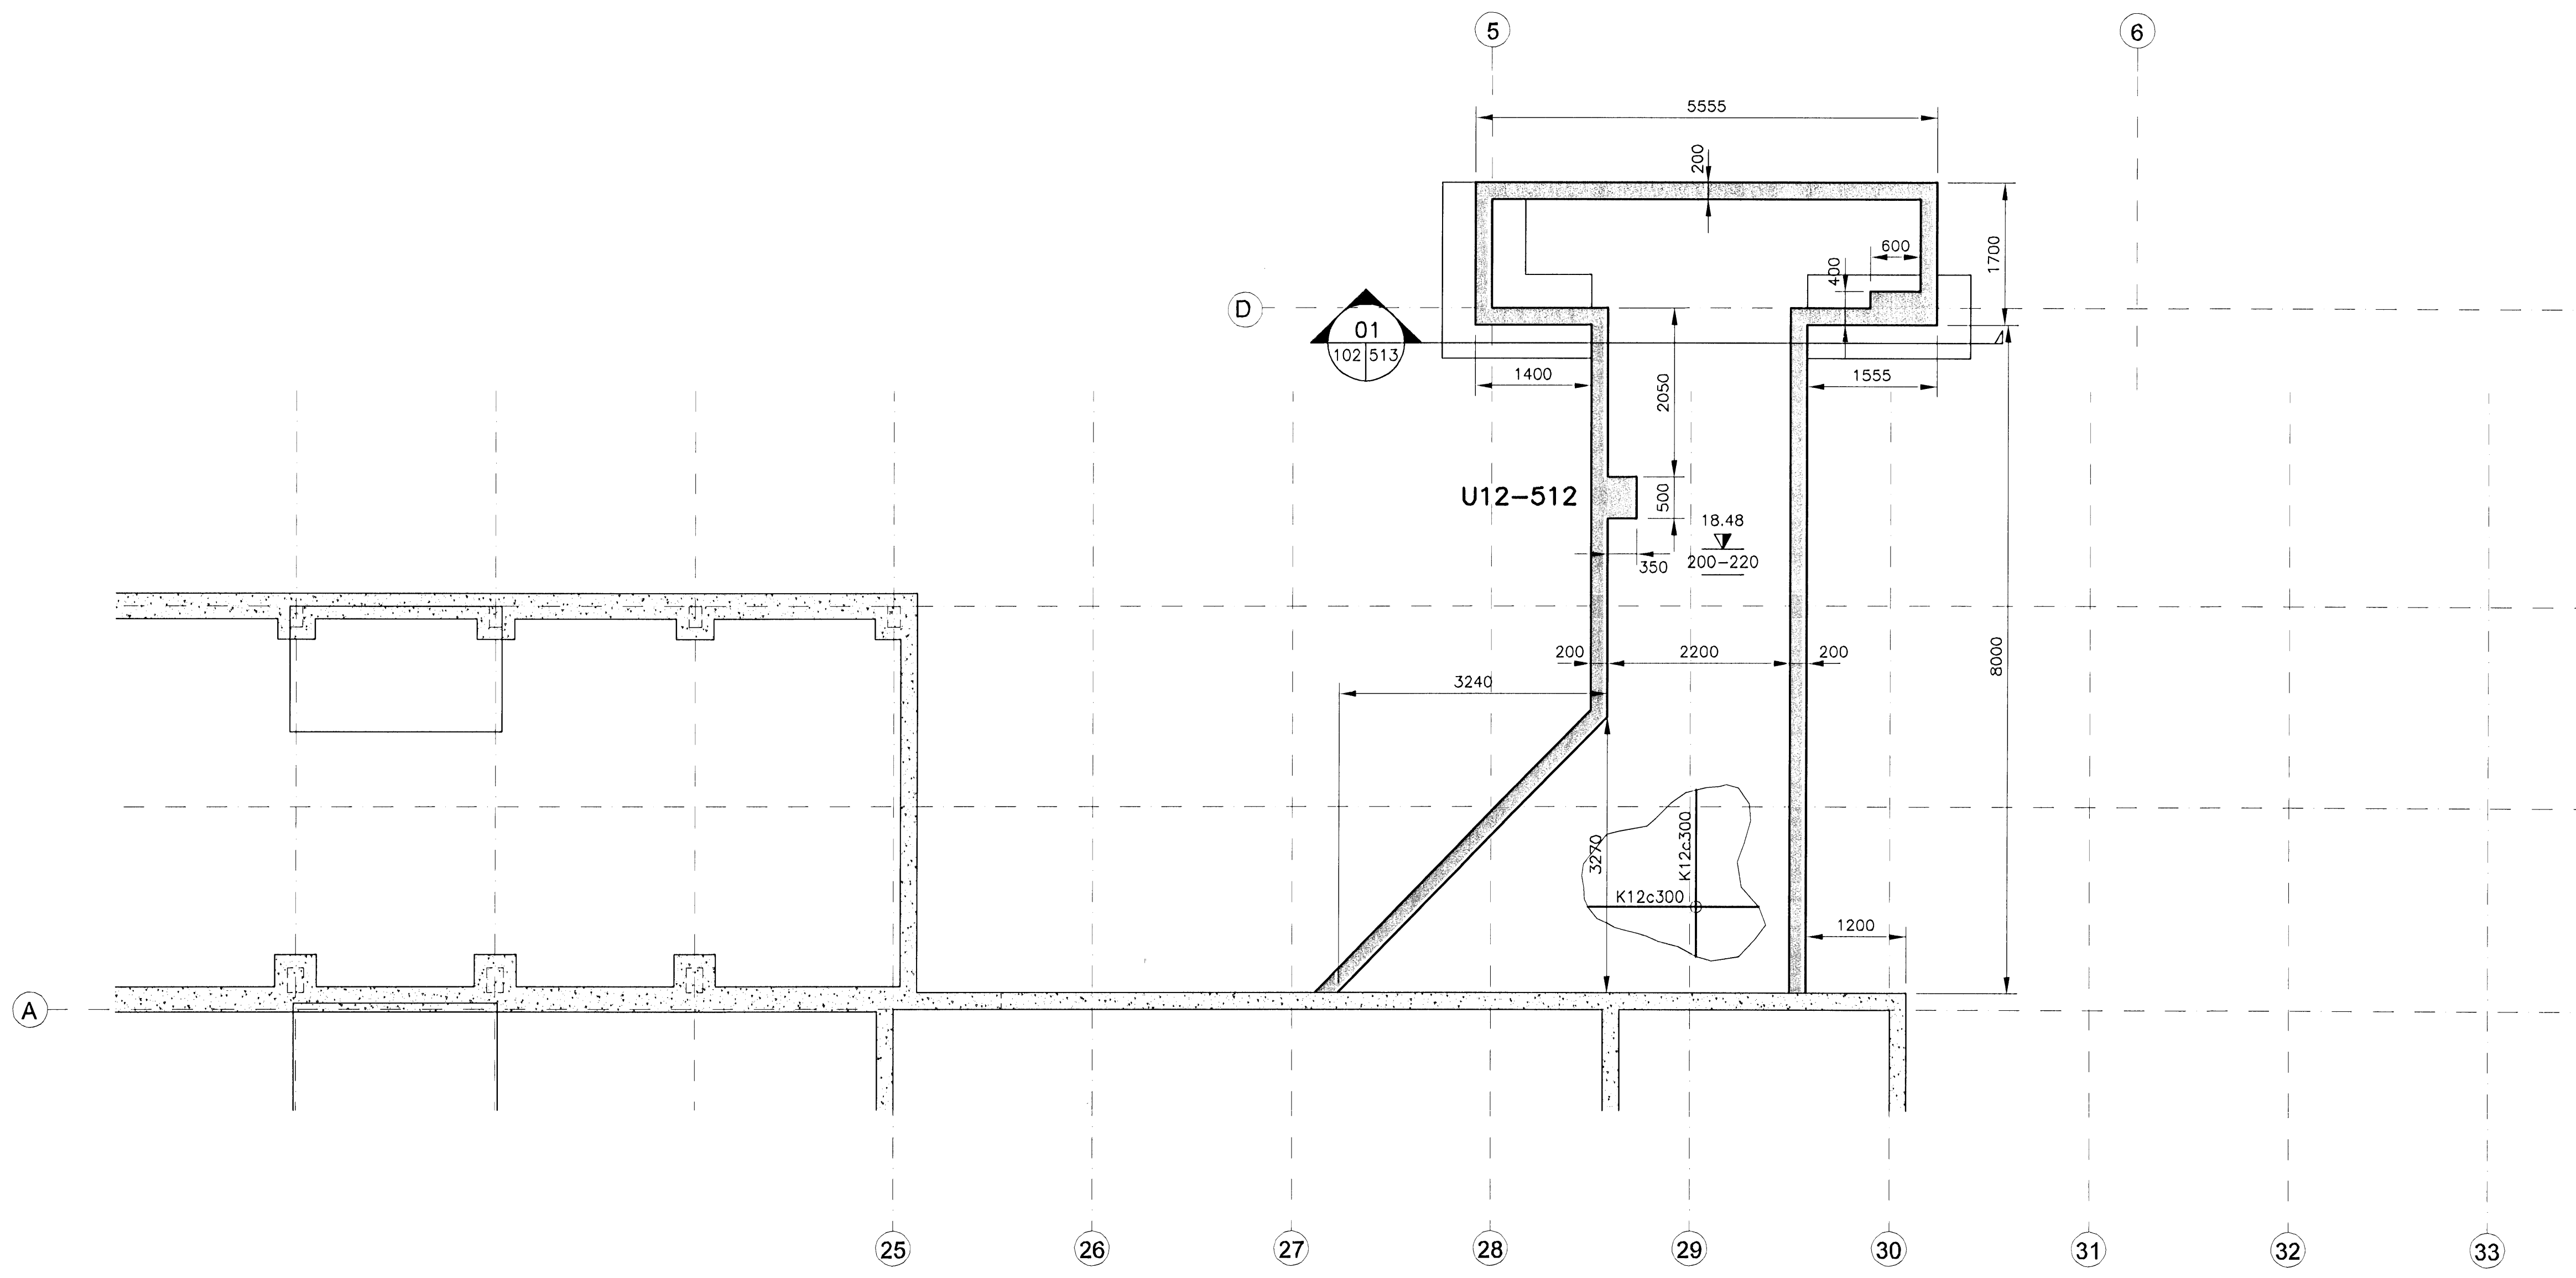


Samþykkt þann  
**05 MAR 2009**  
 Byggingafulltrúinn í Hafnarf. 31  
 F.h. Hrólfur S. Gunnlaugsson

ÚTGÁFUFRILL

NR.	DAGS:	SKYRINGAR:	HANNAÐ:
B1	01.10.2008	BYGGINGARTEIKNING	HÖG
R1	19.08.2008	REYNDARTEIKNING	HÖG

DAGS. UNDRISKRIFTAR:      NAFN OG KT. SAMRÆMINGARHÖNNUNAR:  
 UNDRISKRIFT SAMRÆMINGARHÖNNUNAR: 

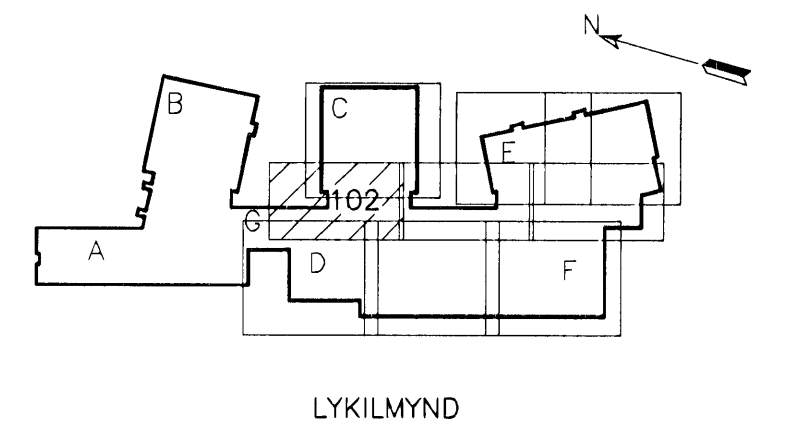


A

GRUNNMYND  
 MKV. 1

SKÝRINGAR:

- ALMENNAR SKÝRINGAR, DEILI OG SNID SJÁ TEIKN. B2-001 TIL B2-005
- ALMENN JÁRNABENDING Í VEGGJUM NEMA ANNARS SÉ GETID Á SÉRMYNDUM.
  - K12c250 HH LÁRÉTT
  - K12c200 HH LÓDRÉTT
- U-TÁKNAR UNDIRSTÖÐUNÓMÉR SJÁ TEIKNINGU B2-512

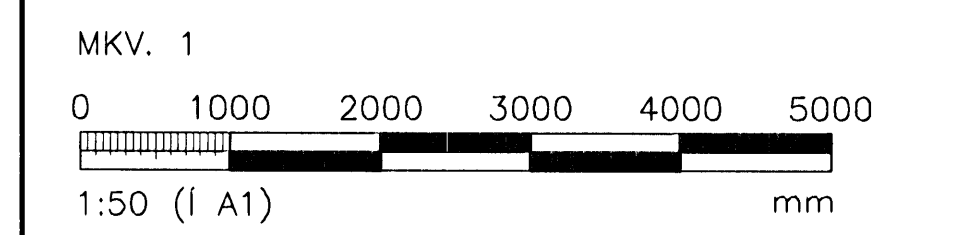


ÖLL AÐNOT OG AFRITUN TEIKNINGAR, AD HLUATA EDA HEILD, ER HÁÐ SKRIFLEGU LEYFI HÖFNUNAR.

**VGK HÖNNUN**  
 GREINSÁSGEGI 1 · 108 REYKJAVÍK · Sími: 422 3000 · Fax: 422 3001  
 VEFANG: www.vgkhonnun.is · NETfang: vgkhonnun@vgkhonnun.is

HEITI VERKS:  
**HRAUNVALLASKÓLI 2. ÁF.**  
 DREKAVELLIR 9, HAFNARFIRDI

HEITI TEIKNINGAR:  
 BURÐARVIRKI:  
 LAGNAKJALLARI  
 BOTNPLATA LAGNAKJALLARA

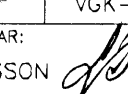MÆLT:	TEIKNING:	GEYMSLUNUMER:	VNR:
HANNAÐ: HÖG	YFIRFARID: LS	MKV: 1:50	NR. TEIKNINGAR: 3.151.218
DAGS. UNDRISKRIFTAR: 31.12.2008	NAFN OG KT. HÖNNUNAR: VGK-HÖNNUN	430572-0169	<b>B2-102</b>
UNDRISKRIFT HÖNNUNAR: LÁRUS ÁRSÆLSSON 	ÚTGÁFA: 200862-5119		R1