


VGK HÖNNUN
 05 MAR 2009
 Byggingafráttir / Hafnarfjörður
 Fh. Hrólfur S. Gumlaugsson


ÚTGÁFUERILL			
NR.	DAGS.	SKÝRINGAR	MANND.
B1	03.10.2008	BYGGINGARTEIKNING	HÓÓ
B2	10.10.2008	SÖKKLUM BREYTT	HÓÓ
R1	19.08.2008	REYNDARTEIKNING	HÓÓ

DAGS. UNDIRSKRIFTAR: NAFN OG KT. SAMREYNGINGARMAÐURAR:
 UNDIRSKRIFT SAMREYNGINGARMAÐURAR: *[Signature]*

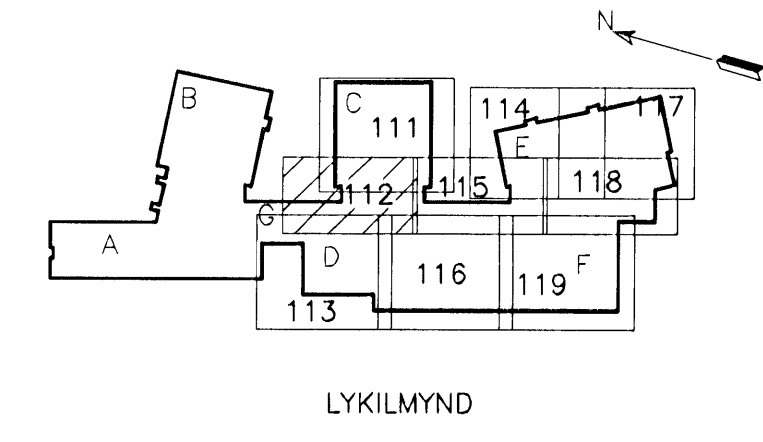

- SKÝRINGAR:**
- INNLÍMDIR TEINAR K12c300 Í MIÐJAN VEGG L=1000, BORDÝPT 150mm.
 - INNLÍMDIR TEINAR ÞAR SEM PLATA YFIR LAGNAKJALLARA STEYPIST UPP AD NÓVERANDI PLÖTU K12c300 Í MIÐJA PLÖTU L=1000, BORDÝPT 300mm.

- ATHUGASEMDIR:**
- ALMENNAR SKÝRINGAR, DEILI OG SNID SJÁ TEIKN. B2-001 TIL B2-005
 - ALMENN JARNABENDING Í VEGGJUM NEMA ANNARS SE GETID Á SÉRMYNDUM.
 - K12c250 HH LÁRÉTT
 - K12c200 HH LÓDRÉTT
 - TVÖ LÓDRÉTT K16 JARN SKULU KOMA HVORU MEGIN VID GÖLFSÍÐ OP OG NÁ 700mm UPP ÚR PLÖTU
 - 4 U- TAKNAR UNDIRSTÖÐUNÖMER, SJÁ TEIKN. B2-512

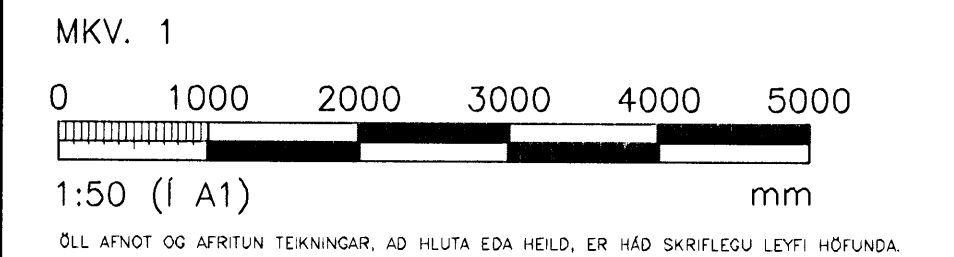


ÖLL AFNOT OG AFRITUN TEKNINGAR, AD HILUTA EDA HEILD, ER HÁÐ SKRIFLEGU LEYFI HÖFUNDA.

VGK HÖNNUN
 GRENSÁSVEGI 1 - 108 REYKJAVÍK - Sími: 422 3000 - Fax: 422 3001
 VEFANG: www.vgkhonnun.is - NETFANG: vgkhonnun@vgkhonnun.is

HEITI TEKNINGAR:
HRAUNVALLASKÓLI 2. ÁF.
 DREKAVELLIR 9, HAFNARFIRÐI

HEITI TEKNINGAR: **BURDARVIRKI: UNDIRSTÖÐUR SÖKKLAR, UNDIRSTÖÐUPLATTAR OG GRUNNPLATA**

MALET:	TEIKNAD:	DEYMSLUNGMER:	VNR:
	LS/BAR		3.151.218
MANND:	YFIRFAR:	MKV:	NR. TEKNINGAR:
HÓÓ		1:50	
DAGS. UNDIRSKRIFTAR:	NAFN OG KT. HÖNNUNAR:		B2-112
31.12.2008	VGK-HÖNNUN	430572-0169	
UNDIRSKRIFT HÖNNUNAR:		ÚTGÁFA:	
LÁRUS ÁRSÆLSSON		200862-5119	R1

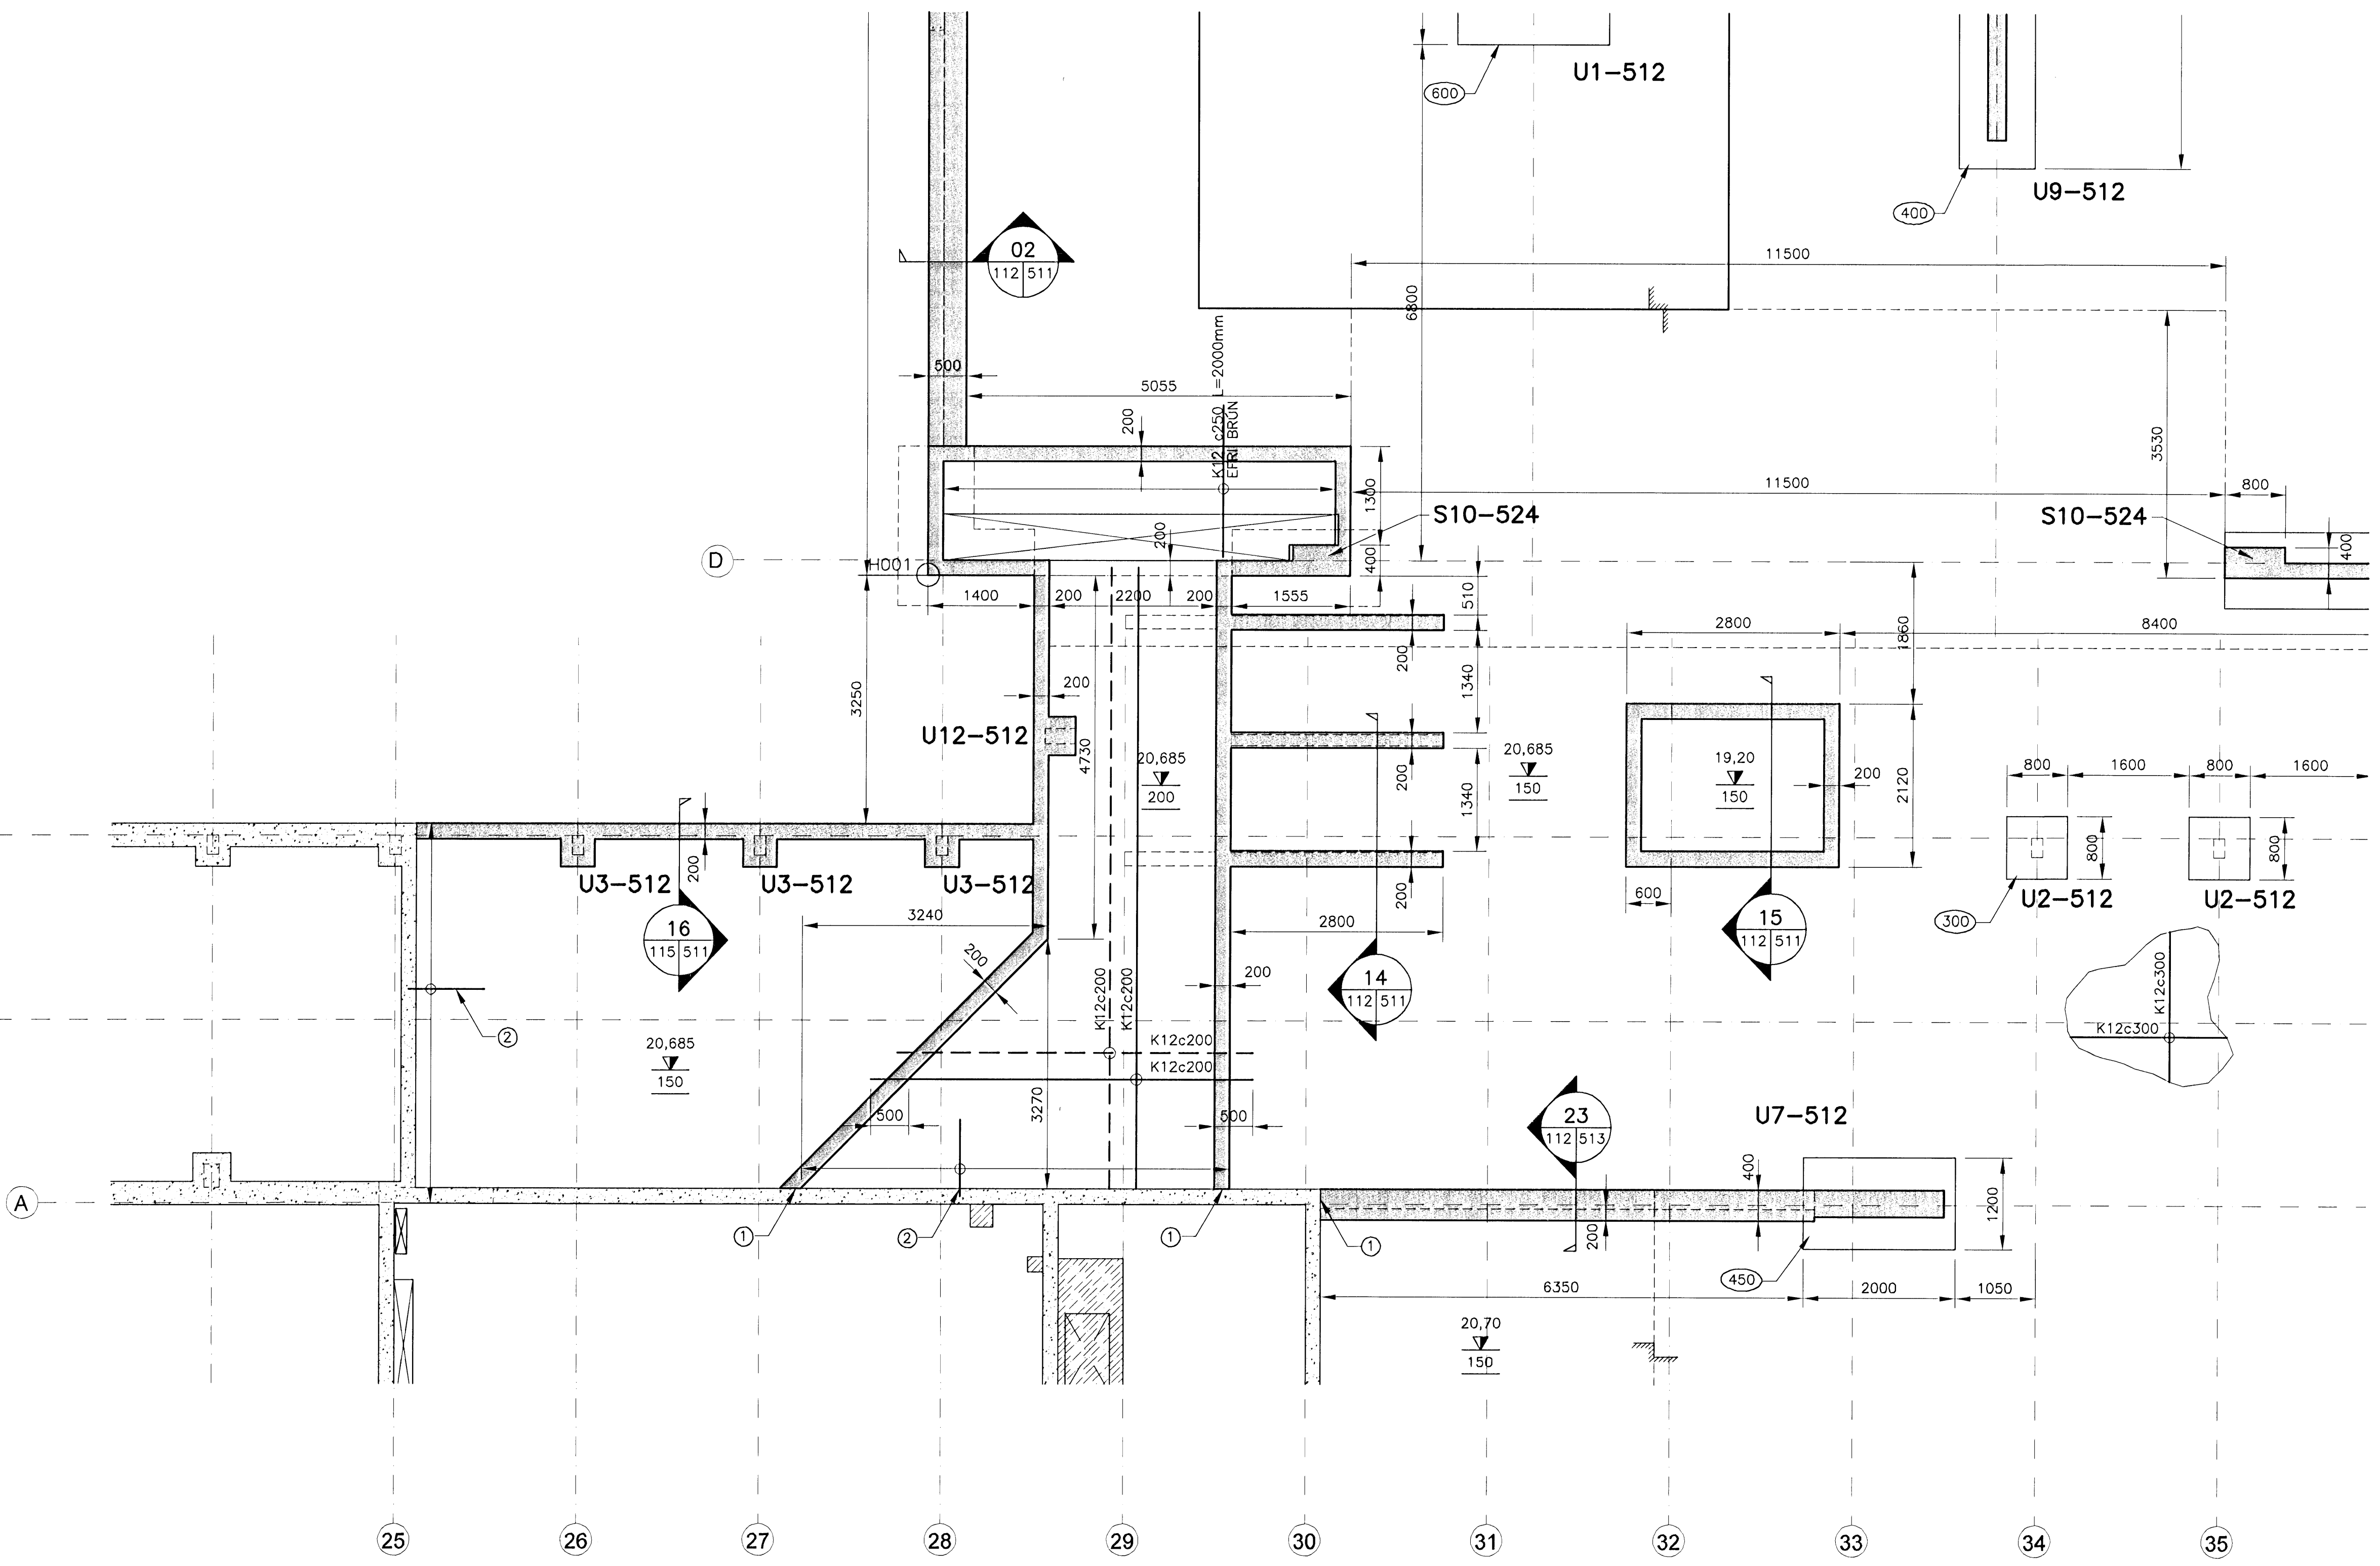

GRUNNMYND
 MKV. 1