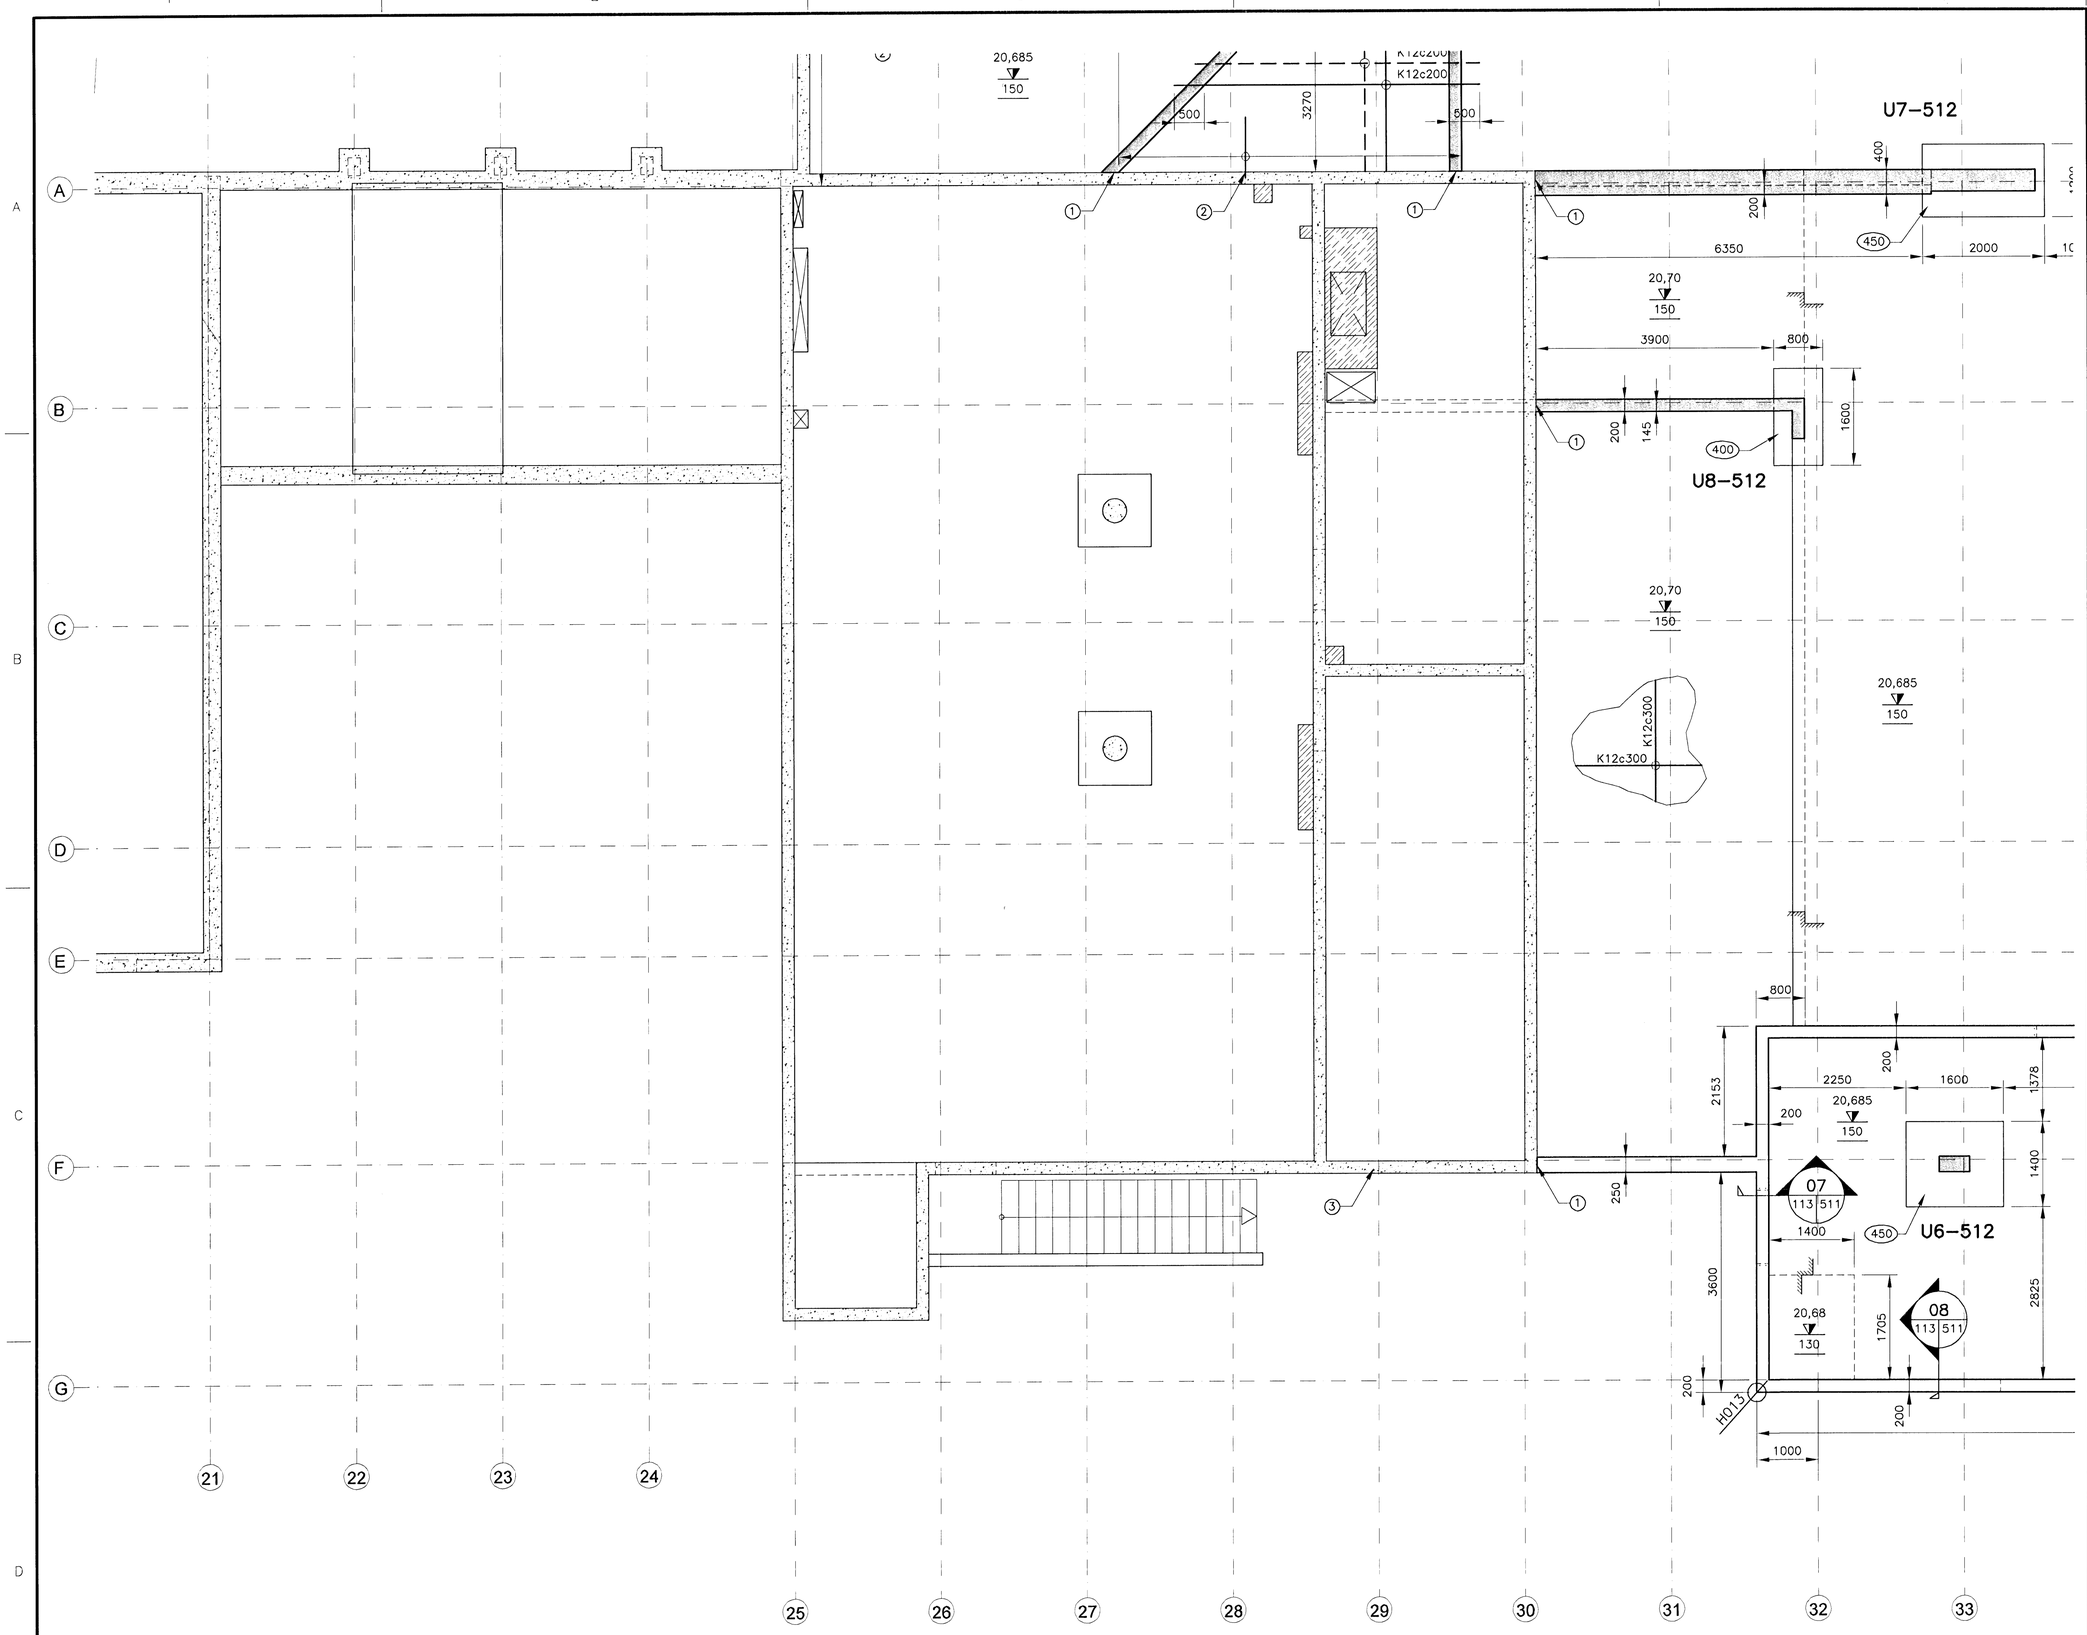

GRUNNMYND
MKV. 1

Samþykktur hjá
05 MAR 2009
Byggingafulltrúinn í Hafnarfirði
F.h. Hrólfur S. Gunnlaugsson

ÚTGÁFUFERILL

NÚMER:	DAGS:	SKÝRINGAR:	HANNAÐ:
B1	03.10.2006	BYGGINGARTEIKNING	HÖÓ
B2	10.10.2006	SÖKKLUM BREYTT	HÖÓ
R1	19.08.2008	REYNDARTEIKNING	HÖÓ

DAGS. UNDIRSKRIFTAR: | NAFN OG KT. SAMREMINGARHÖNNUÐAR:
UNDIRSKRIFT SAMREMINGARHÖNNUÐAR:

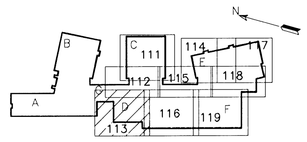

LYKILMYND

SKÝRINGAR:

1. INNLÍMDIR TEINAR K12c300 Í MIÐJAN VEGG L=1000, BORÐÝPT 150mm.
2. INNLÍMDIR TEINAR ÞAR SEM BOTNPLATA STEYPIST UPP AÐ NÚVERANDI PLÖTU K12c300 Í MIÐJA PLÖTU L=1000, BORÐÝPT 300mm.
3. INNLÍMDIR TEINAR ALLSTAÐAR ÞAR SEM STEYPTUR VEGGUR KEMUR OFANÁ NÚVERANDI VEGG/SÖKKUL. K12c300 Í BÁÐAR BRÚNIR L=1000 BORÐÝPT 300 mm.

ATHUGASEMDIR:

1 ALMENNAR SKÝRINGAR, DEILI OG SNIÐ SJÁ TEIKN. B2–001 TIL B2–005

2 ALMENN JÁRNABENDING Í VEGGJUM NEMA ANNARS SÉ GETIÐ Á SÉRMYNDUM.

- K12c250 HH LÁRÉTT
- K12c200 HH LÓÐRÉTT

3 TVÖ LÓÐRÉTT K16 JÁRN SKULU KOMA HVORU MEGIN VIÐ GÓLFSÍÐ OP OG NÁ 700mm UPP ÚR PLÖTU

4 U– TÁKNAR UNDIRSTÖÐUNÚMER, SJÁ TEIKN. B2–512

MKV. 1

0 1000 2000 3000 4000 5000

1:50 (Í A1) mm

ÖLL AFNOT OG AFRITUN TEIKNINGAR, AÐ HLUTA EÐA HEILD, ER HÁÐ SKRIFLEGU LEYFI HÖFUNDA.

VGK HÖNNUN
GRENSÁSVEGI 1 · 108 REYKJAVÍK · SÍMI: 422 3000 · FAX: 422 3001
VEFFANG: www.vgkhonnun.is · NETFANG: vgkhonnun@vgkhonnun.is

HEITI VERKS:

HRAUNVALLASKÓLI 2. ÁF.

DREKAVELLIR 9, HAFNARFIRÐI

HEITI TEIKNINGAR:

BURÐARVIRKI:
UNDIRSTÖÐUR
SÖKKLAR, UNDIRSTÖÐUPLATTAR OG GRUNNPLATA

MÆLT:	TEIKNAÐ: LS/BAR	GEYMSLUNÚMER:	VNR: 3.151.218
HANNAÐ: HÖÓ	YFIRFARIÐ:	MKV: 1:50	NR. TEIKNINGAR: B2-113
DAGS. UNDIRSKRIFTAR: 31. 12. 2008	NAFN OG KT. HÖNNUÐAR: VGK–HÖNNUN 430572–0169		
UNDIRSKRIFT HÖNNUÐAR: LÁRUS ÁRSÆLSSON 200862–5119			ÚTGÁFA: R1