



ÚTGÁFUERILL			
NÚMÉR	DAGS	SKRÝNGAR	HANNAÐ
B1	03.10.2006	BYGGINGARTEIKNING	HÓÓ
B2	10.10.2006	SÖKKLUM BREYTT	HÓÓ
B3	10.01.2007	BENDING PLOTU	HÓÓ
R1	19.08.2008	REYNDARTEIKNING	HÓÓ

DAGS. UNDIRSKRIFTAR: NAFN OG KT. SAMREINGARHÖNNUNAR:
 UNDIRSKRIFT SAMREINGARHÖNNUNAR:

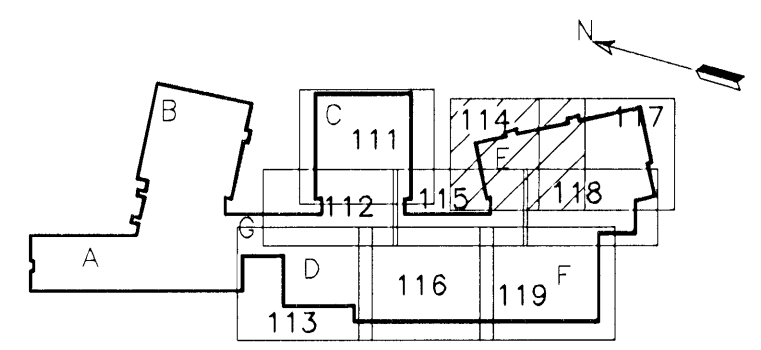

- ATHUGASEMDIR:**
- ALMENNAR SKÝRINGAR, DEILI OG SNID SJÁ TEIKN. B2-001 TIL B2-005
 - ALMENN JÄRNABENDING Í VEGGJUM NEMA ANNARS SÉ GETIÐ Á SÉRMYNDUM.
 - K12c250 HH LÁRÉTT
 - K12c200 HH LÖDRÉTT
 - TVÖ LÖDRÉTT K16 JÄRN SKULU KOMA HVORU MEGIN VÍÐ GÓLFSÍÐ OP OG NÁ 700mm UPP ÚR PLOTU
 - U- TÄKNAR UNDIRSTÖÐUNÖMUR, SJÁ TEIKN. B2-512

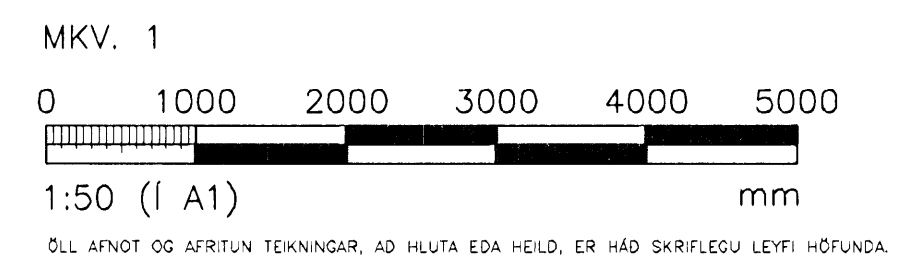


VGK HÖNNUN
 GRENSÁSVEGI 1 · 108 REYKJAVÍK · Sími: 422 3000 · Fax: 422 3001
 VEFFANG: www.vgkhönnun.is · NETFANG: vgkhönnun@vgkhönnun.is

HEITI VÆRKS:
HRAUNVALLASKÓLI 2. ÁF.
 DREKAVELLIR 9, HAFNARFIRÐI

HEITI TEIKNINGAR:
 BURDARVIRKI:
 UNDIRSTÖÐUR
 SÖKKLAR, UNDIRSTÖÐUPLATTAR OG GRUNNPLATA

MELT	TEIKNAD	GEYMSLUNÖMUR	VNR
	LS/BAR		3.151.218
HANNAÐ	YRFRFAR	MKV	NR. TEIKNINGAR
HÓÓ		1:50	
DAGS. UNDIRSKRIFTAR:	NAFN OG KT. HÖNNUNAR:		
31.12.2008	VGK-HÖNNUN	430572-0169	B2-114
UNDIRSKRIFT HÖNNUNAR:	UNDIRSKRIFT HÖNNUNAR:	ÚTGÁFA:	
LÁRUS ÁRSÉLSSON	LÁRUS ÁRSÉLSSON	200862-5119	R1

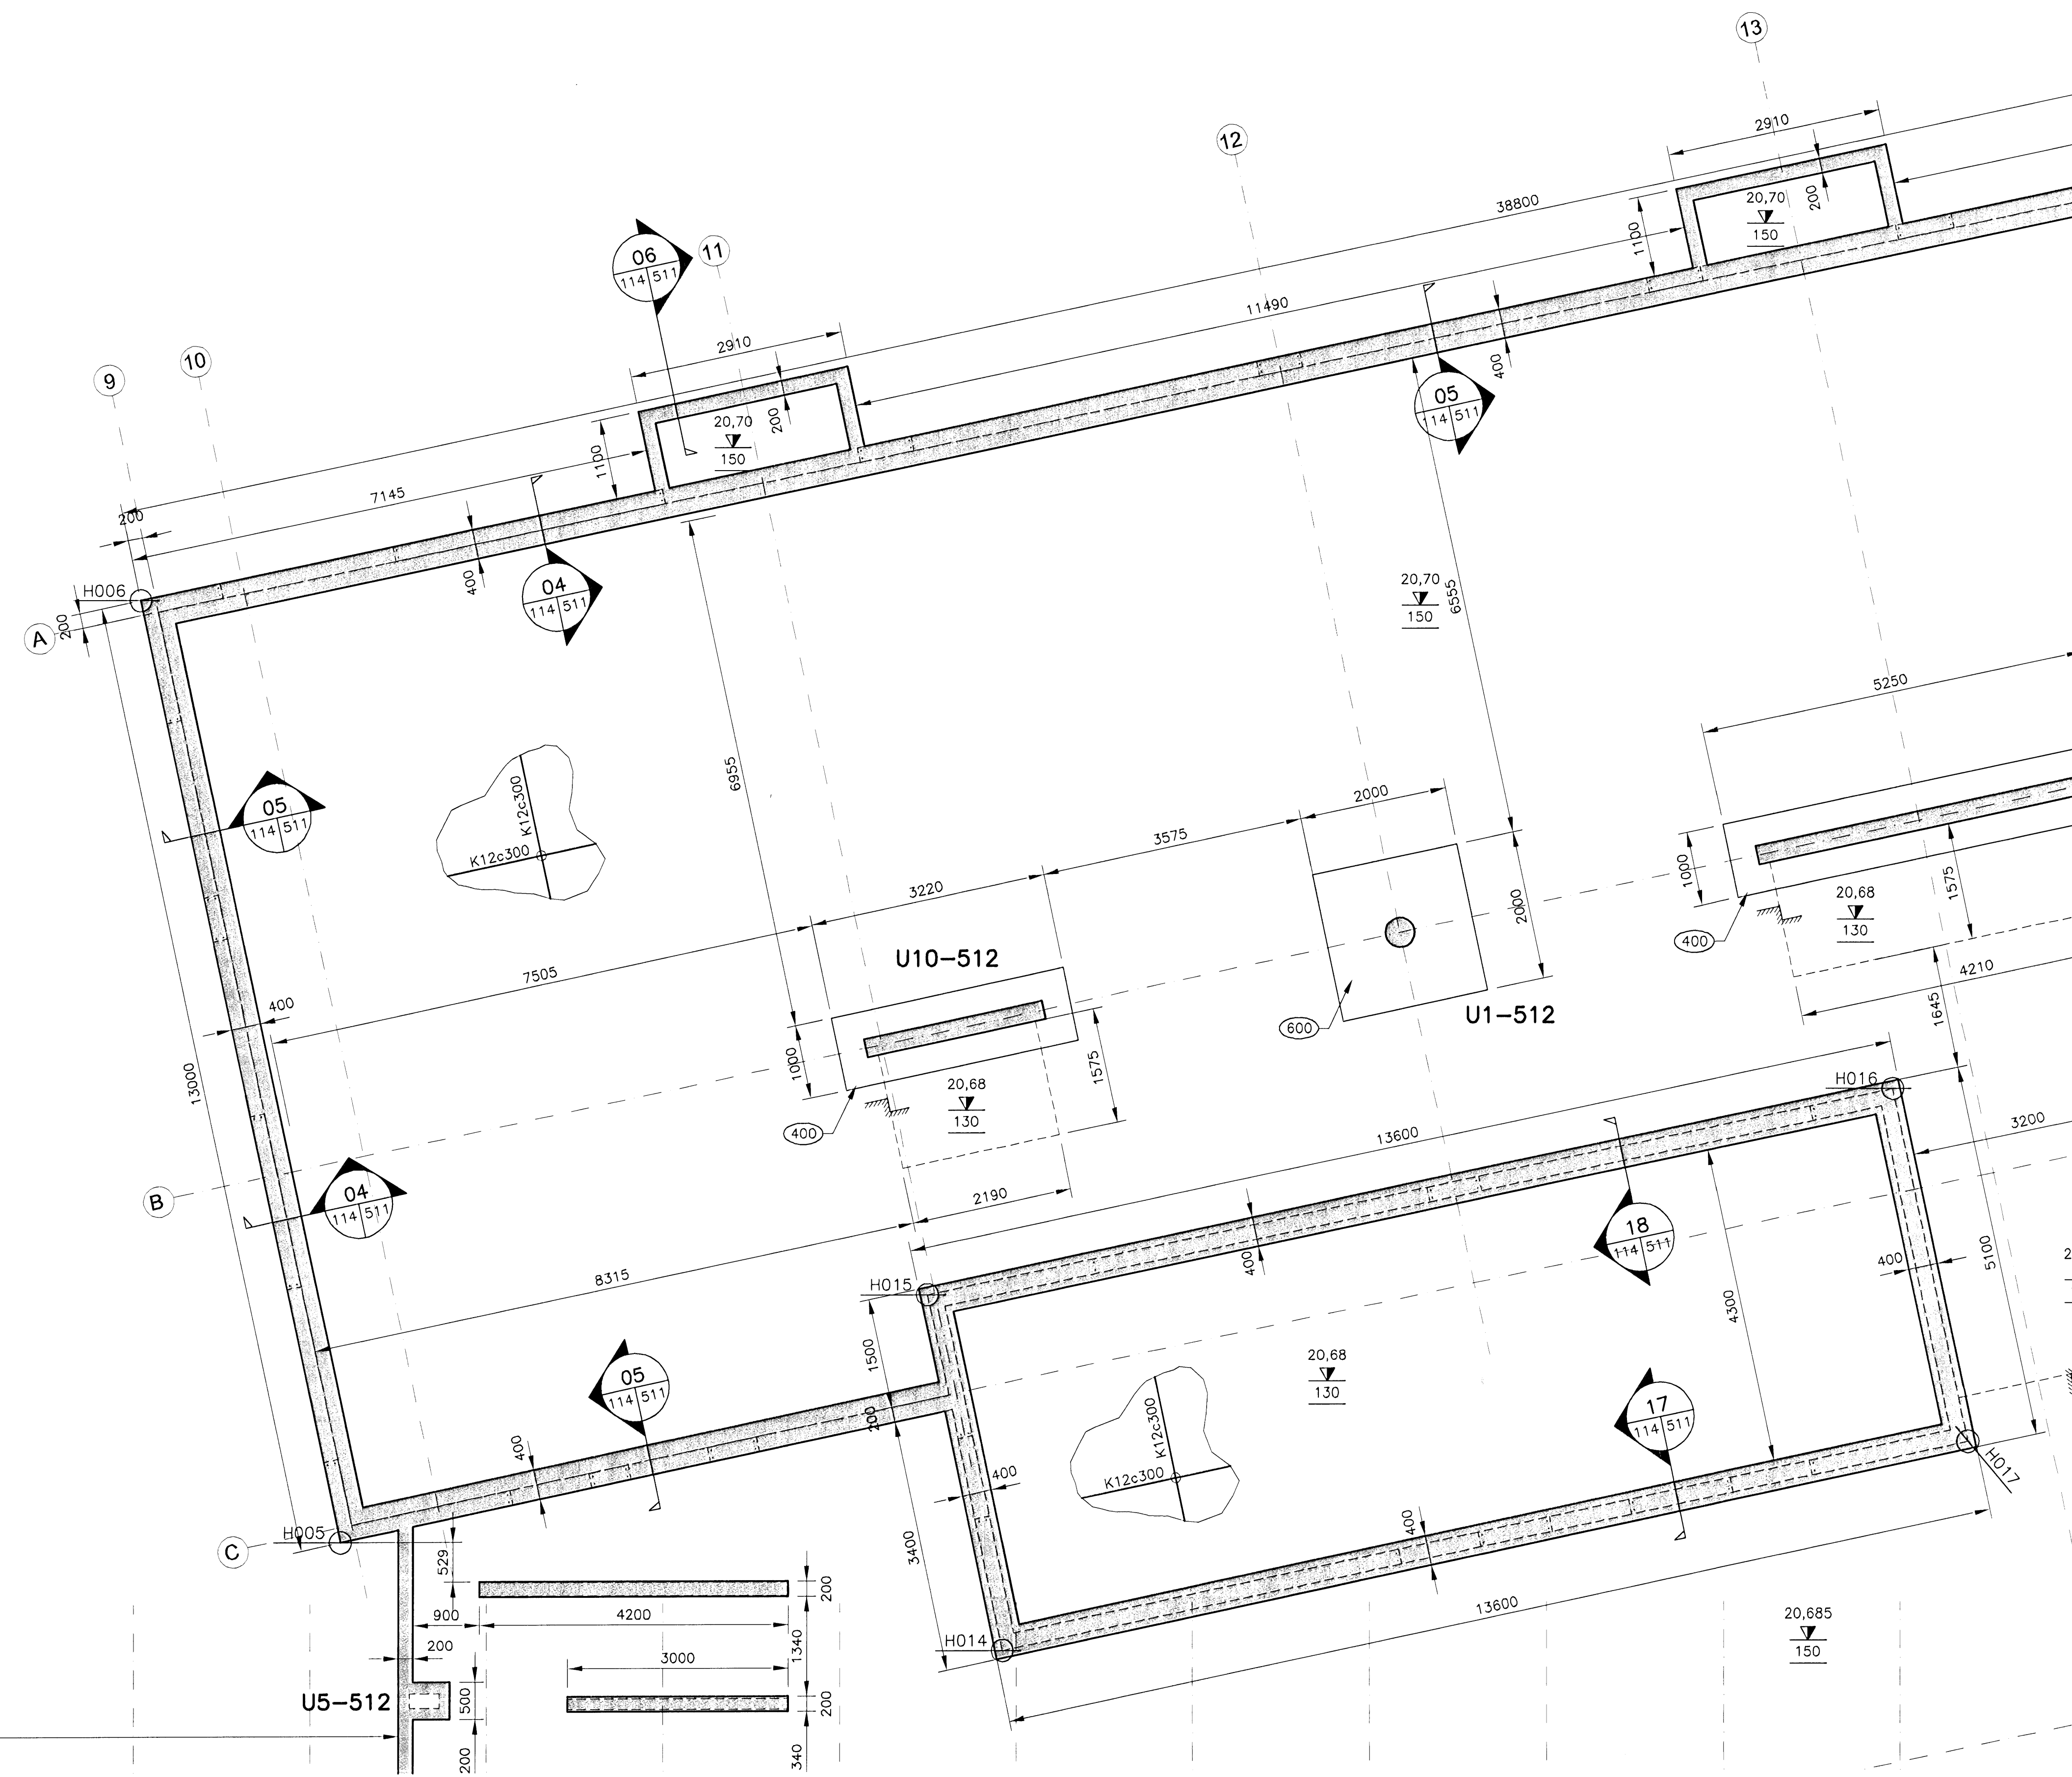

GRUNNMYND
 MKV. 1

19200