


05 MAR 2009  
Byggingafulltrúin (Hafnarf.)  
F.h. Hrólfur S. Gunnlaugsson

ÚTGÁFUERILL

NUMER	DAGS	SKÝRINGAR	HÁNNAD
B1	03.10.2006	BYGGINGARTEIKNING	HÓÓ
B2	10.10.2006	SÖKKLUM BREYTT	HÓÓ
R1	19.08.2008	REYNDARTEIKNING	HÓÓ

DAGS. UNDIRSKRIFTAR: NAFN OG KT. SAMREINGINGARHÖNNUNAR.

UNDIRSKRIFT SAMREINGINGARHÖNNUNAR:

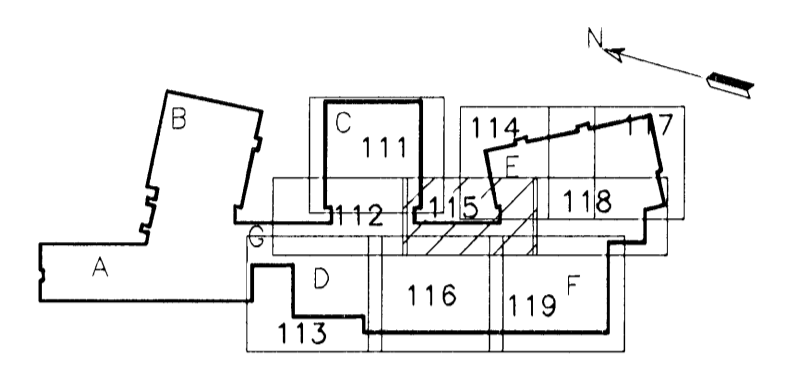


LYKILMYND

ATHUGASEMDIR:

- ALMENNAR SKÝRINGAR, DEILI OG SNID SJÁ TEIKN. B2-001 TIL B2-005
- ALMENN JÄRNABENDING Í VEGGJUM NEMA ANNARS SÉ GETID Á SÉRMYNDUM.
  - K12c250 HH LÁRÉTT
  - K12c200 HH LÖDRÉTT
- TVÖ LÖDRÉTT K16 JÄRN SKULU KOMA HVÖRU MEGIN VID GÖLFSID OP OG NÁ 700mm UPP ÚR PLÖTU
- U- TÁKNAR UNDIRSTÖÐUNÖMER, SJÁ TEIKN. B2-512

MKV. 1

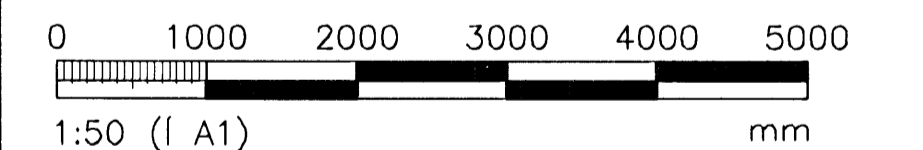

ÖLL AFNOT OG AFRITUN TEIKNINGAR, AD HLUVA EDA HEILD, ER HÁÐ SKRIFLEGU LEYFI HÖFUNDA.



GRENASASVEGI 1 · 108 REYKJAVÍK · Sími: 422 3000 · Fax: 422 3001  
VEFFANG: www.vgkhonnun.is · NETFANG: vgkhonnun@vgkhonnun.is

HEITI VERKS:

**HRAUNVALLASKÓLI 2. ÁF.**  
DREKAVELLIR 9, HAFNARFIRDI

HEITI TEIKNINGAR:

**BURDARVIRKI:**  
UNDIRSTÖÐUR  
SÖKKLAR, UNDIRSTÖÐUPLATTAR OG GRUNNPLATA

MÆLI:	TEIKNAD:	GEYMSLUNUMER:	VNR:
	LS/BAR		3.151.218
HÁNNAD:	YFIRFARID:	MKV:	NR. TEIKNINGAR:
HÓÓ		1:50	
DAGS. UNDIRSKRIFTAR:	NAFN OG KT. HÖNNUNAR:		<b>B2-115</b>
31.12.2008	VGK-HÖNNUN	430572-0189	
UNDIRSKRIFT HÖNNUNAR:			ÚTGÁFA:
LÁRUS ÁRSÉLSSON		200862-5119	<b>R1</b>

GRUNNMYND  
MKV. 1

