


ÓTGÁFUERILL			
NÚMÉR	DAGS	SKYRÐINGAR	HANNAÐ
B1	10.10.2006	BYGGINGARTEIKNING	RGV
R1	19.08.2008	REYNDARTEIKNING	RGV


DAGS, UNDRISKRIFTAR: NAFN OG KT. SAMREYNGINGARHÖNNUNÐAR:
 UNDRISKRIFT SAMREYNGINGARHÖNNUNÐAR: *[Signature]*

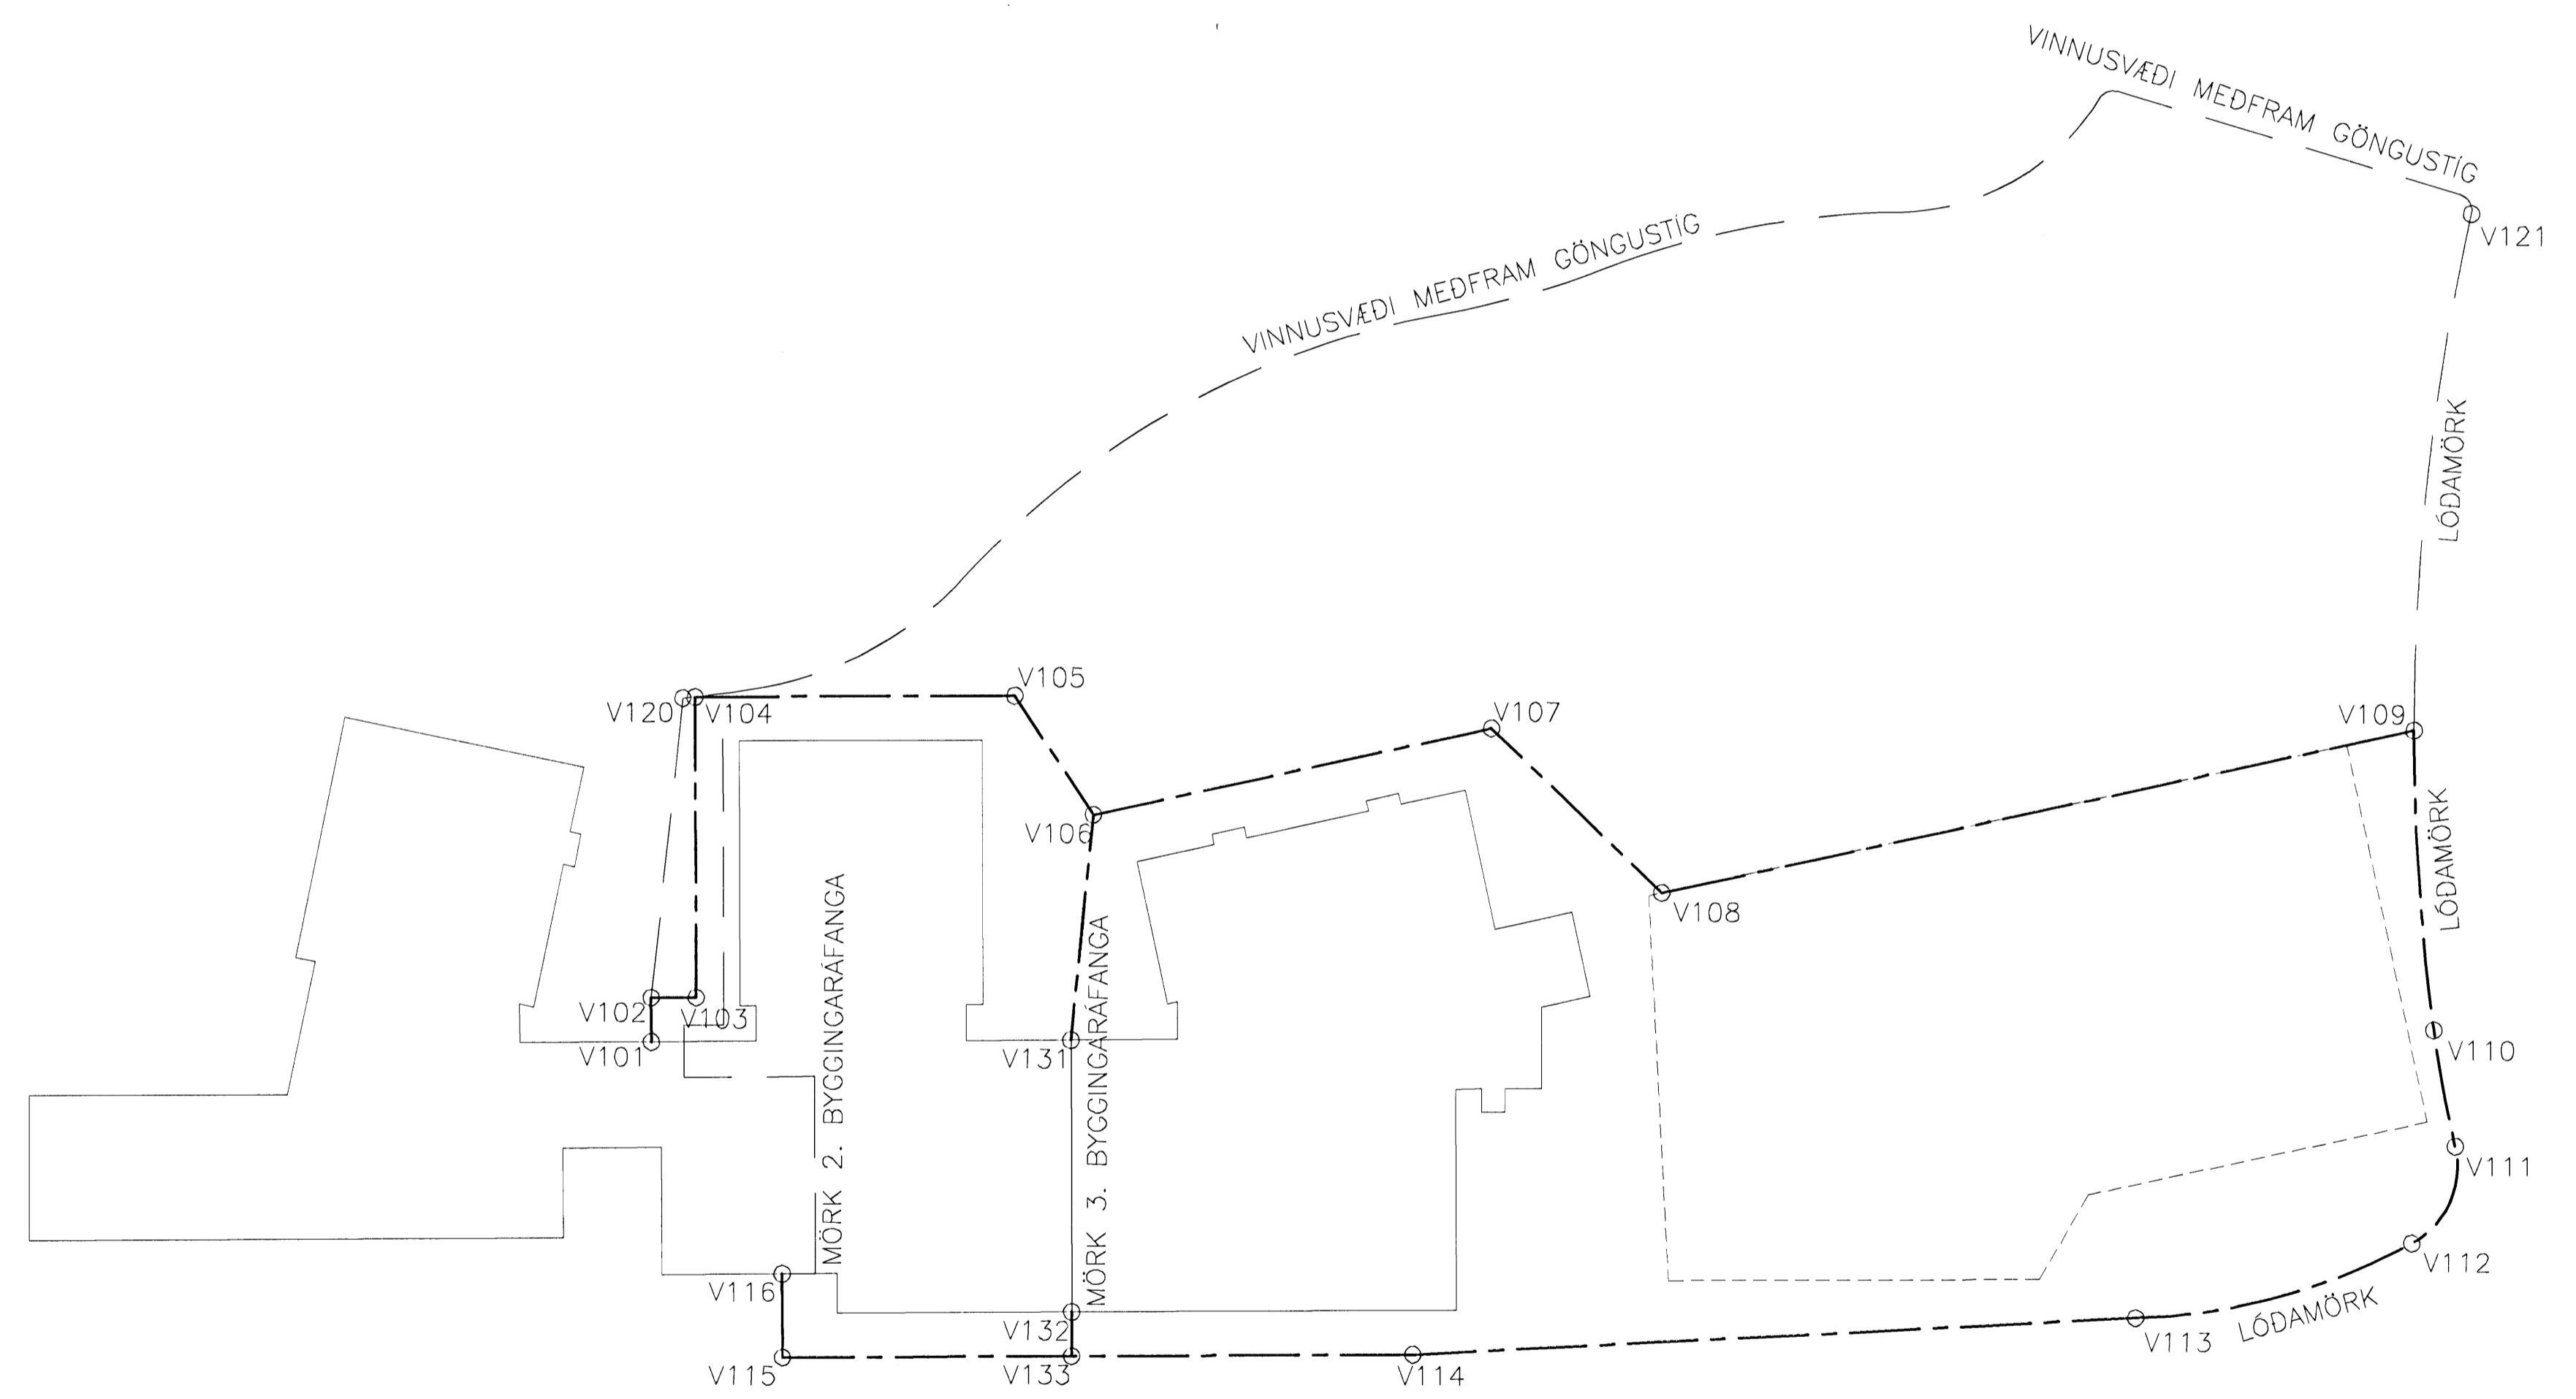

AFMÖRKUN VINNUSVÆÐIS
 MKV. 1

HNITASKRÁ			
Nr.	X	Y	
V101	354523,438	397107,442	
V102	354527,309	397108,451	
V103	354528,348	397104,463	
V104	354554,669	397111,323	
V105	354562,033	397083,067	
V106	354553,362	397073,445	
V107	354569,976	397040,238	
V108	354559,373	397021,423	
V109	354590,721	396958,765	
V110	354564,835	396950,203	
V111	354555,097	396945,686	
V112	354545,520	396947,310	
V113	354532,691	396969,919	
V114	354513,079	397032,994	
V115	354498,576	397088,643	
V116	354505,930	397090,560	
V120	354554,312	397112,388	
V121	354637,402	396965,457	
V131	354533,103	397070,358	
V132	354509,105	397064,104	
V133	354505,234	397063,095	

- AFMÖRKUN VINNUSVÆÐIS
- AFMÖRKUN GIRDINGAR
- ÖTLINUR HÖSNÆÐIS
- ÖTLINUR BILASTÆÐIS

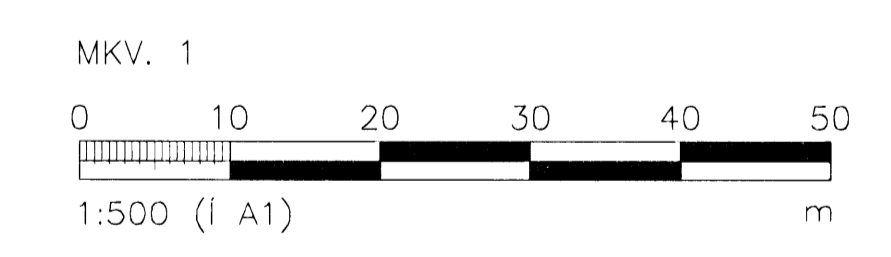

ÖLL AFNOT OG AFRITUN TEIKNINGAR, AD HJUTA EDA HEILD, ER HÁÐ SKRIFLEGU LEYFI HÖFUNDA.

HÖNNUN

GRENSÁSVEGI 1 108 REYKJAVÍK SÍMI: 510 4000 FAXI: 510 4001
 VEFPAÐ: www.honnun.is NETFAÐ: honnun@honnun.is

HEITI VERKS:
HRAUNVALLASKÓLI
DREKAVELLIR 9, HAFNARFIRÐI

HEITI TEIKNINGAR:
 JARÐVINNA
 AFMÖRKUN VINNUSVÆÐIS
 AFMÖRKUN GIRDINGAR

MILT:	RGV	TEIKNAD:	RGV	GENSUNUNGER:	VNR:
HANNAÐ:	RGV	YFRIFARÐ:	Mkv:	1:500	NR. TEIKNINGAR:
DAGS UNDRISKRIFTAR:	29/12/2008	NAFN OG KT. HÖNNUNAR:	HÖNNUN hf	430572-0169	J2-052
UNDRISKRIFT HÖNNUNAR:	LÁRUS ÁRSÆLSSON	ÓTGÁFA:	R1		