

ÓTGÁFUERILL

NÚMUR	DAGS	SKYRINGAR	HAHAND
B1	10.10.2006	BYGGINGARTEIKNING	RGV
B2	29.08.2007	STÆKKUN HÚSS	
R1	19.08.2008	REYNDARTEIKNING	RGV

ÞASS UNDRISKRIFAR: NAFN OG KT. SAMFEMINGARHÖNNUNAR:  
UNDRISKRIFT SAMFEMINGARHÖNNUNAR: *[Signature]*

SKÝRINGAR:

**KÓTI**  
GRAFA SKAL AD LÁGMARKI NIDUR Í UPPGEFINN KÓTA OG FYLIA I AD NEDRI BRÚN EINANGRUNAR UNDIR PLÖTUM.

ALLAN LIFRÆNAN JARÐVEG UNDIR GÖLFPLÖTUM OG MALBIKUDUM SVÆÐUM SKAL FJARLÆGJA.

ALLA SÖKKULVEGGI SKAL GRUNDA Á BURÐARHÉFA KLÖPP NEMA ANNAD SÉ TEKID FRAM.


FLÁI (LÖDRÉTT:LÁRÉTT):  
I JARÐVEGI: 5:1  
I KLÖPP: 10:1

Á BILASTÆÐUM OG ÖÐRUM ÓTISVÆÐUM ÞAR SEM FJARLÆGJA ÞARF KLÖPP SKAL GRAFA 200 mm ÚT FYRIR MÖRK SVÆÐIS OG I HÆÐ 300 mm UNDIR ENDANLEGU YFIRBORDI.

FYLIA SKAL I BILASTÆÐI OG ÖNNUR MALBIKUD SVÆÐI I HÆÐ 100 mm UNDIR ENDANLEGU YFIRBORDI. FYLIA SKAL 200 mm ÚT FYRIR MALBIKSBRÚNIR. FLÁI FYLINGAR SKAL VERA 1:1.

UNDIR GRASFLATIR SKAL FYLIA I HÆÐ 200 mm UNDIR ENDANLEGU YFIRBORDI.

UPPLÝSINGAR UM ENDANLEGA HÆÐ LÓÐAR ER AD FINNA Á TEIKNINGU LANDSLAGSARKITEKTS.

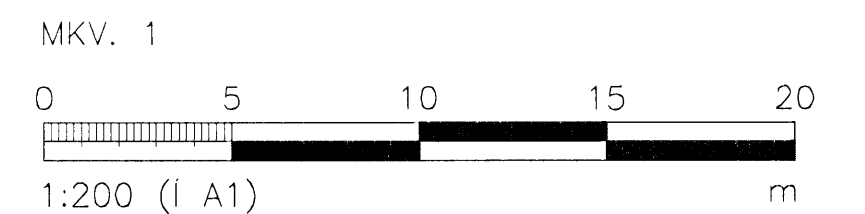

ÖLL AÐNOT OG AFRITUN TEIKNINGAR, AD HILTA EDA HELLD, ER HÁÐ SKRIFLEGU LEYFI HÖFUNDA.

**HÖNNUN**

GRENSÁSVEGI 1 108 REYKJAVÍK SIMI: 510 4000 FAX: 510 4001  
VEFFANG: www.honnun.is NETFANG: honnun@honnun.is


HEITI VERKS:

**HRAUNVALLASKÓLI**  
DREKAVELLIR 9, HAFNARFIRÐI

HEITI TEIKNINGAR:

JARÐVINNA  
GRAFTRARMÖRK HÚSNÆÐIS


SKILT:	RGV	TEIKNAD:	RGV	DEYMSLUNGMER:	VNR:
HAHAND:	RGV	YFIRFAR:	RGV	MKV: 1:200/1:100	NR TEIKNINGAR:
DAGS UNDRISKRIFAR:	31/12 2008	NAFN OG KT. HÖNNUNAR:	HÖNNUN hf	430572-0199	<b>J2-051</b>
UNDRISKRIFT HÖNNUNAR:	LÁRUS ÁRÞELSSON	ÓTGÁFA:			R1

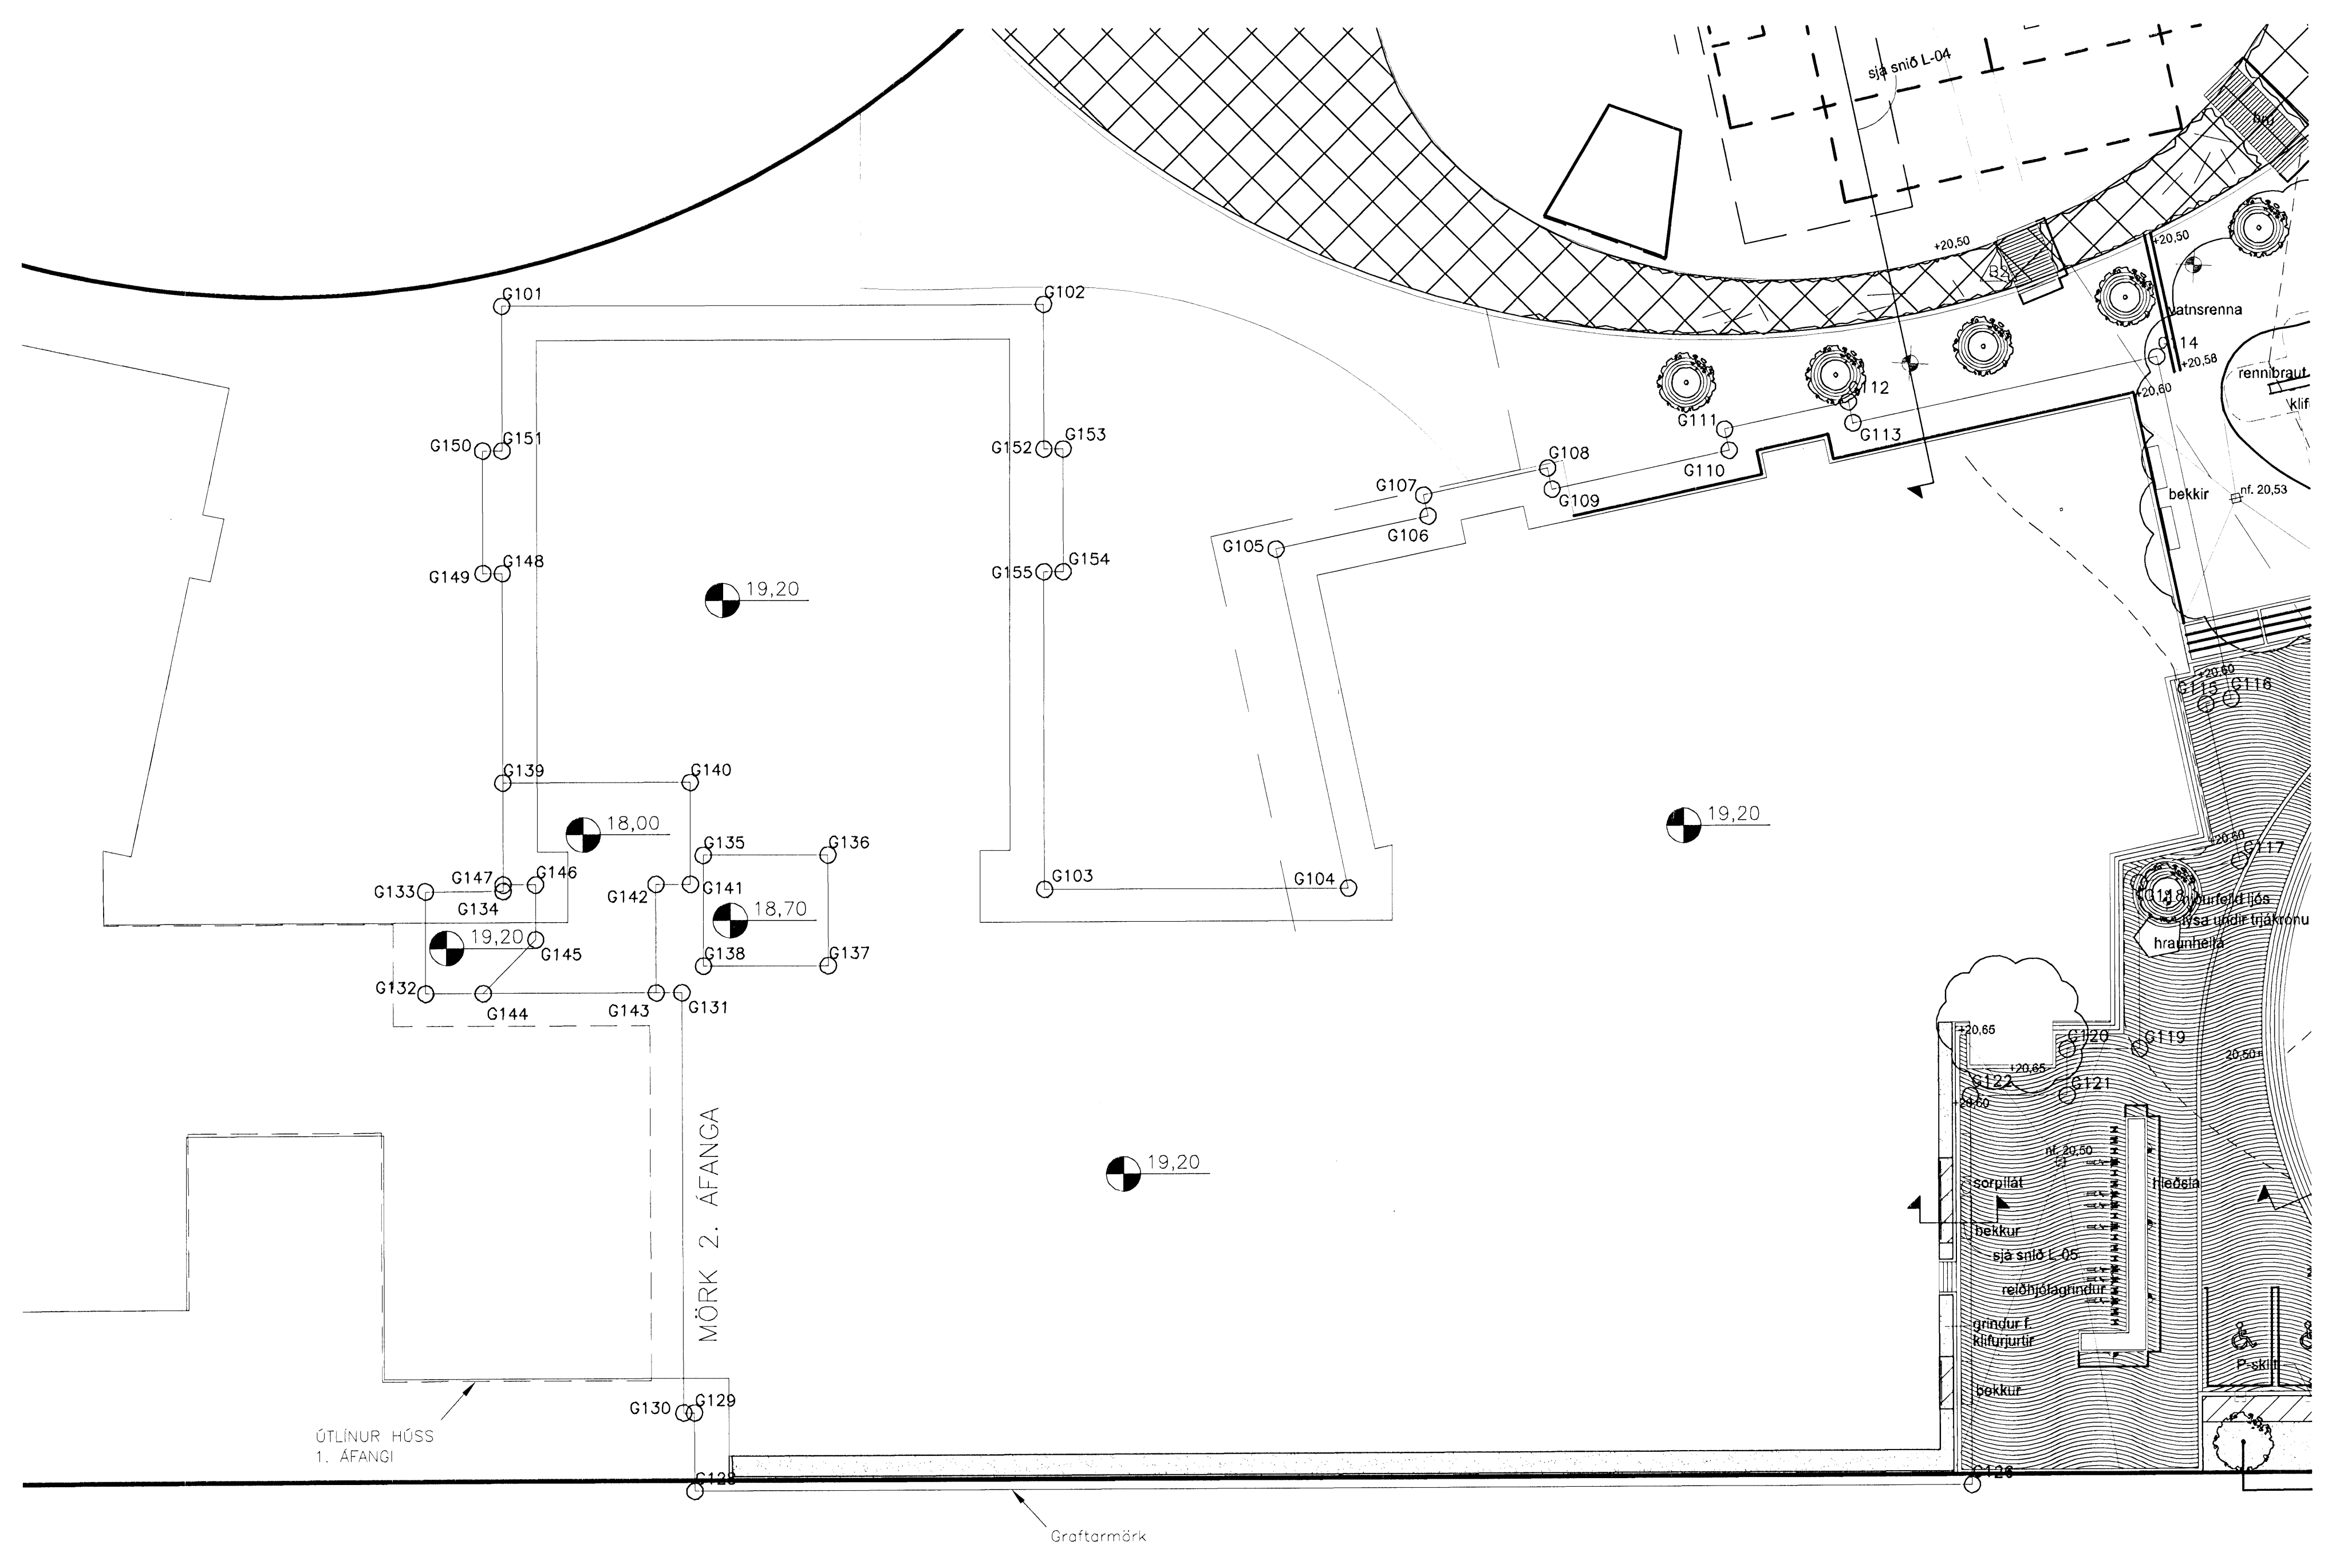

HNITASKRA

Nr.	X	Y
G101	354552,880	397108,273
G102	354559,236	397083,888
G103	354532,915	397077,028
G104	354536,487	397063,325
G105	354550,903	397070,537
G106	354554,144	397064,058
G107	354555,039	397064,506
G108	354557,883	397059,220
G109	354556,789	397059,773
G110	354550,587	397051,180
G111	354561,482	397051,628
G112	354564,126	397046,342
G113	354563,232	397045,895
G114	354569,695	397032,978
G115	354554,581	397026,756
G116	354555,118	397025,683
G117	354547,863	397023,448
G118	354545,820	397027,727
G119	354538,413	397023,797
G120	354537,584	397029,055
G121	354535,519	397028,522
G122	354534,385	397032,871
G126	354516,884	397028,310
G128	354501,878	397085,887
G129	354505,361	397086,795
G130	354505,235	397087,278
G131	354524,105	397092,196
G132	354521,099	397103,732
G133	354525,647	397104,917
G134	354526,560	397101,413
G135	354530,492	397092,828
G136	354531,955	397087,215
G137	354527,001	397085,924
G138	354525,538	397091,536
G139	354531,398	397102,674
G140	354533,592	397094,256
G141	354529,044	397093,070
G142	354528,641	397094,619
G143	354523,802	397093,358
G144	354521,773	397101,145
G145	354524,781	397099,400
G146	354527,228	397100,038
G147	354526,850	397101,489
G148	354540,828	397105,132
G149	354540,601	397106,003
G150	354546,127	397107,443
G151	354546,354	397106,572
G152	354552,709	397082,187
G153	354552,936	397081,316
G154	354547,411	397079,876
G155	354547,184	397080,747

GRAFTRARMÖRK HÚSS  
MKV. 1

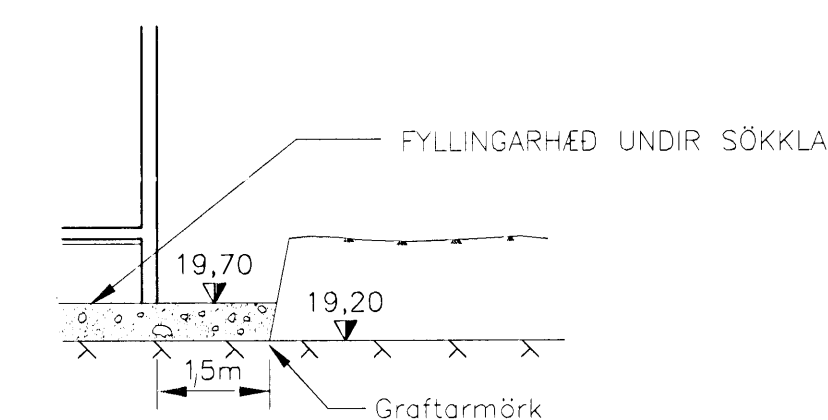

DÆMIGERT SNID SEM SÝNIR HÁMARKSHÆÐ SÖKKLA  
1:100