


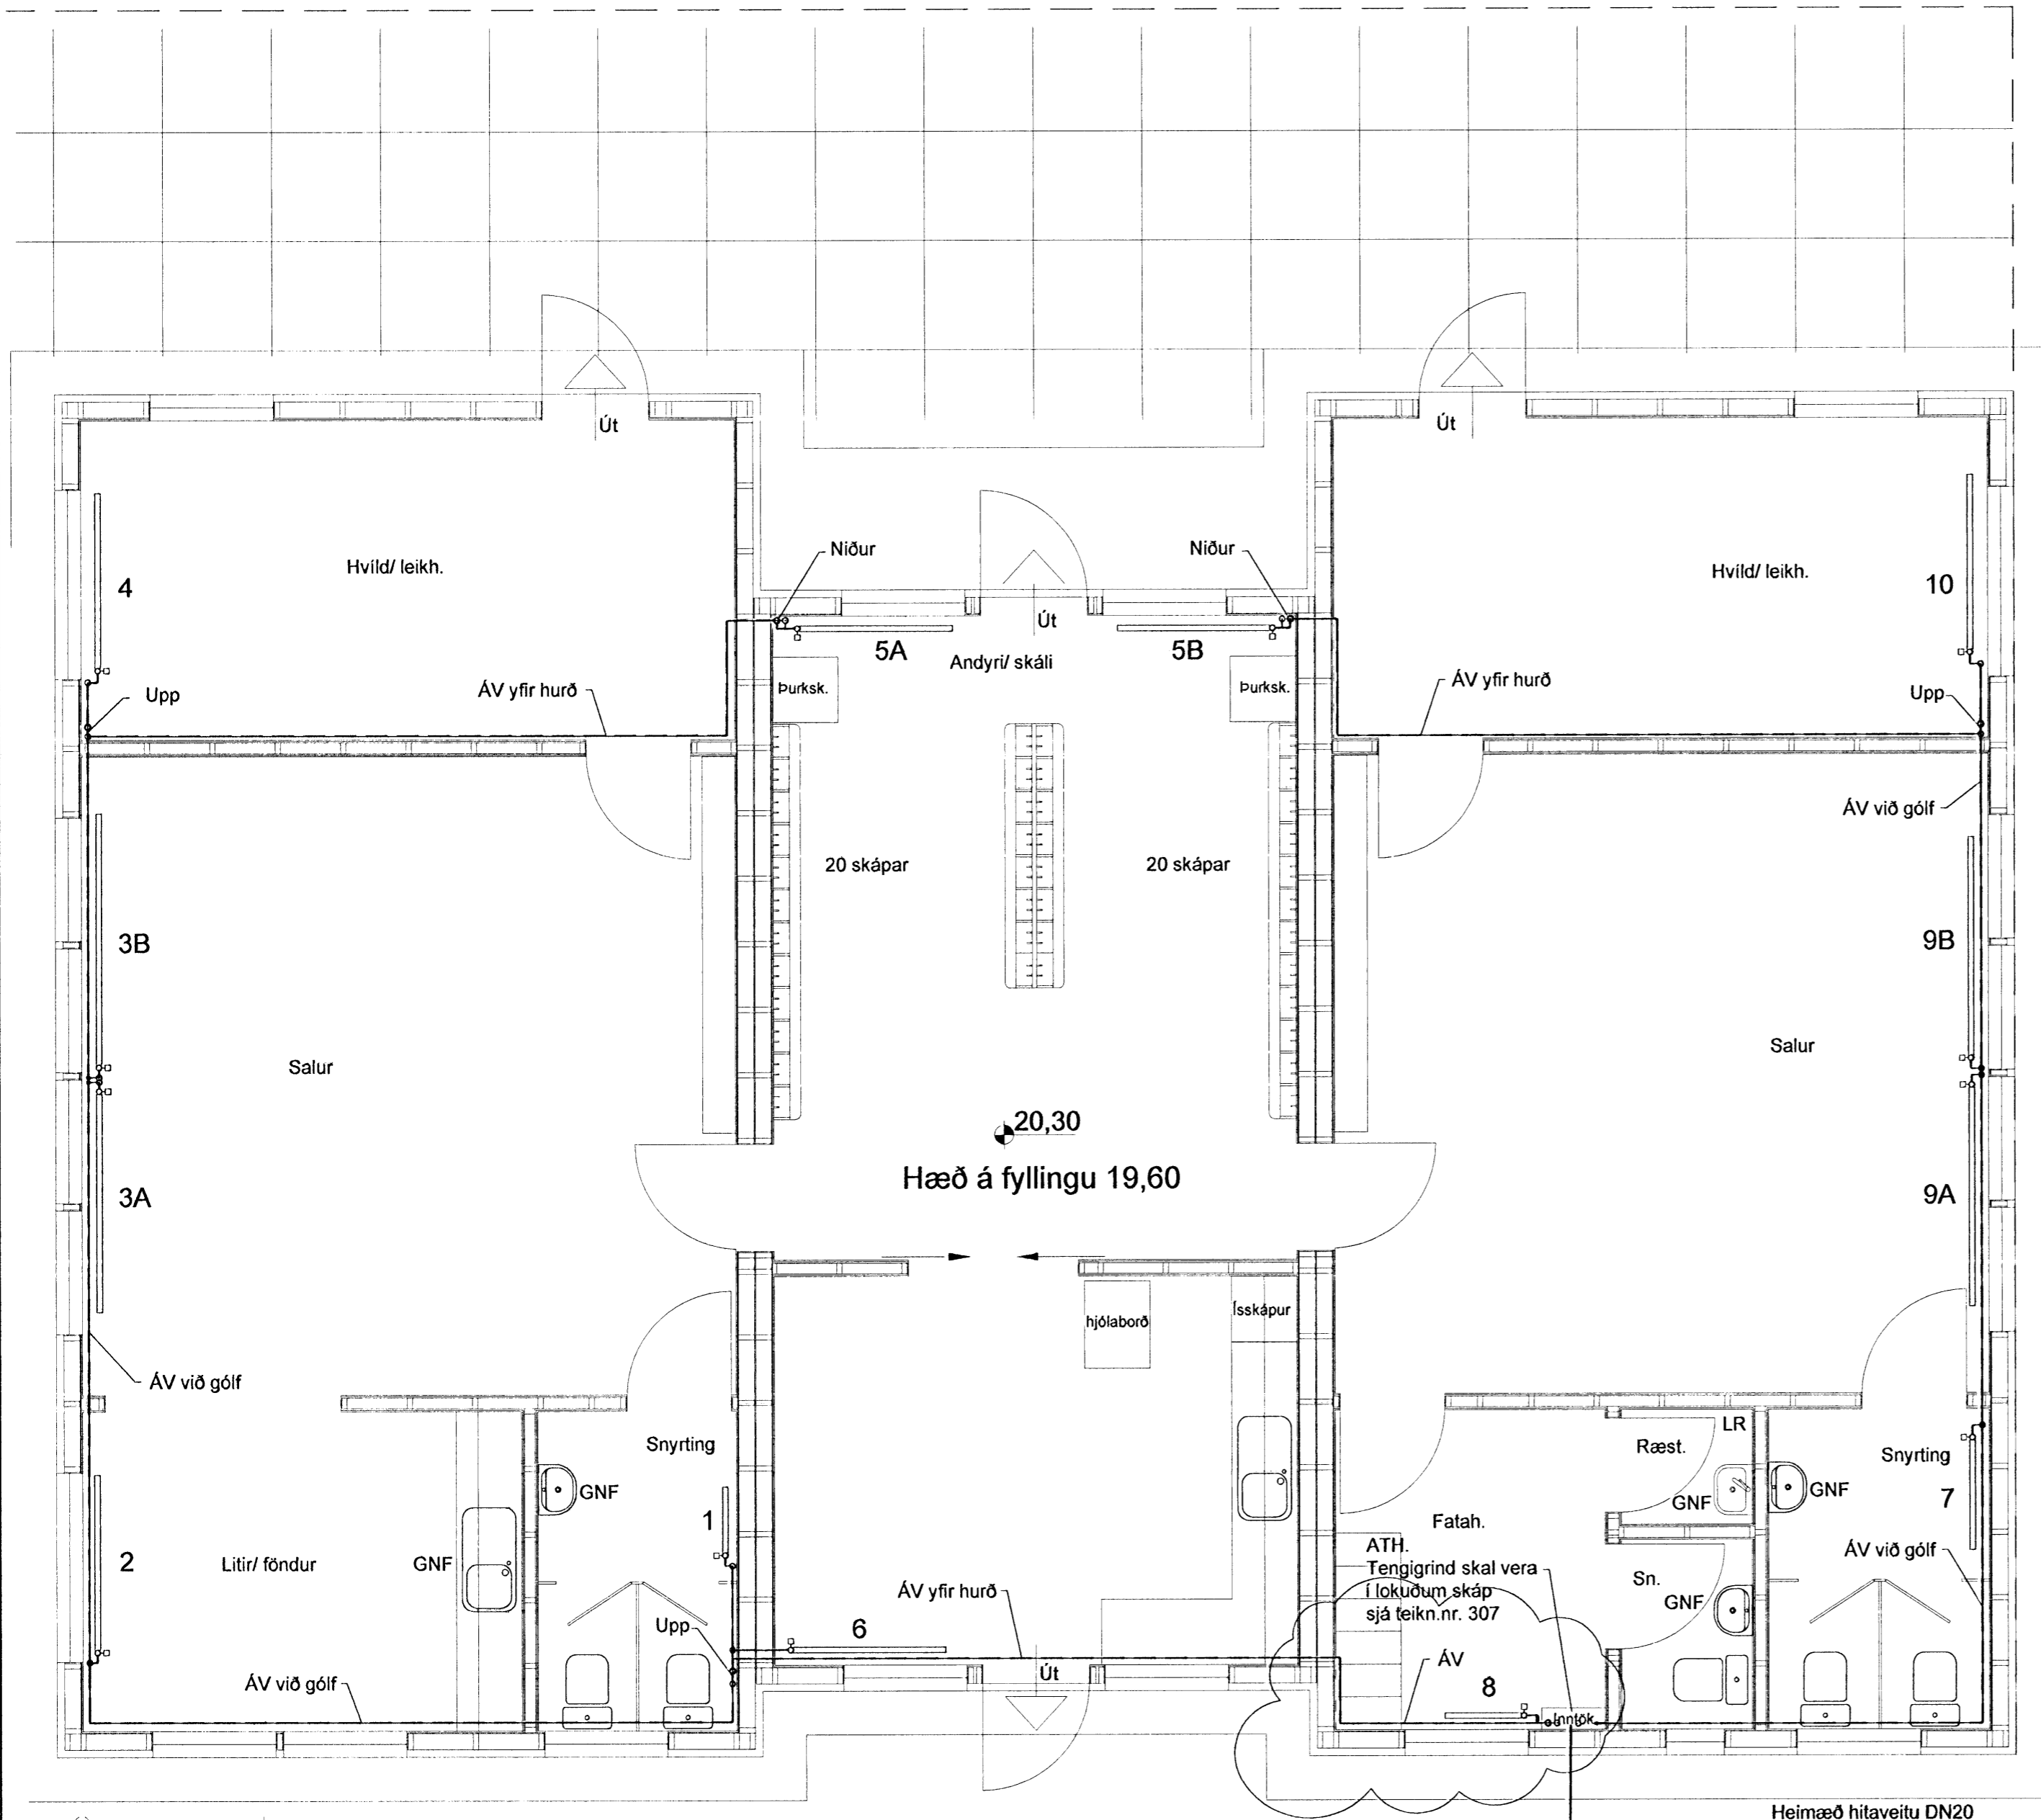

Samþykkt þann


19 FEB 2009

Byggingafulltrúinn í Hafnarfirði
F.h. Hrólfur S. Gunnlaugsson



Ský táknar nýjustu breytingar

ATH.
DN mál eru lágmarks innanmál lagna í mm.

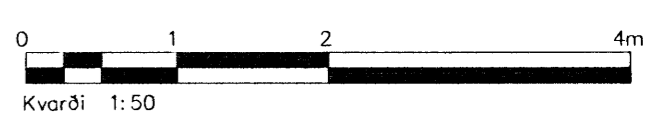

A	Legu lagnar sjá ský	'AS	11.02.09
Gtg. Nr.	Breytingar	Hönnuður	Daga
Verkeikning			

Leikskólinn Norðurberg, Hafnarfirði

Strendingur ehf.
Verkeiðisgjafi
Fjarlægaleið 13-15 - 228 Hafnarfirður
Sími 565 5648, Fax 565 5641 | strendingur@strendingur.is

Hönnuður: *Sigurður Guðmundsson* 240875-186
Sími 565 5648, Fax 565 5641 | kt.191063-7599

Hitalögn Grunnmynd
Daga: 06.02.2009
Téknir / Hönnuð af: JW/SG

Samræmingarhönnuður: 1:50 / A2
Númer teikningar: 303
Útgáfa: A

Grunnmynd
1 = 50 mm