



20 FEB 2009

Byggingafulltrúinn í Hafnarfirði
F.h. Hrólfur S. Gunnlaugsson

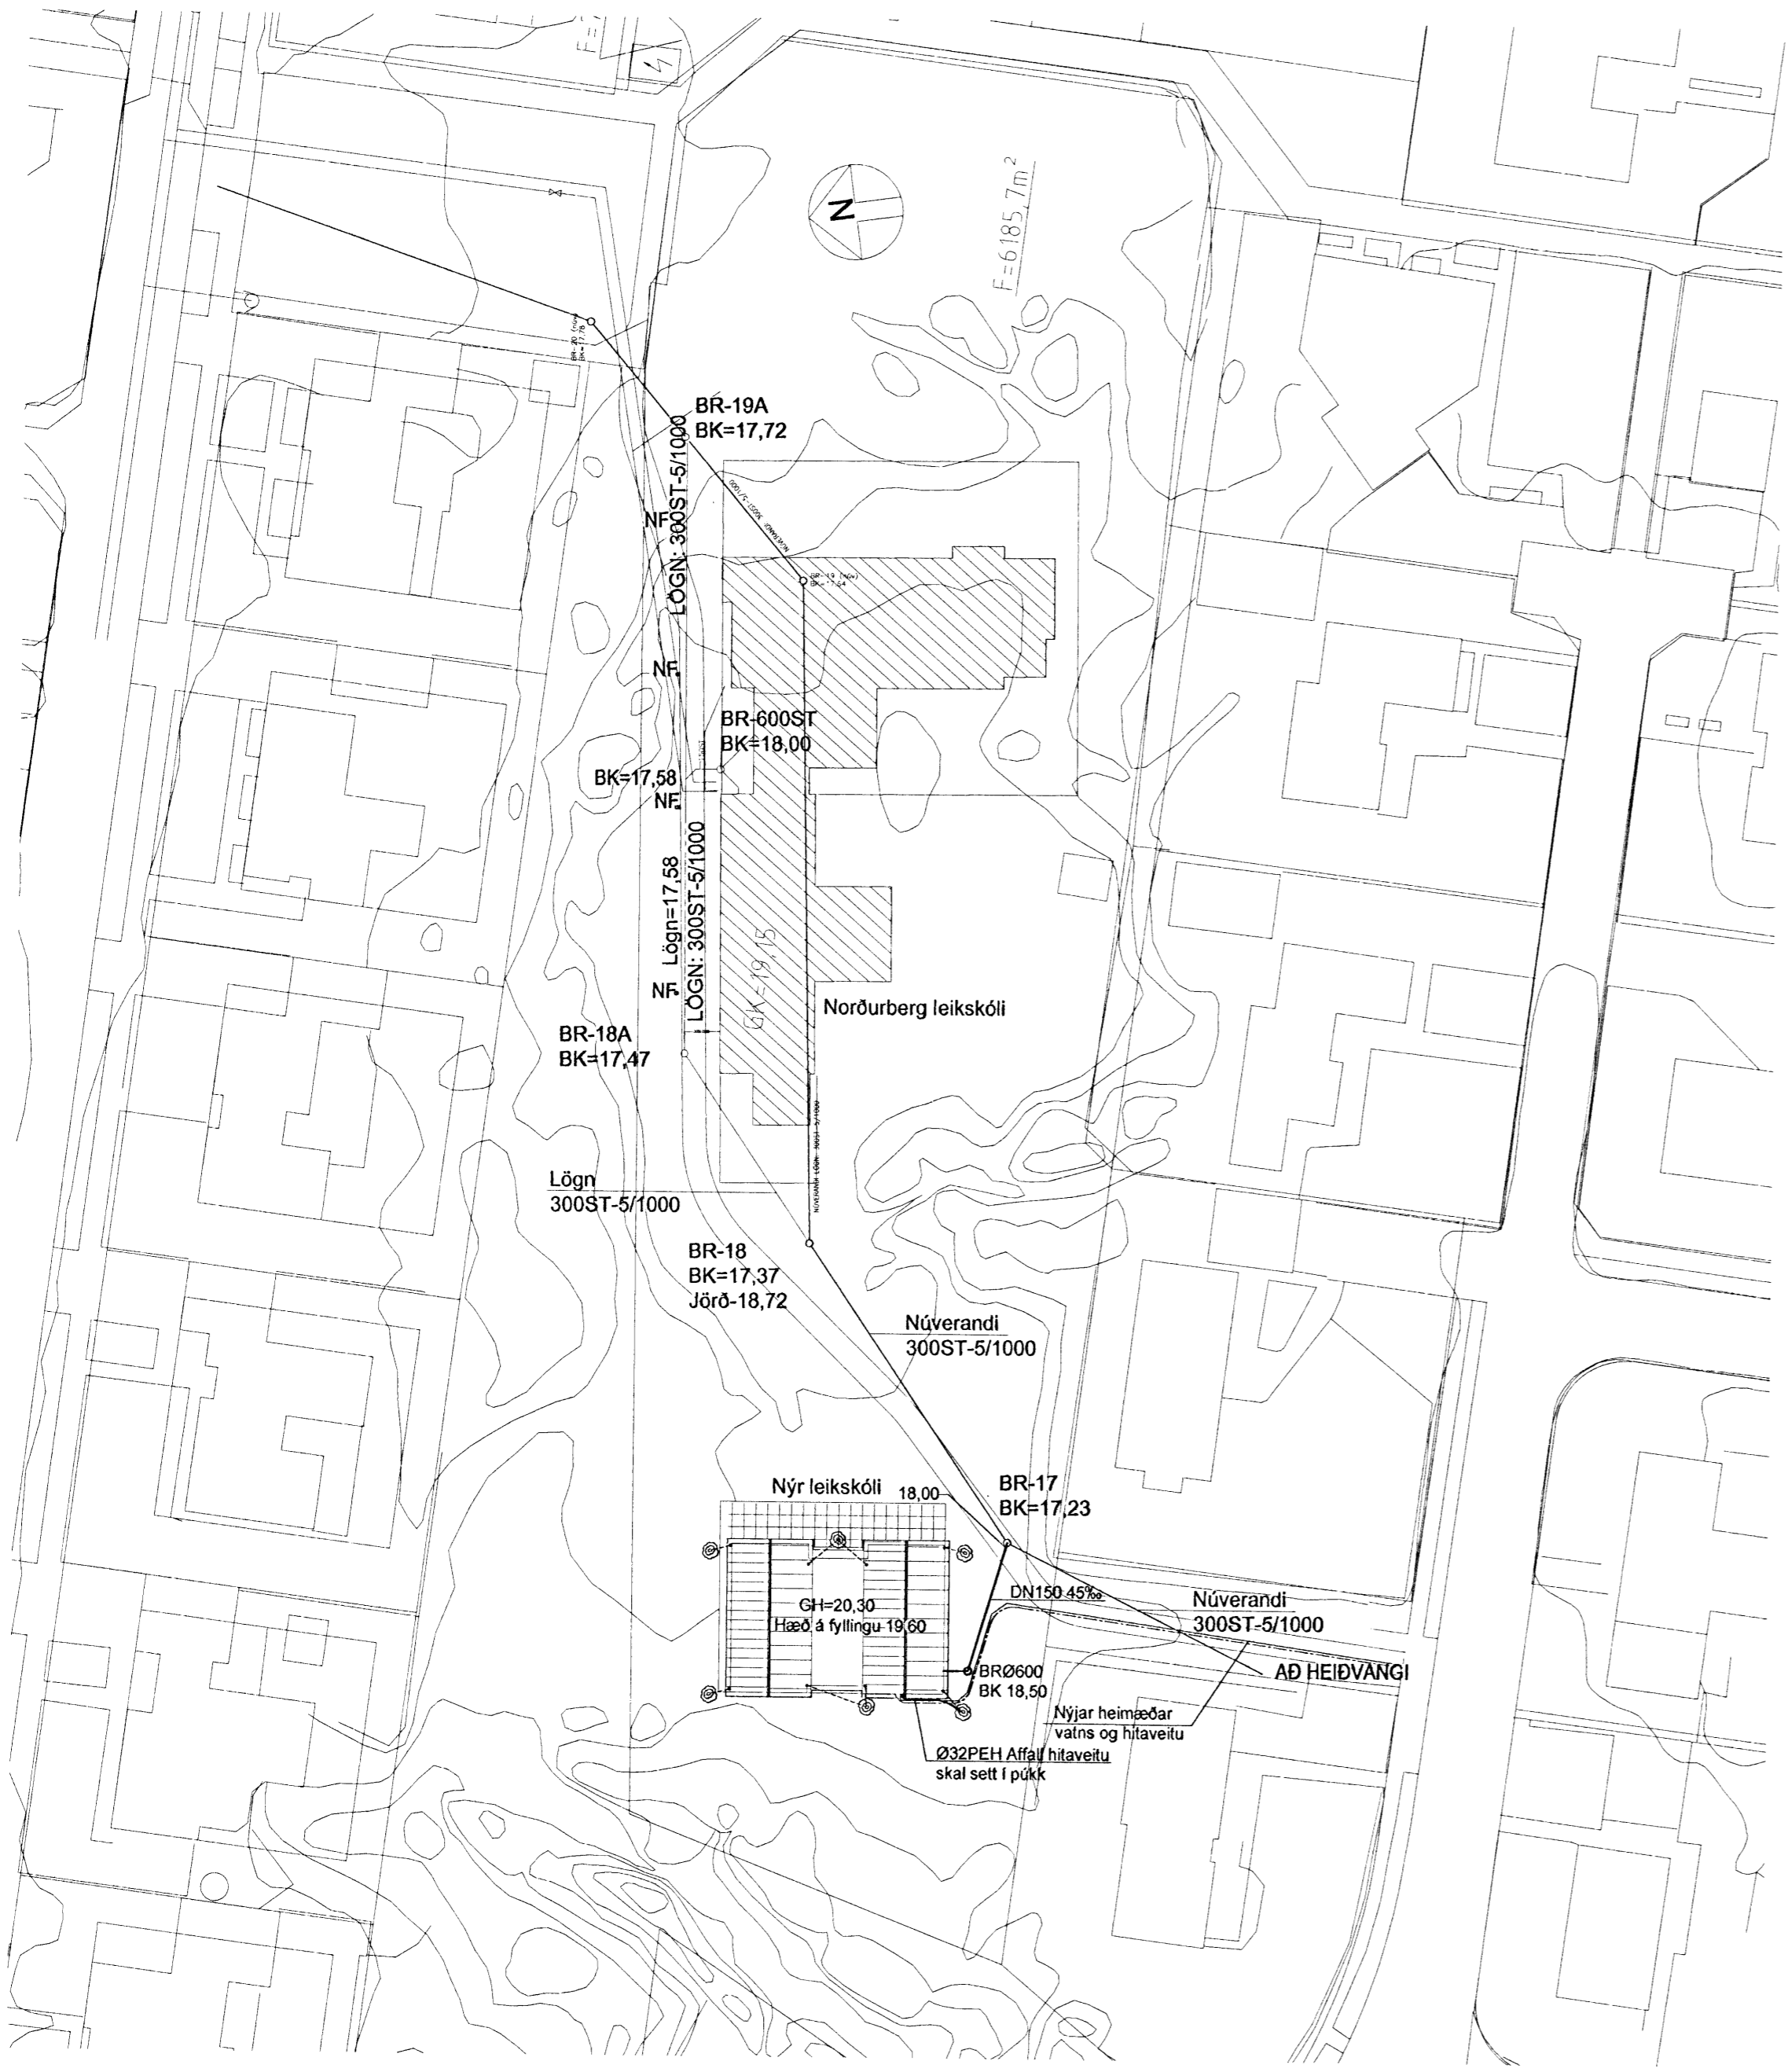

Afstaða
1 = 500 mm

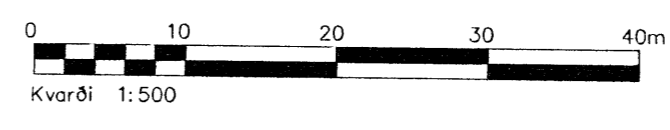

A	Afall hitaveitu sett í púkk	AS	20.02.09
Ölg.	Nr.	Breytingar	Hönnuður Daga

Verkteikning

Leikskólinn Norðurberg, Hafnarfirði

EStrendingur ehf. Verkfræðipjónusta Fjarðargata 13-15 · 228 Hafnarfjörður Sími 565 5648, Fax 565 5641 strendingur@strendingur.is	Afstaða frærennsli, vatn og hiti	
	Daga 06.02.2009	Teknað / Hönnuð af JW/SG
Samanlingahönnuður	Mækkvörð 1:500/A2	Númer teikningar 306
		Ölg. A