



Undirritun samráðingarnúmmar:

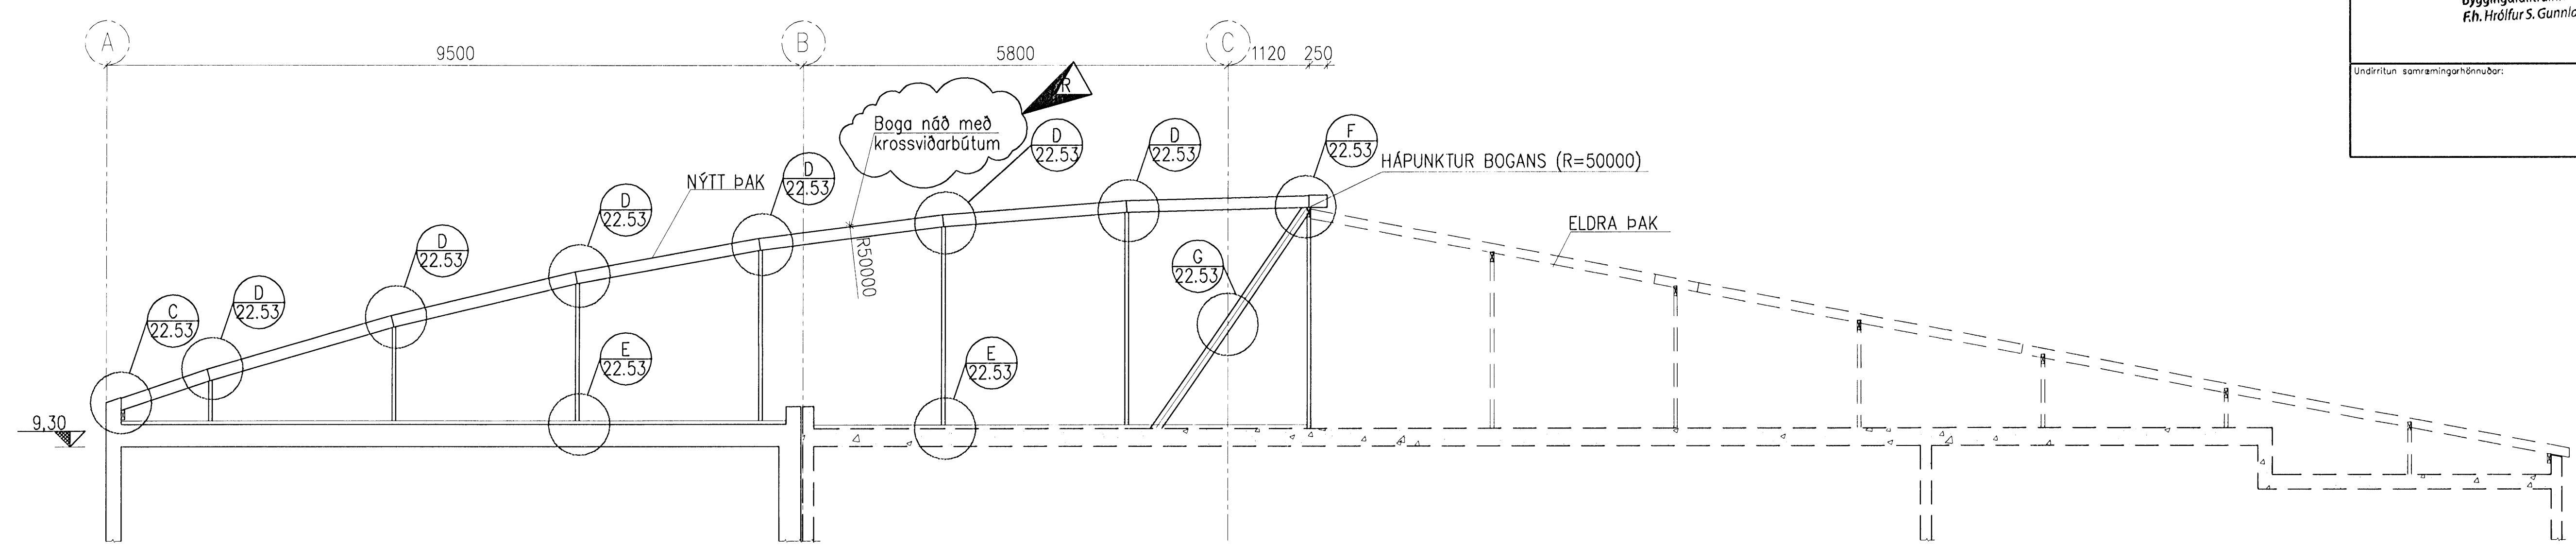

A SNID 1:50
 22.51

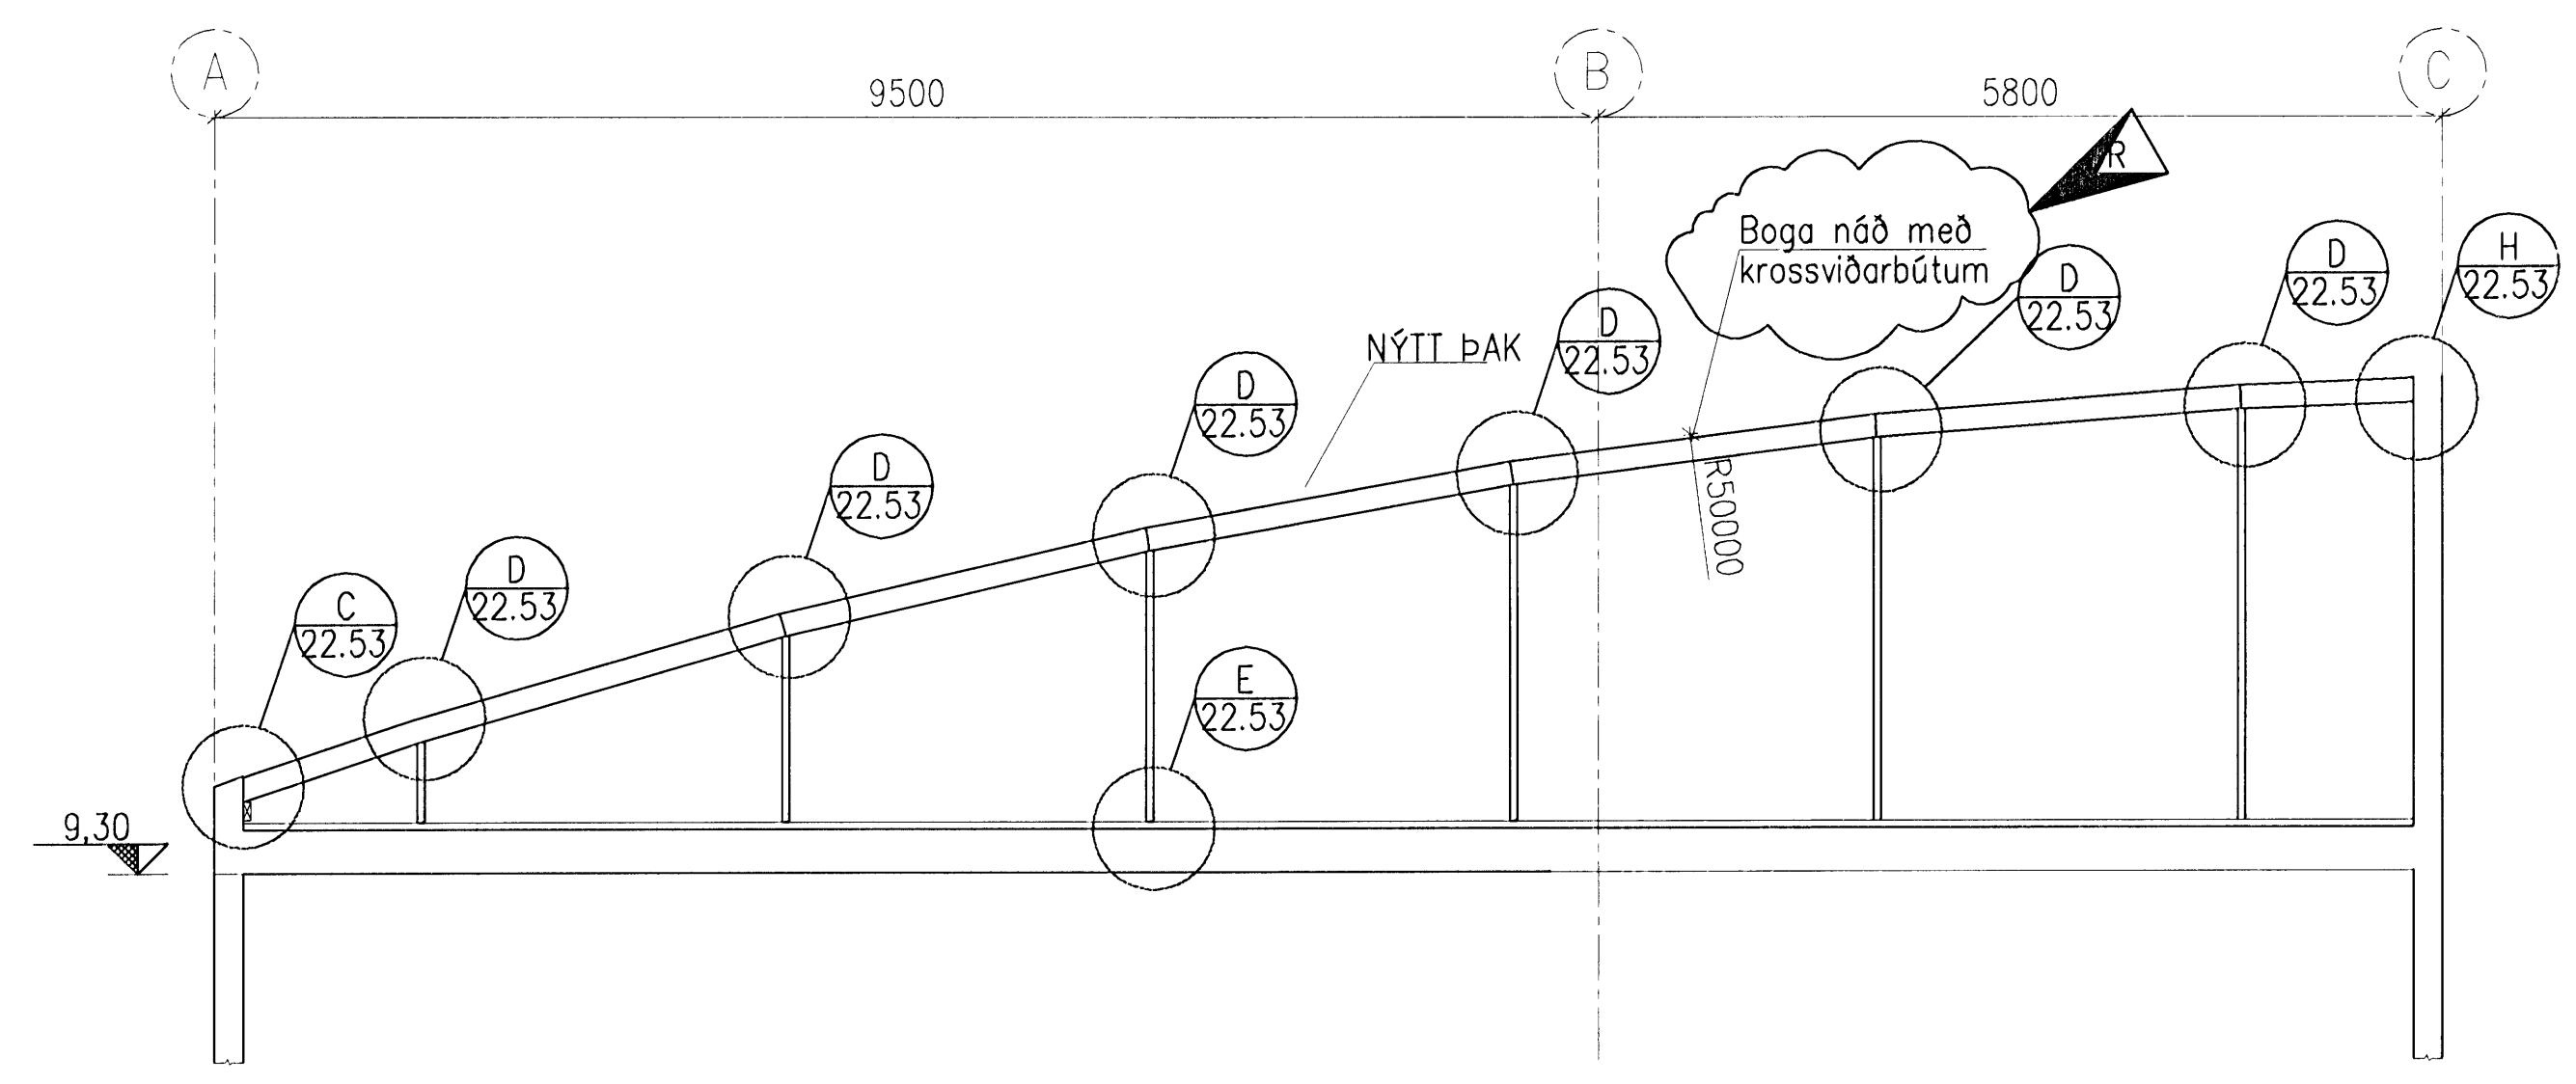

B SNID 1:50
 22.51

SKÝRINGAR:
 1.Öll mál eru í mm.
 2.Límré skal vera af gerðinni 167x45mm.
 3.Upphafpunktur þak radíusar (R=50000) er í hæðarkótanum -32.327 og fjarlægðinni 1120 frá málínu C.

R	2009-06-05	REYNDARTEIKNING	IAJ	KGS	ÓE
A	2008-02-07	VERKTEIKNING	GMB	HS	ÓE
Ótg.	Dags.	Bræyting	Ha.	Yf.	Sp.

DÆLUSTÖÐ, ÓSEYRARBRAUT
 VIÐBYGGING
 BURÐARVIRKI, ÞAKVIÐIR
 SNID A OG B

VST Verkræðistofa
Sigurðar Thoroddsen hf.
 Almúla 4, 108 Reykjavík, kt. 611276-0289
 Sími: 569 5000, fax: 569 5010, vefang: www.vst.is

Hannað: GMB
 Teiknað: GMB
 Yfirfarið: [Signature]
 Samþykkt: [Signature]
 Kl.: 1:50
 F.h. VERKIS: 210444-7269

Töluskrá: K:\2003.02\07\08-Oseyri-Br\teikn\burd\05-2250-54.dwg A1
 Dags: FEB. 2008 Nr: 2003.0207 22.52 R

