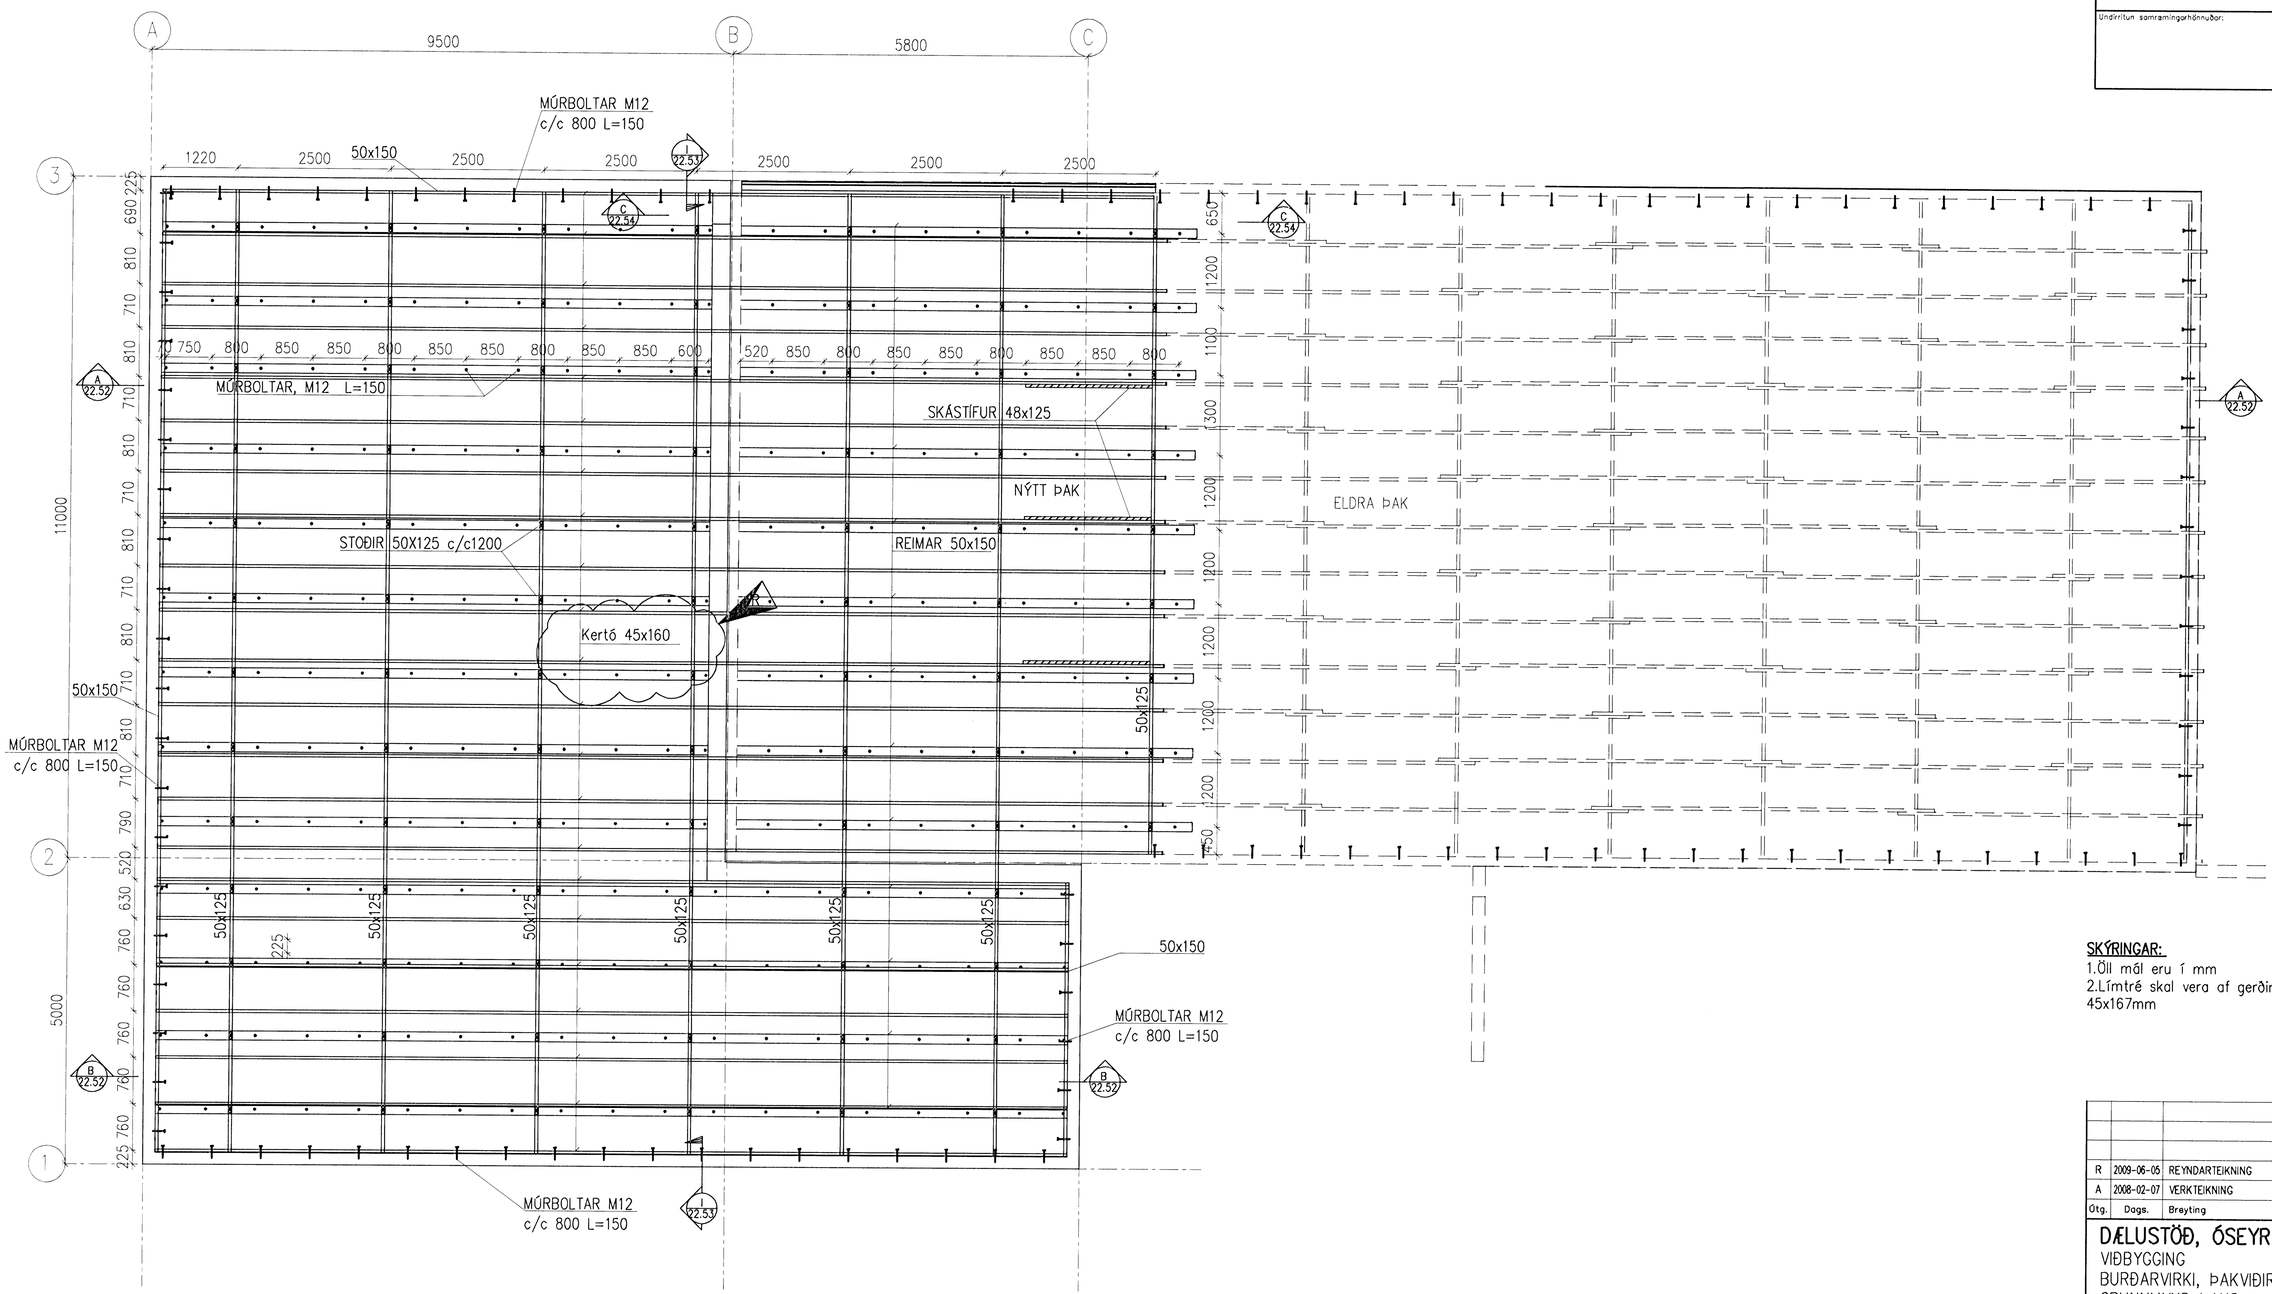

GRUNNMYND ÞAKS, 1:50

Samþykkt þann
30 JUN 2009
Byggingafulltrúinn í Hafnarfirði
f.h. Hrólfur S. Gunnlaugsson

Undirritun samræmingarhönnuðar:

SKÝRINGAR:
1. Öll mál eru í mm
2. Límtré skal vera af gerðinni 45x167mm

1:50
1000 0 1000 2000 3000 4000 5000 mm

R	2009-06-05	REYNDARTEIKNING	IAJ	KGS	ÓE
A	2008-02-07	VERKTEIKNING	GMB	HS	ÓE
Útg.	Dags.	Breyting	Ha.	Yf.	Sp.

DÆLUSTÖÐ, ÓSEYRARBRAUT
VIÐBYGGING
BURÐARVIRKI, ÞAKVIÐIR
GRUNNMYND ÞAKS

Verkfræðistofa Sigurðar Thoroddsen hf.
Ármúla 4, 108 Reykjavík, kt: 611276-0289
Sími: 569 5000, fax: 569 5010, veffang: www.vst.is

Hannað:	Teiknað:	Yfirfarið:	Mkv:
GMB	GMB		1:50

Samþykkt: F.h. VERKÍS Óskar Erlingsson — Kt.: 210444-7269

Tölvuskrá: K:\2003.02\07\08-Oseyri-Br\teikn\burd\OS-2250-54.dwg — Blaðstærð: A1

Dags: FEB. 2008 — Nr: 2003.0207 22.51 R

© ÖLL AFNOT OG AFRITUN TEIKNINGA, AÐ HLUTA EÐA Í HEILD, ER HÁÐ SKRIFLEGU LEYFI HÖFUNDA