
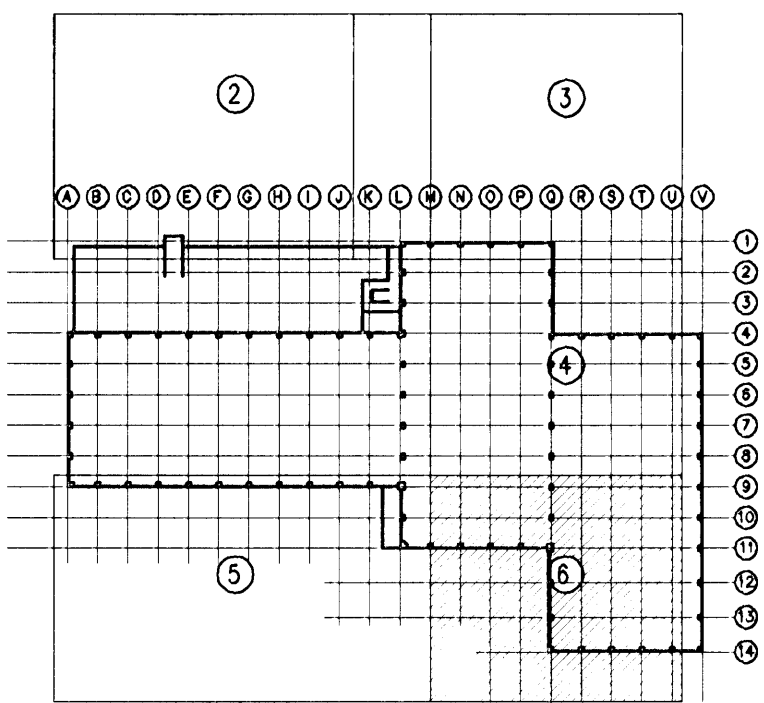


Samþykkt þann  
**29 JUN 2009**  
 Byggingafulltrúinn í rafnarndrö  
 F.h. Hrólfur S. Gunnlaugsson

Undirritun samráðingarráðgjafar:  
 ASK  
 13. feb. 2009  
 Alþófi Þófi Hannsósson

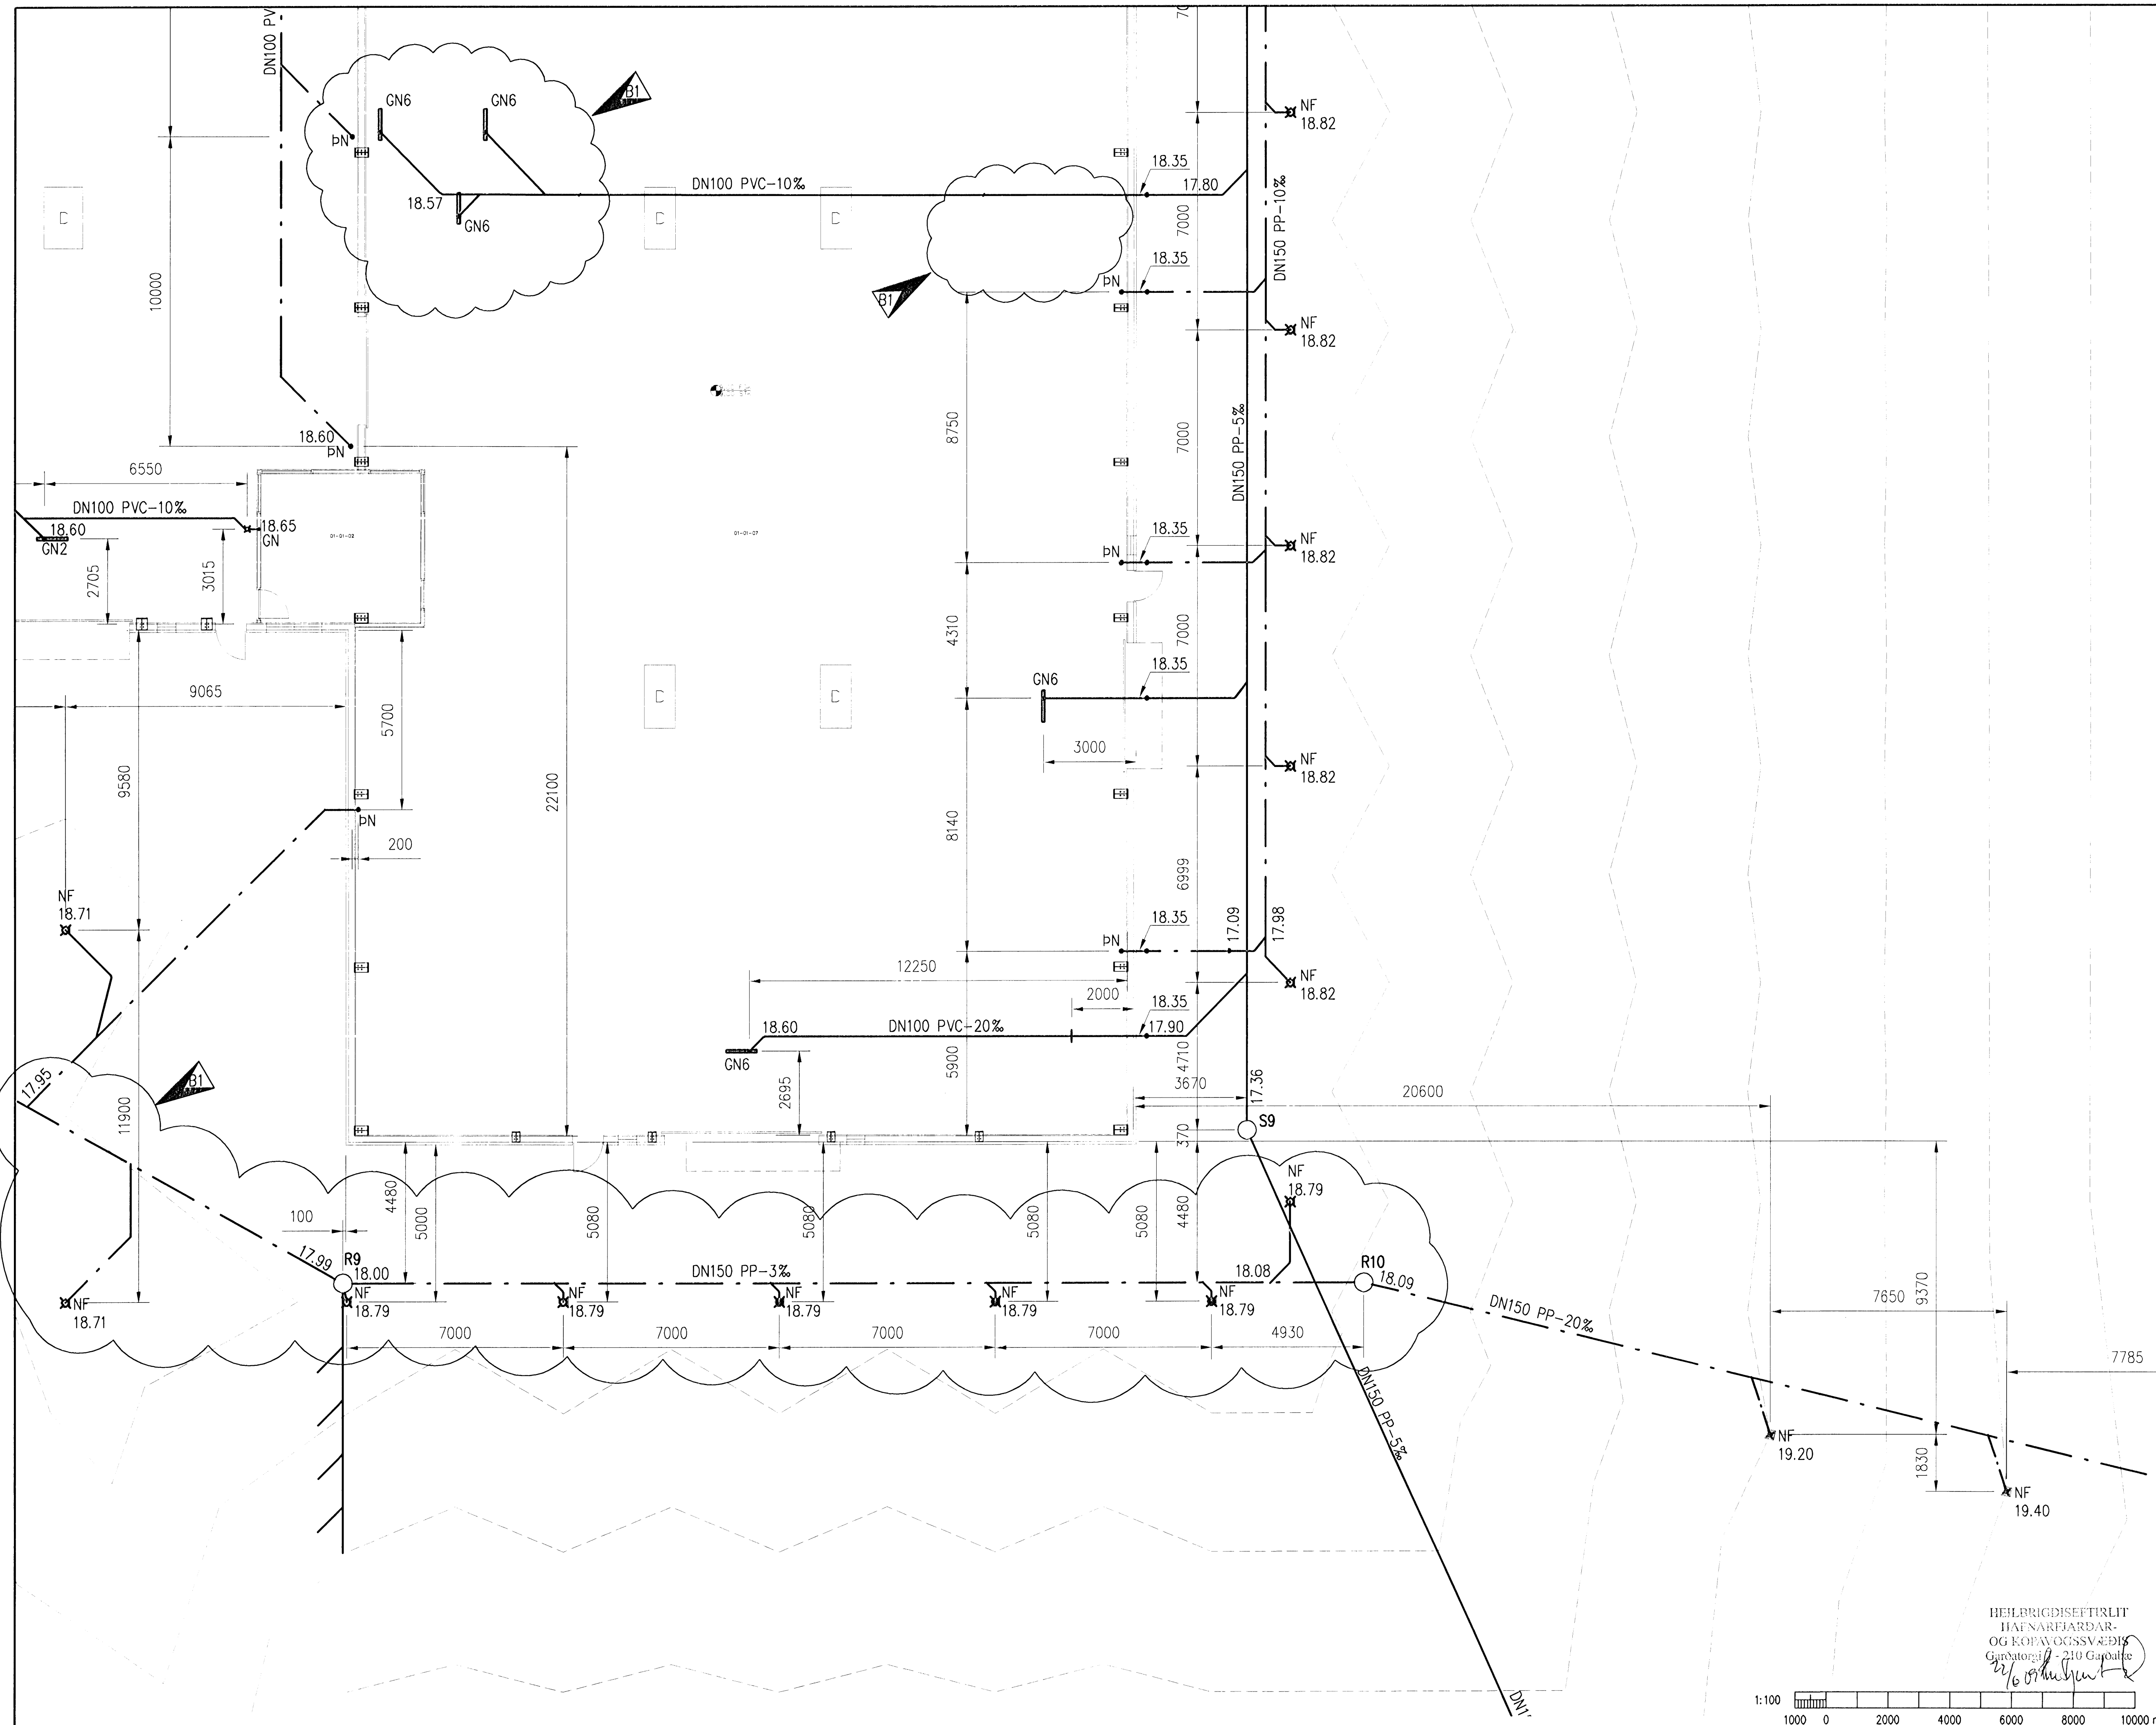

Bl	2008-05-19	Hæðarkótlum og GN breytt	AS	DGI	HH
A	2008-03-26	VERKTEIKNING	AS	DGI	HH
Útg.	Dags.	Breyting	Ha.	Yf.	Sp.

**GJÁHELLA 4, HAFNARFIRÐI**  
 HÉÐINN HF.  
 FRÆRENNSLISLAGNIR  
 GRUNNMYND 5/6

**VST** Verkfræðistofa  
 Sigurðar Thoroddsen hf.  
 Árnóga 4, 108 Reykjavík - KÍ: 611276-0289  
 Sími: 569 5000 - Fax: 569 5010 - Vefvang: www.vst.is

Hönnuð:	AS	Teiknað:	SCH	Skala:	1:100
Samþykkt:		F.h. VERKIS:	Hrólfur Hannsósson		
Töluskrá:	K: 2006.01/48	Teikn/ögn:	VHED-7101-107.dwg	Blöðstærð:	A1
Dag:	OKT. 2007	Nr:	2006.0148	7.106	B1

© ÖLL AÐNOT OG AFRITUN TÆKNINGA, AÐ HILUTA EÐA Í HEIÐ, ER HÁÐ SKRIFLEIÐU LEYTI HÖRFANDA

HEILBRIGÐISEFTIRLIT  
 HAFNARFIRÐAR-  
 16.10.2007

