

Samþykkt þann

10 JUN 2009


Byggingafráunni í Hafnarfirði
F.h. Hrólfur S. Gunnlaugsson

Undirritun samráðingarnönnubor

ASK

13. feb. 2009

Hrólfur S. Gunnlaugsson

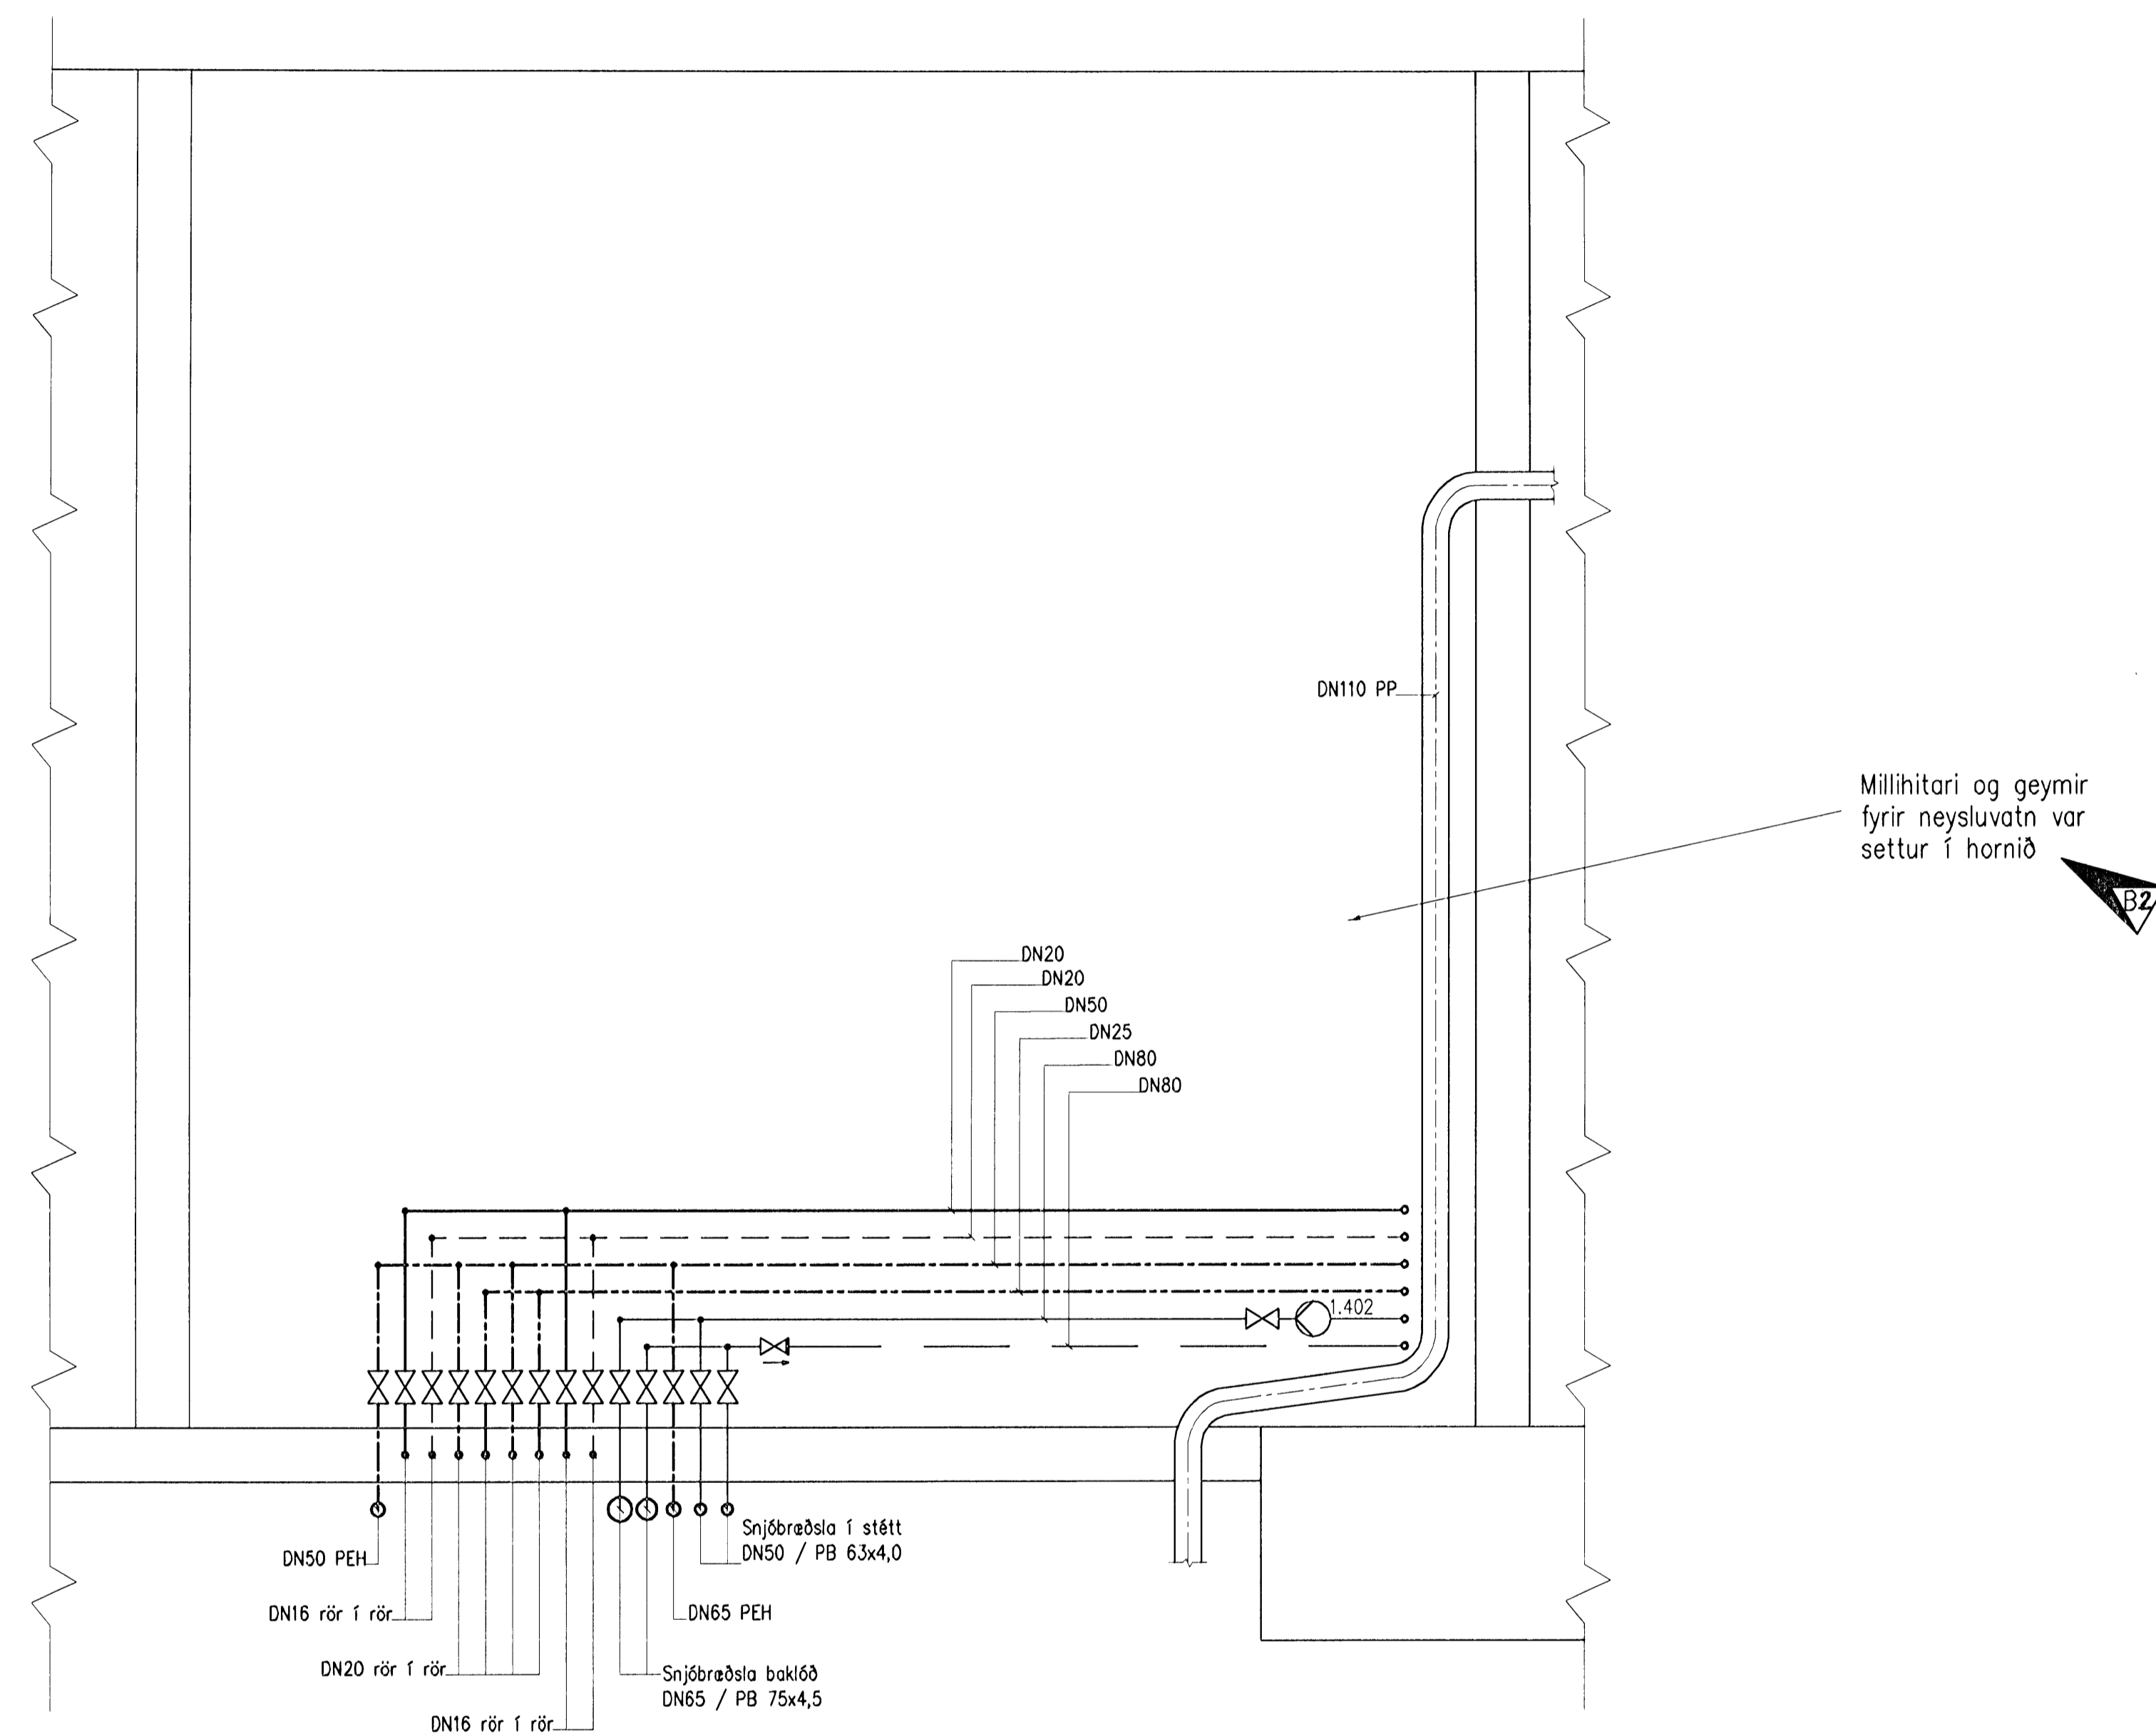

Á4
7205

ÁSÝND

Skýringar

- Framrás hita
- - - - - Bakrás hita
- Heitt neysluvatn
- - - - - Kalt neysluvatn
- Hringrás neysluvatns
- - - - - Framrás snjóbræðslu
- Bakrás snjóbræðslu
- Pipa inn/út
- Tengistykki pípu

B2	2009-02-04	Breytt uppröðun	AS	DGI	HH
B1	2008-11-07	Starð á ígnum, A3 fellt út og fl.	AS	DGI <td>HH</td>	HH
A	2008-03-28	VERKTEIKNING	AS	DGI <td>HH</td>	HH
Otg.	Dags.	Breyting	Ho.	Yf.	Sp.

GJÁHELLA 4, HAFNARFIRÐI
HÉÐINN HF.
INNÞAKSKLEFI
ÁSÝNDIR Á VEGGI 2/2

VST Verkræðistofa
Sigurðar Thoroddsen hf.
Árnipa 4, 108 Reykjavík - Kt: 011276-0209
Sími: 569 9300 - Fax: 569 3010 - Vefang: www.vst.is

Hannað:	AS	Teiknað:	ÁBS	Yfirgátt:	Msv	Máv:	1:20
---------	----	----------	-----	-----------	-----	------	------

Samþykkt: F.h. **VERKIS** Hörður Hansson 150946-4929

Tölvuskrá:	K:\2006.01\48\teikn\ogm\HED-7232-233.dwg	Blástarð:	A1
Dag:	OKT. 2007	Nr:	2006.0148 7.233 B2

© ÖLL AÐNOT OG AFTRUN TEKNIKA, AD HEUTA EDA Í HEILD, ER HÁÐ SKRIFLEGU LEYTI HÖFUNKA

