

Samþykkt þann

10 JUN 2009


Byggingafrúnn í Hafnarfirði  
F.h. Hrölfur S. Gunnlaugsson

Undirritun samráðingardráttar:

ASK

13. feb. 2009


*Atti Þorsteinsson*

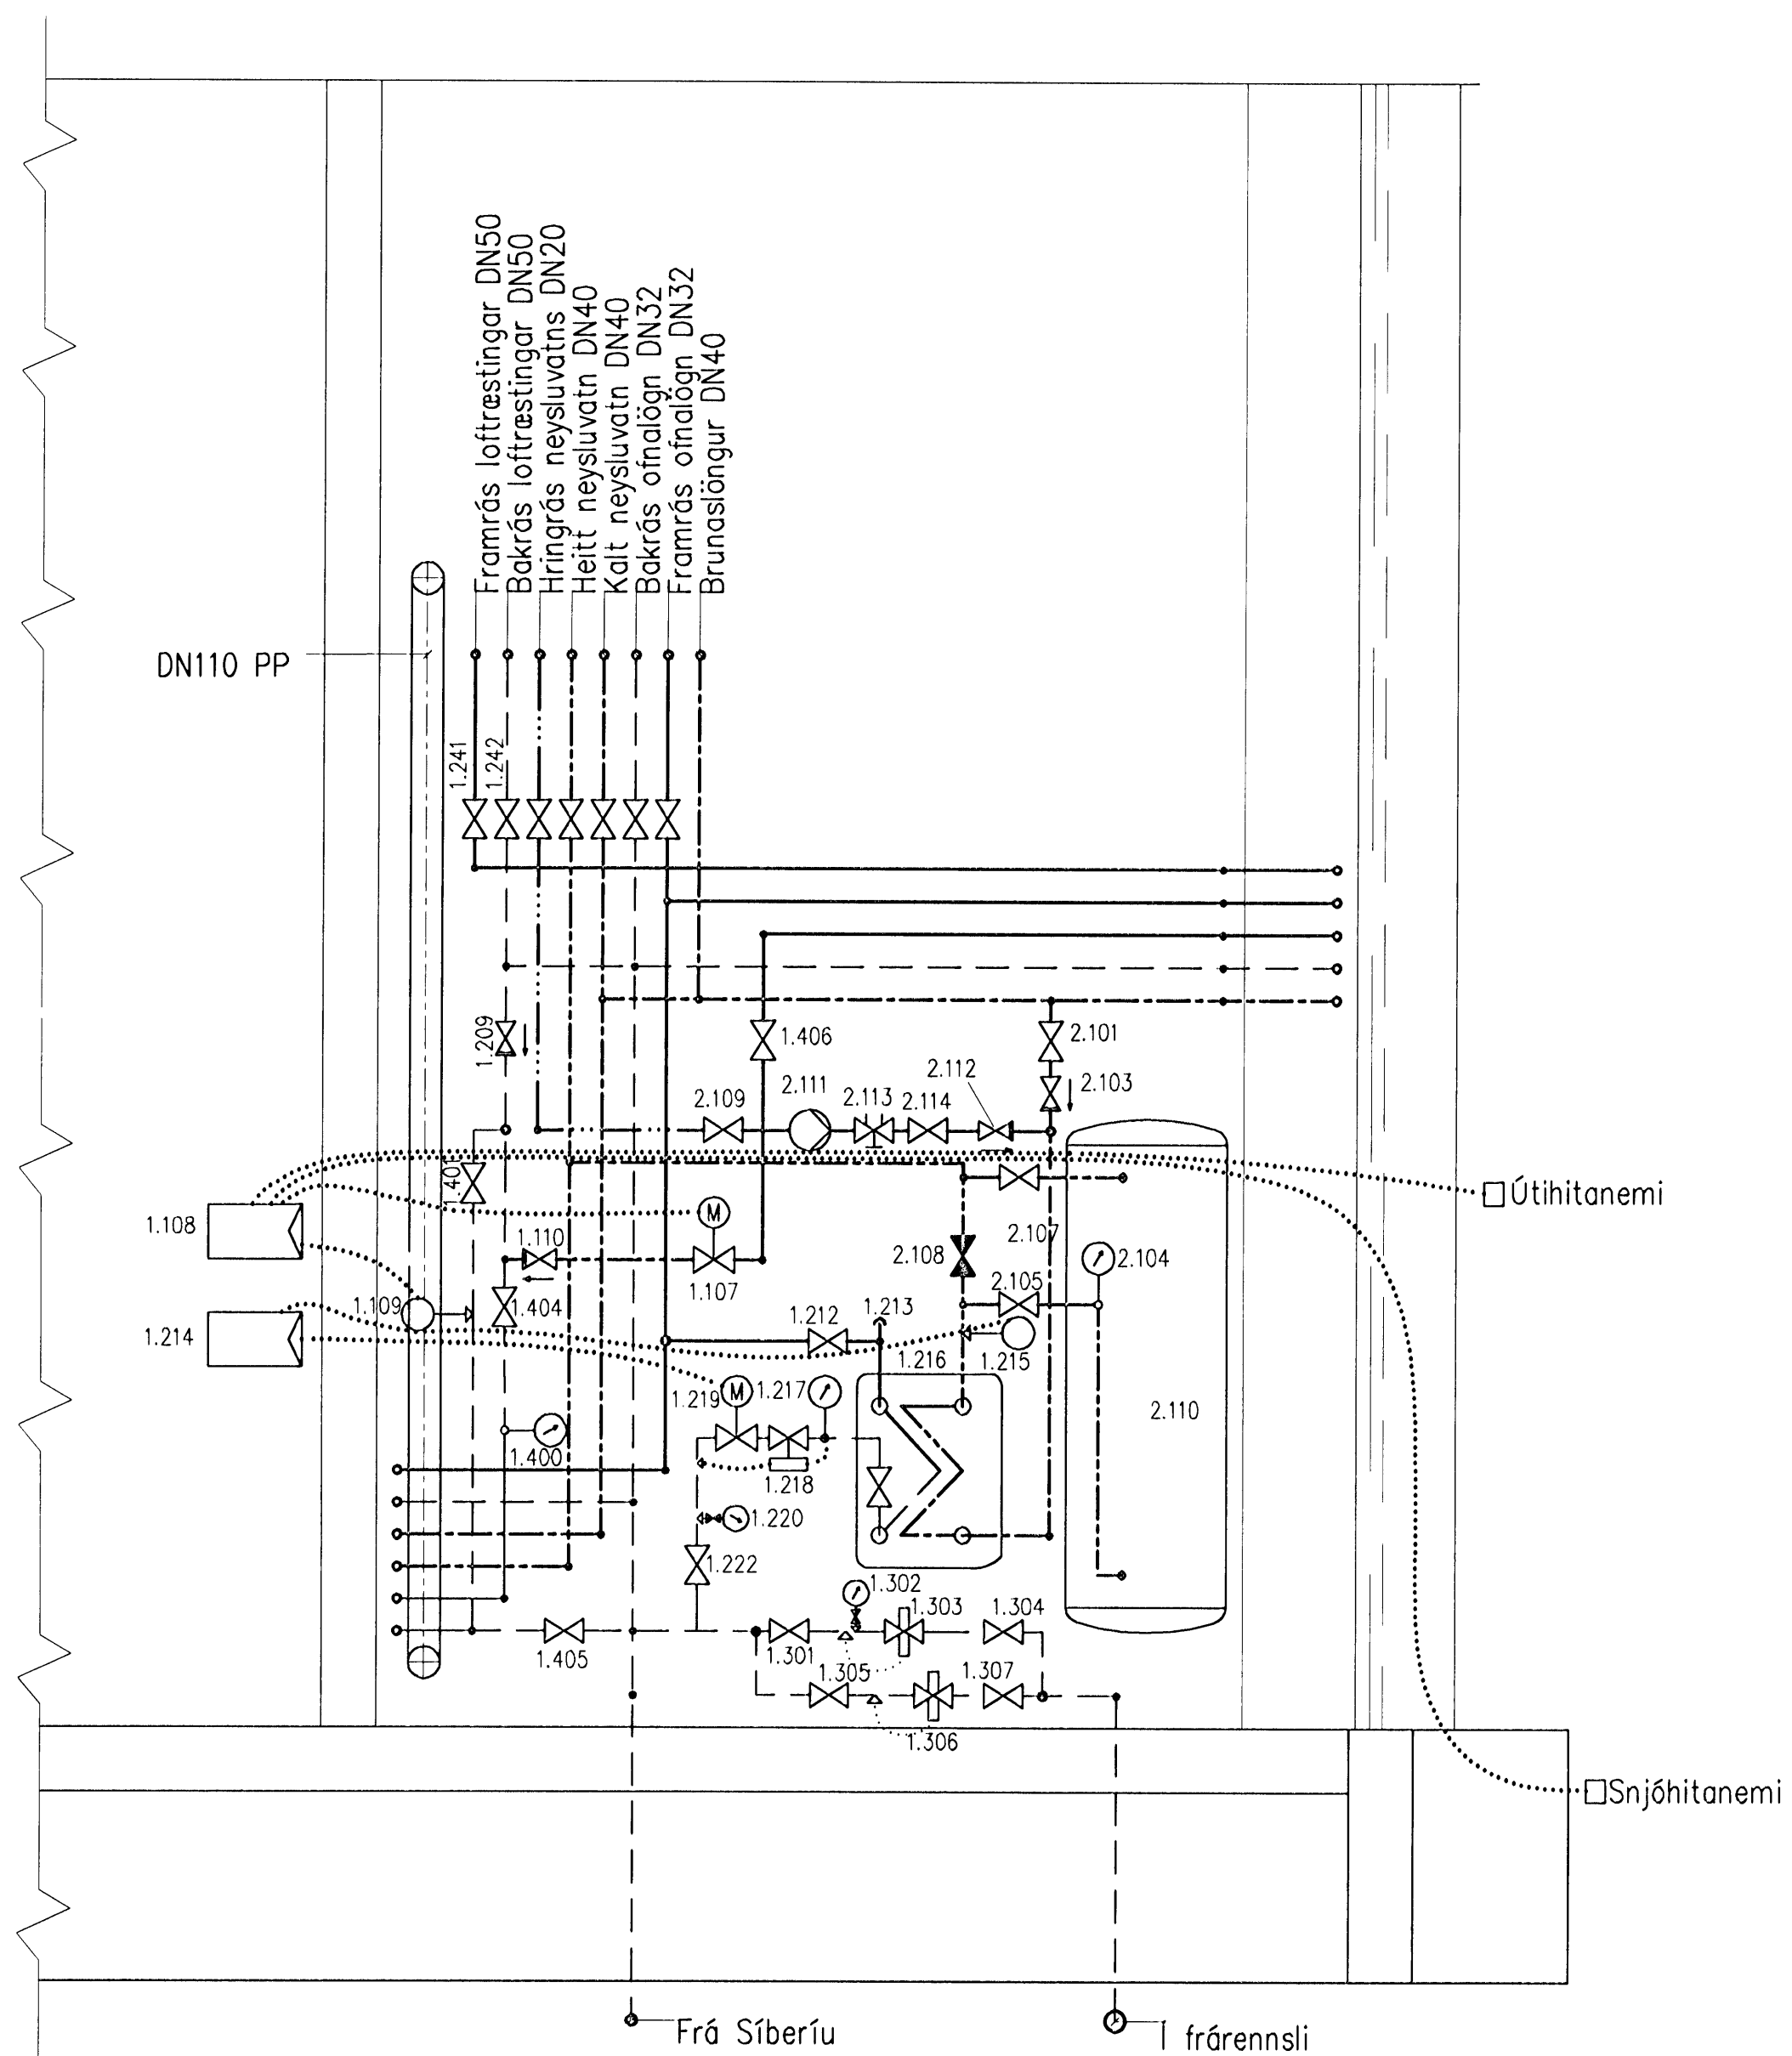

**A1**  
7205

**ÁSÝND**

Inntaksgrind var sett á þennan vegg.  
Millihitari og geymir fyrir heitt neysluvatn  
var sett á langvegginn

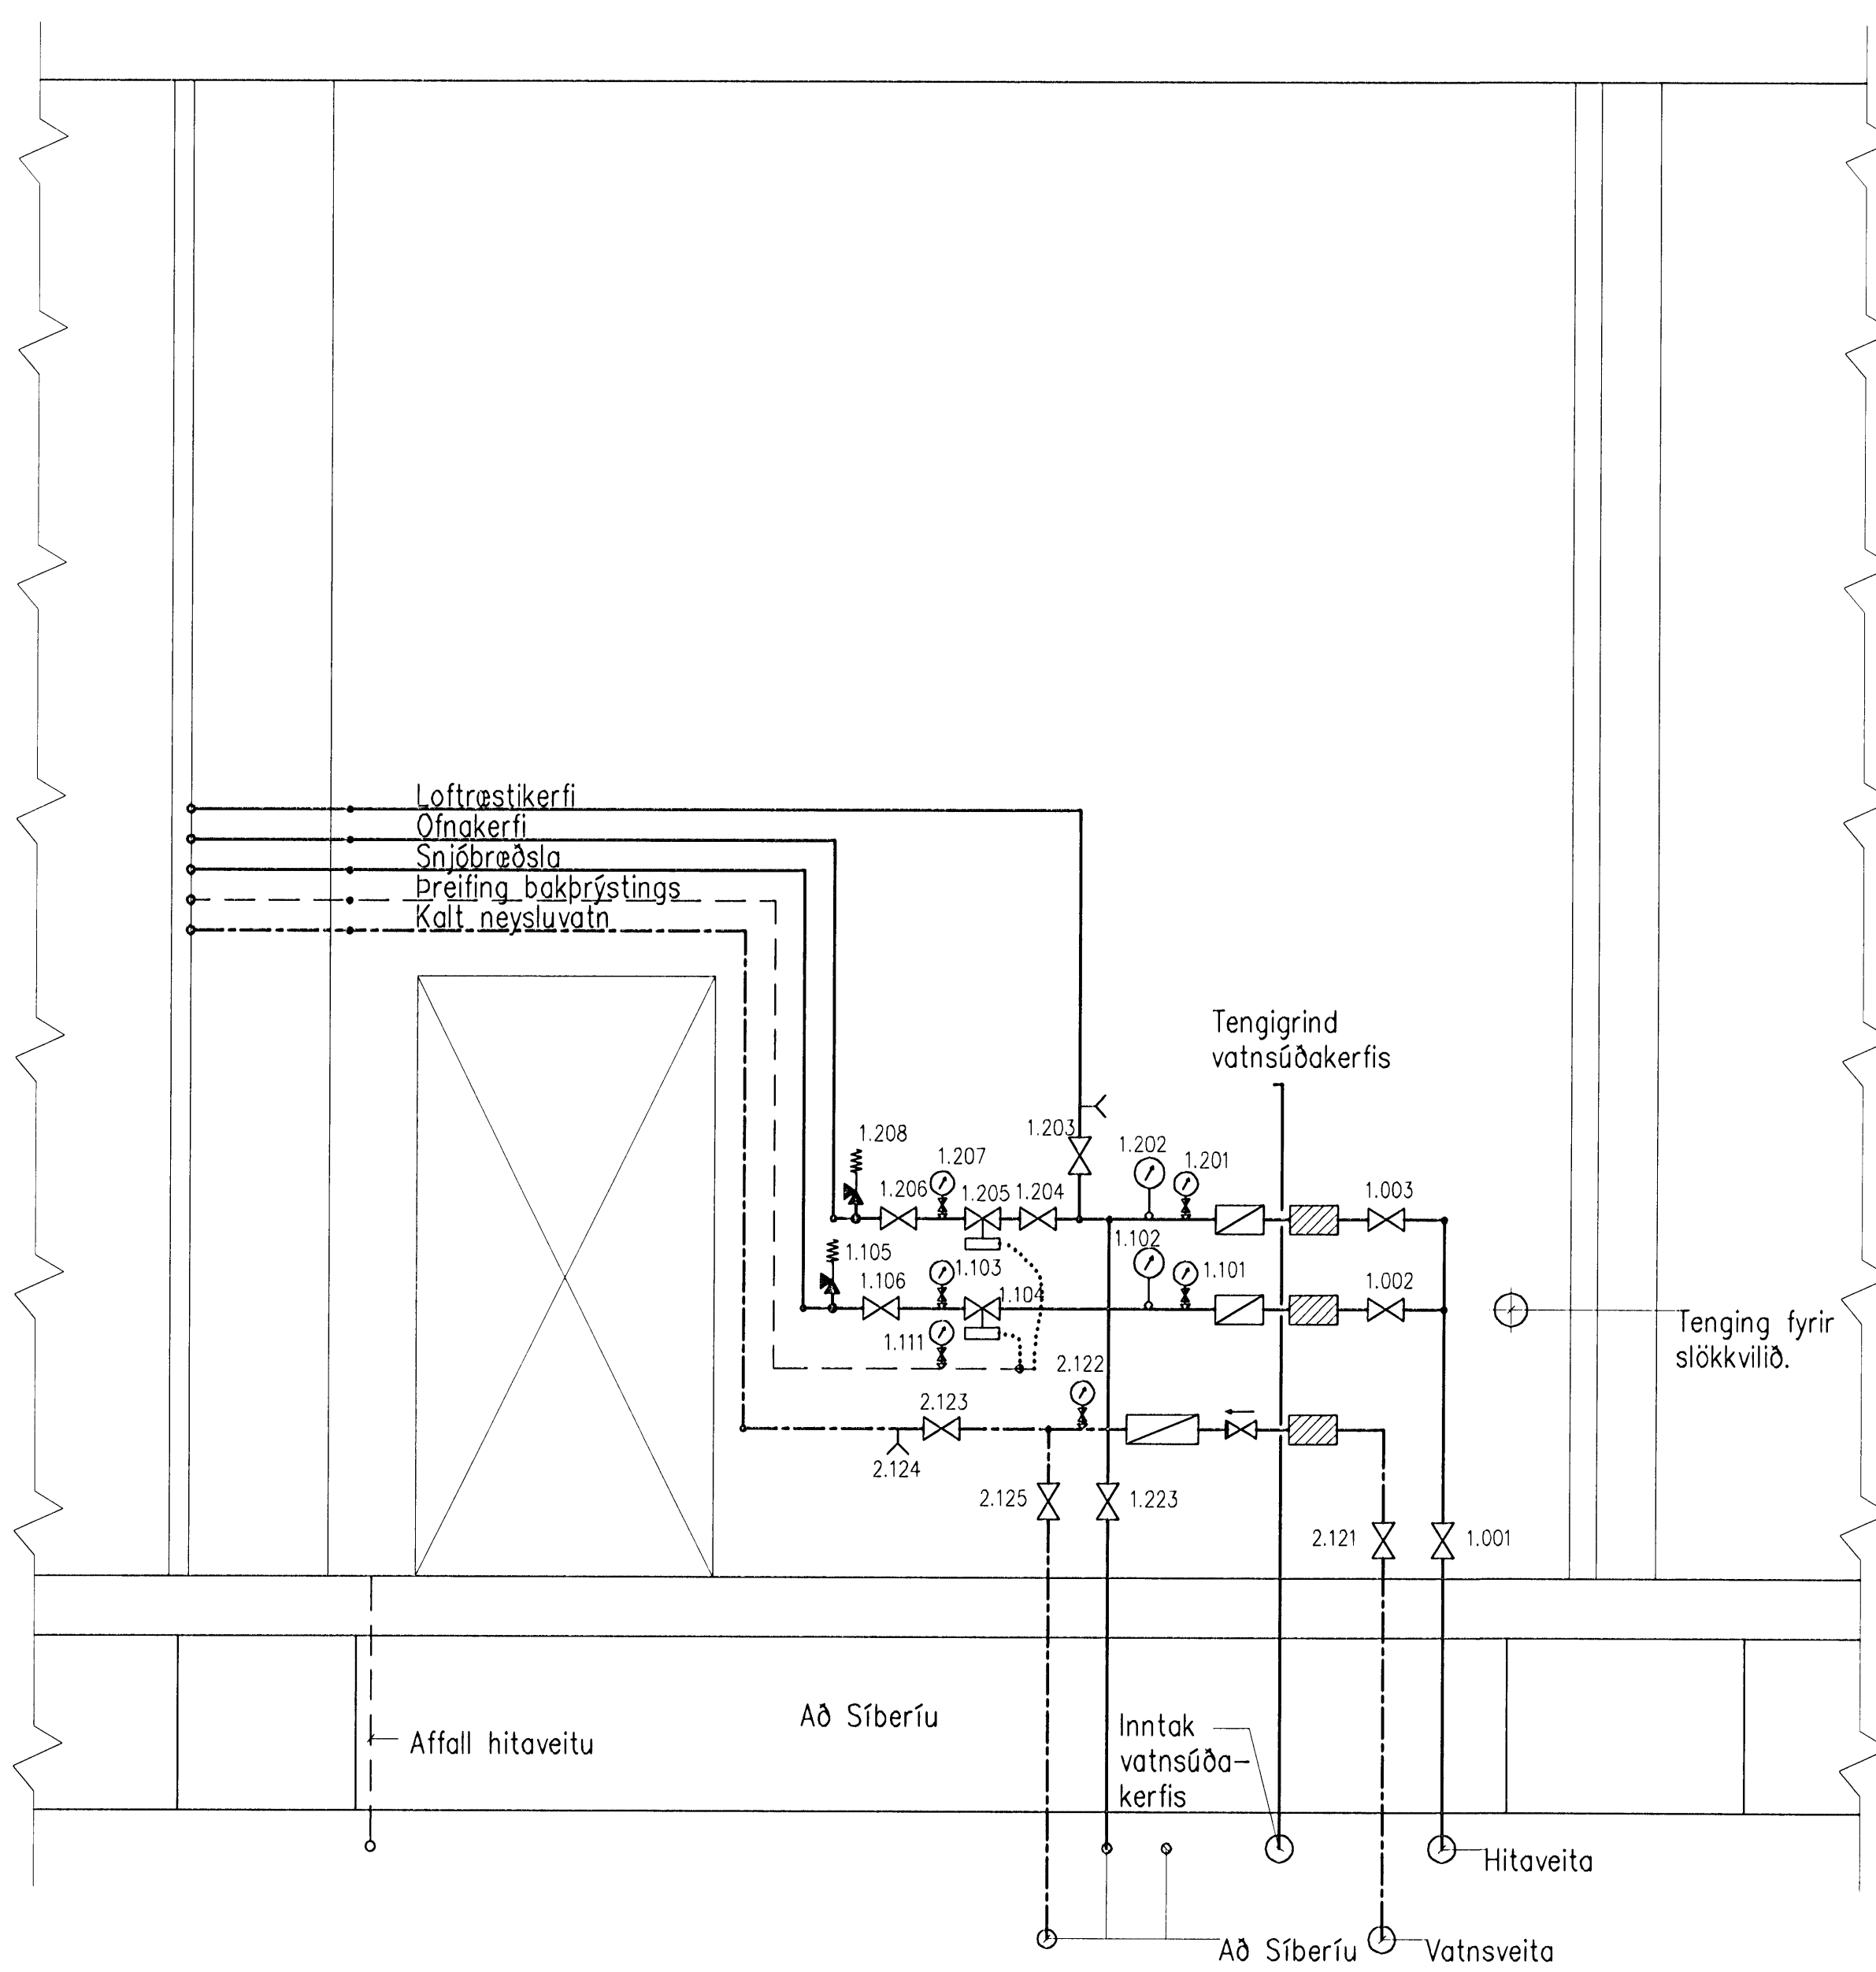

**A2**  
7205

**ÁSÝND**

Inntaksgrind hitaveitu var flutt  
á endavegg inntaksklefans



**Skýringar**

- Framrás hita
- - - Bakrás hita
- - - Heitt neysluvatn
- - - Kalt neysluvatn
- - - Hringrás neysluvatns
- - - Framrás snjóbræðslu
- - - Bakrás snjóbræðslu
- Pipa inn/út
- Tengistykki pípu

Tekjalisti er á teikningu 7.220

B3	2009-02-04	Breytt uppröðun	AS	DGI	HH
B2	2008-11-10	Teikning uppf. og nr. á búnaði	AS	DGI	HH
B1	2008-05-28	Bakrennsli fráveitu	AS	DGI	HH
A	2008-03-26	VERKTEIKNING	AS	DGI	HH
Útg.	Dags.	Bréyting	Ho.	Yf.	Sp.

**GJÁHELLA 4, HAFNARFIRÐI**  
HÉÐINN HF.  
INNTAKSKLEFI  
ÁSÝNDIR Á VEGGI 1/2

**VST** Verkfræðistofa  
Sigurðar Thoroddsen hf.  
Ársmúla 4, 108 Reykjavík - Sími: 611276-5289  
Sími: 569 5000 - Fax: 569 5010 - Vefvang www.vst.is

Drömmi:	AS	Teiknað:	ÁPS	Styrkað:	1:20
Samþykkt:		F.h. VERKIS	Hilmar Hansson		2009046-4929

Töluskrá: K:\2006.01\48\teikna\lagn\HED-7232-233.dwg A1  
Dag: Ágúst 2008 Nr. 2006.0148 7.232 B3

© ÖLL AÐNOT OG AFTRITUR TEIKNINGA, AD HEITA EDA I HEILO, ER HÁÐ SKRIFLEIÐU LEYFI HÖFUÐA

