
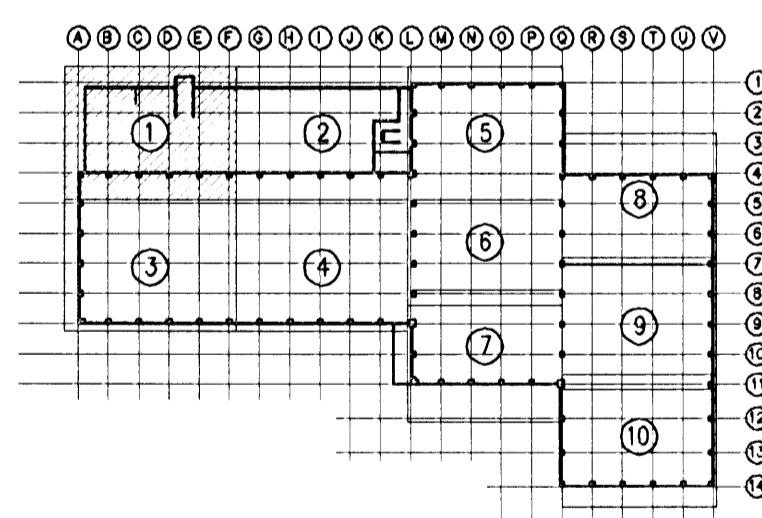


Samþykkt þann
10 JUN 2009
 Byggingafulltrúinn í Hafnarfirði
 F.h. Hrölfur S. Gunnlaugsson

Undirritun samráðingardönnuðar:
 ASK
 13. feb. 2009
 Hlbi H. Harðarson

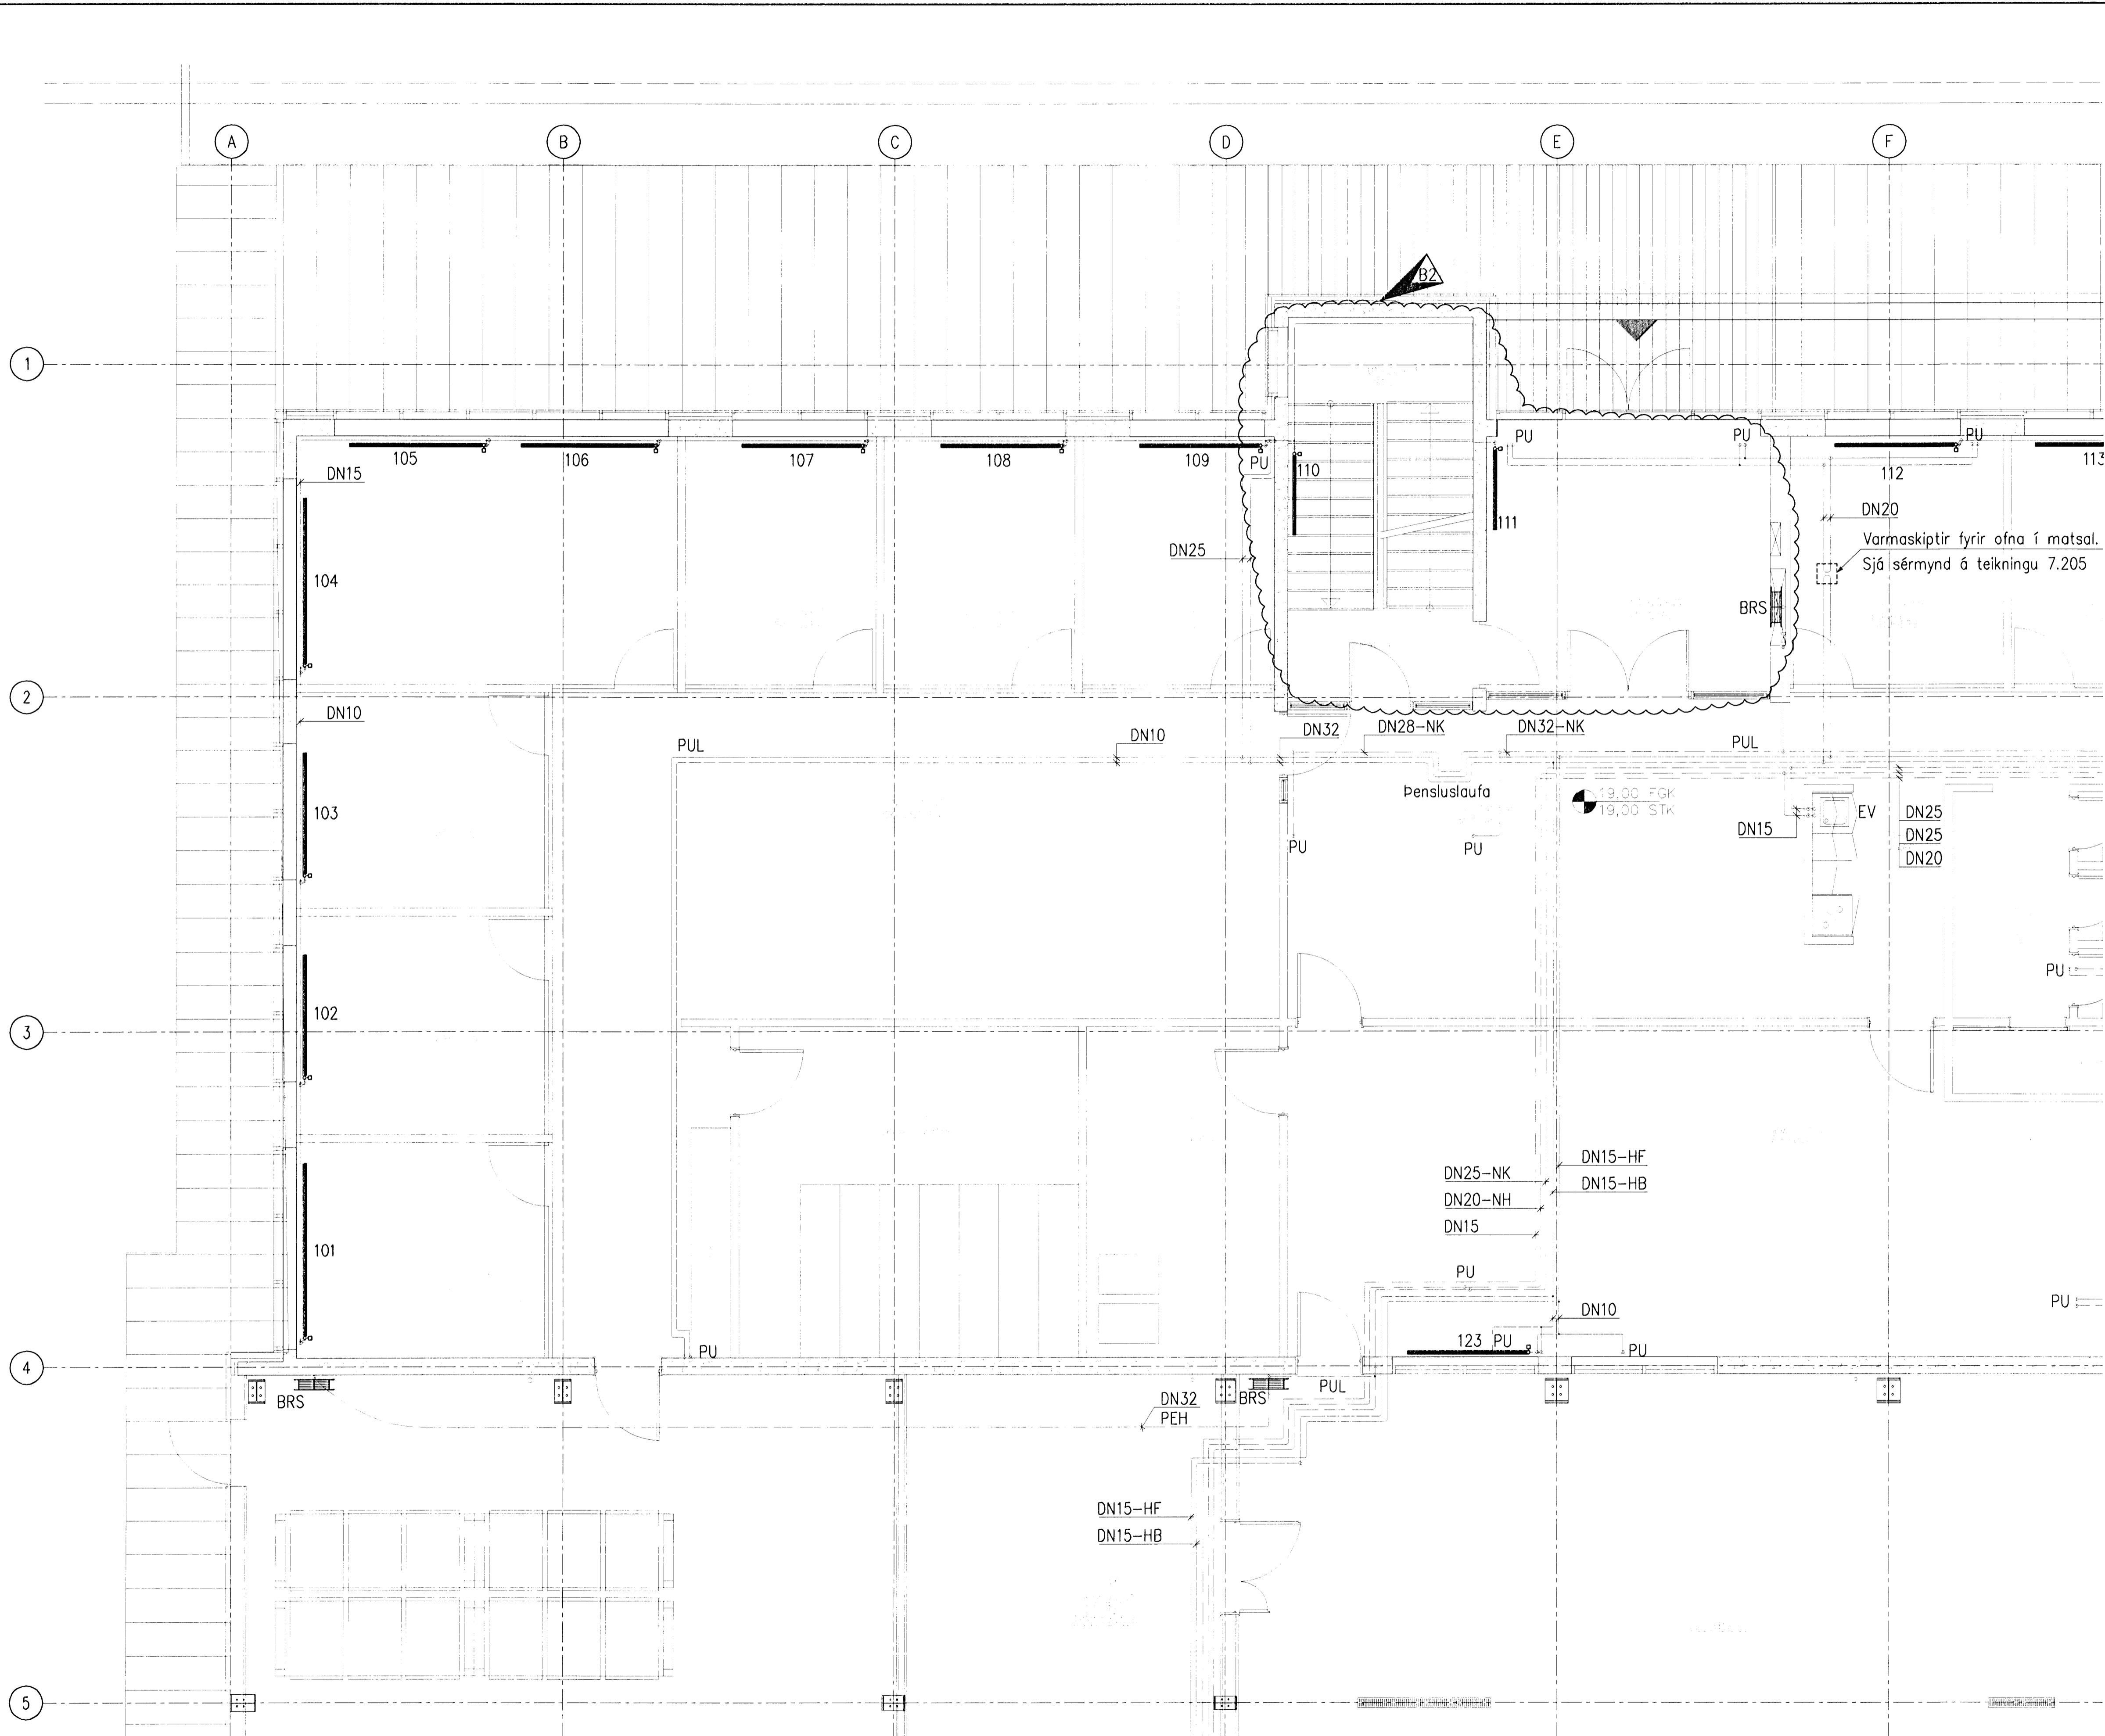

B2	2009-02-04	Gólfhiti felldur niður. Ofn færður	AS	DGI	HH
B1	2008-05-19	Ofnlaagn að matsal. BRS lagn hent út	AS	DGI	HH
A	2008-03-26	VERKTEIKNING	AS	DGI	HH
Útg.	Dags.	Breyting	Ha.	Yf.	Sp.

GJÁHELLA 4, HAFNARFIRÐI
 HÉÐINN HF.
 HITA- OG HREINLÆTISLAGNIR
 GRUNNMÝND 1. HÆÐ 1/10 OG SNIÐ

VST Verkefni Sigurðar Thoroddsen hf.
 Ármúla 4, 108 Reykjavík - Sími: 611276-0289
 Sími: 569 9000 - Fax: 569 5010 - Vefvangi www.vst.is

Höfundur: AS
 Tolkandi: GAG
 Mækt: 1:50, 1:5
 Samþykkt: F.h. VERKIS Hjörtur Harðarson 150946-4929

Töluvarð: K: 2006.0148
 Dags: OKT. 2007
 Nr: 2006.0148
 7.201
 B2

© ÖLL AFRÖD OG AFRITUN TERNINGA, AD HEUTA EDA I HEILD, ER HAD SKRIFLEGU LEYFI HÖFUNDNA

LAGNIR 1. HÆÐ 1:50

