


16/301

Hönnuður:
 ARI, HAS
 Yfirfarð:
 Sembykt: Davíð S. [Signature] kt. 100356-3339

Braytingar:
 B1 22.07 2008 Braytingar vegna strengigata
 B2 12.12 2008 Útmyndavél og skilti
 B3 12.02 2009 Réyndarleiðing

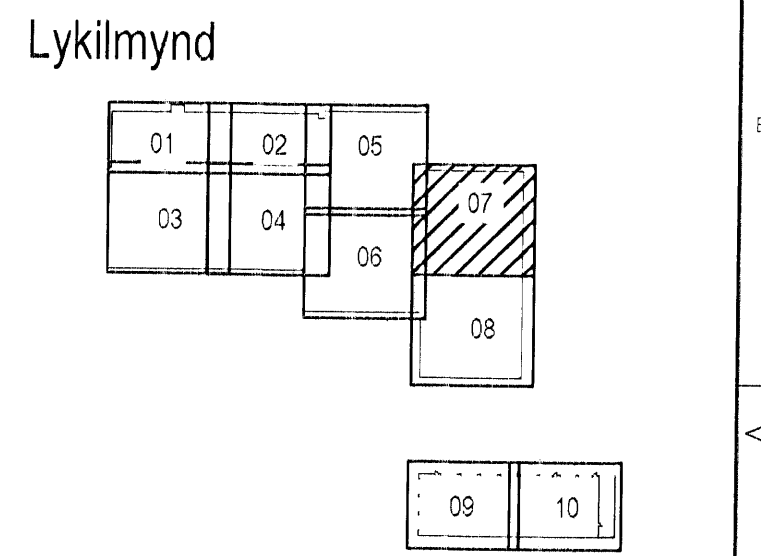

Aðalhönnuður:
 [Signature]

Héðinn
 Gjahella 4
 221 Hafnarfjörður

Raflagnir
 1. hæð
 Mkv: 1:50

VERKFRÆÐISTOFA

Grensásvegur 3
 108 Reykjavík
 Sími 520 9900
 Fax 520 9901
 www.rts.is

32-2166-1-
 03 04 2008

011607 B3