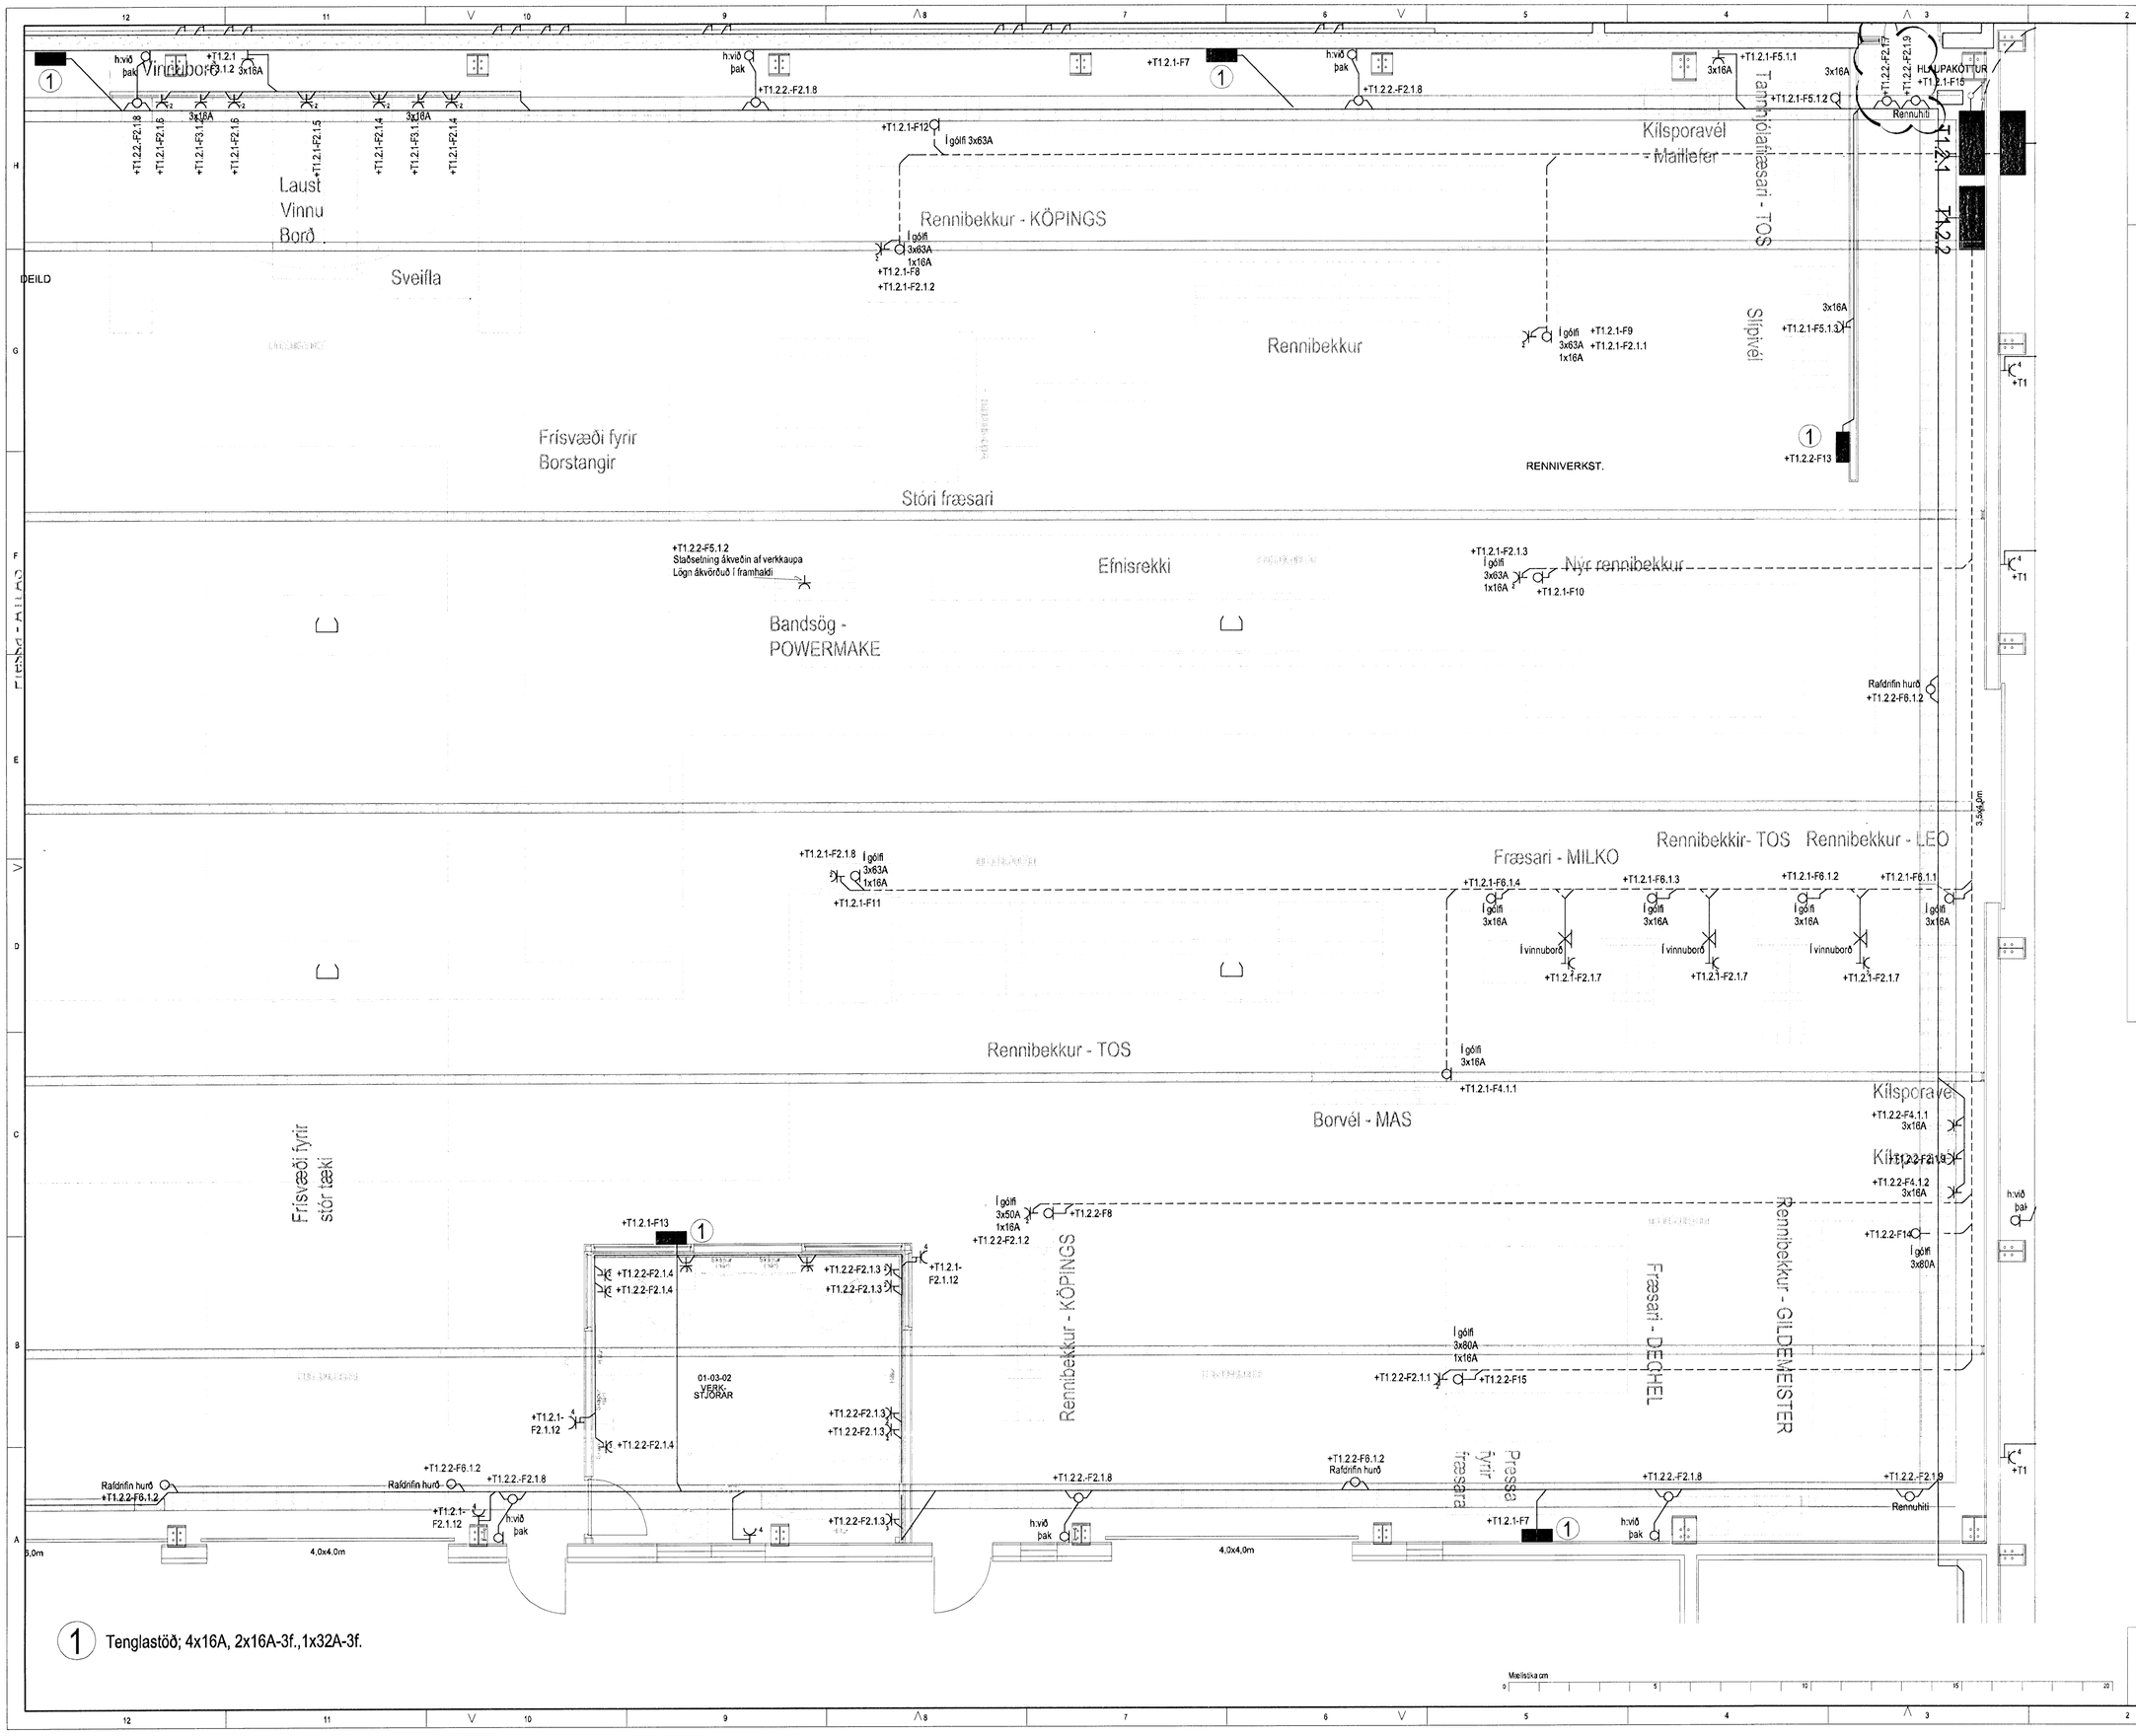


1 Tenglastöð; 4x16A, 2x16A-3f.,1x32A-3f.

Hönnuður:

ARI, HAS

Yfirfarið:

Samþykkt: Davíð Sólvason kt: 100356-3339

Breytingar:

B1: 12.12.2008 Rennuhiti

Lykilmynd




Aðalhönnuður:

Héðinn

Gjáhella 4

221 Hafnarfjörður

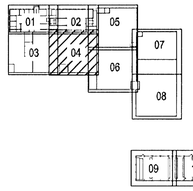Raflagnir í rennur, rafstiga og gólf

1. hæð

Mkv: 1:50


VERKFRÆÐISTOFA

Grensásvegur 3

108 Reykjavík

Sími 520 9900

Fax 520 9901

www.rts.is


Aftaik gæðavottun skv BS EN ISO 9001:2000

FS 88744

32-2166-1-

011704 B1

03.04.2008