


09 JUN 2009

Byggingafræðingur / Hafnarfirði
F.h. Hrólfur S. Gunnlaugsson

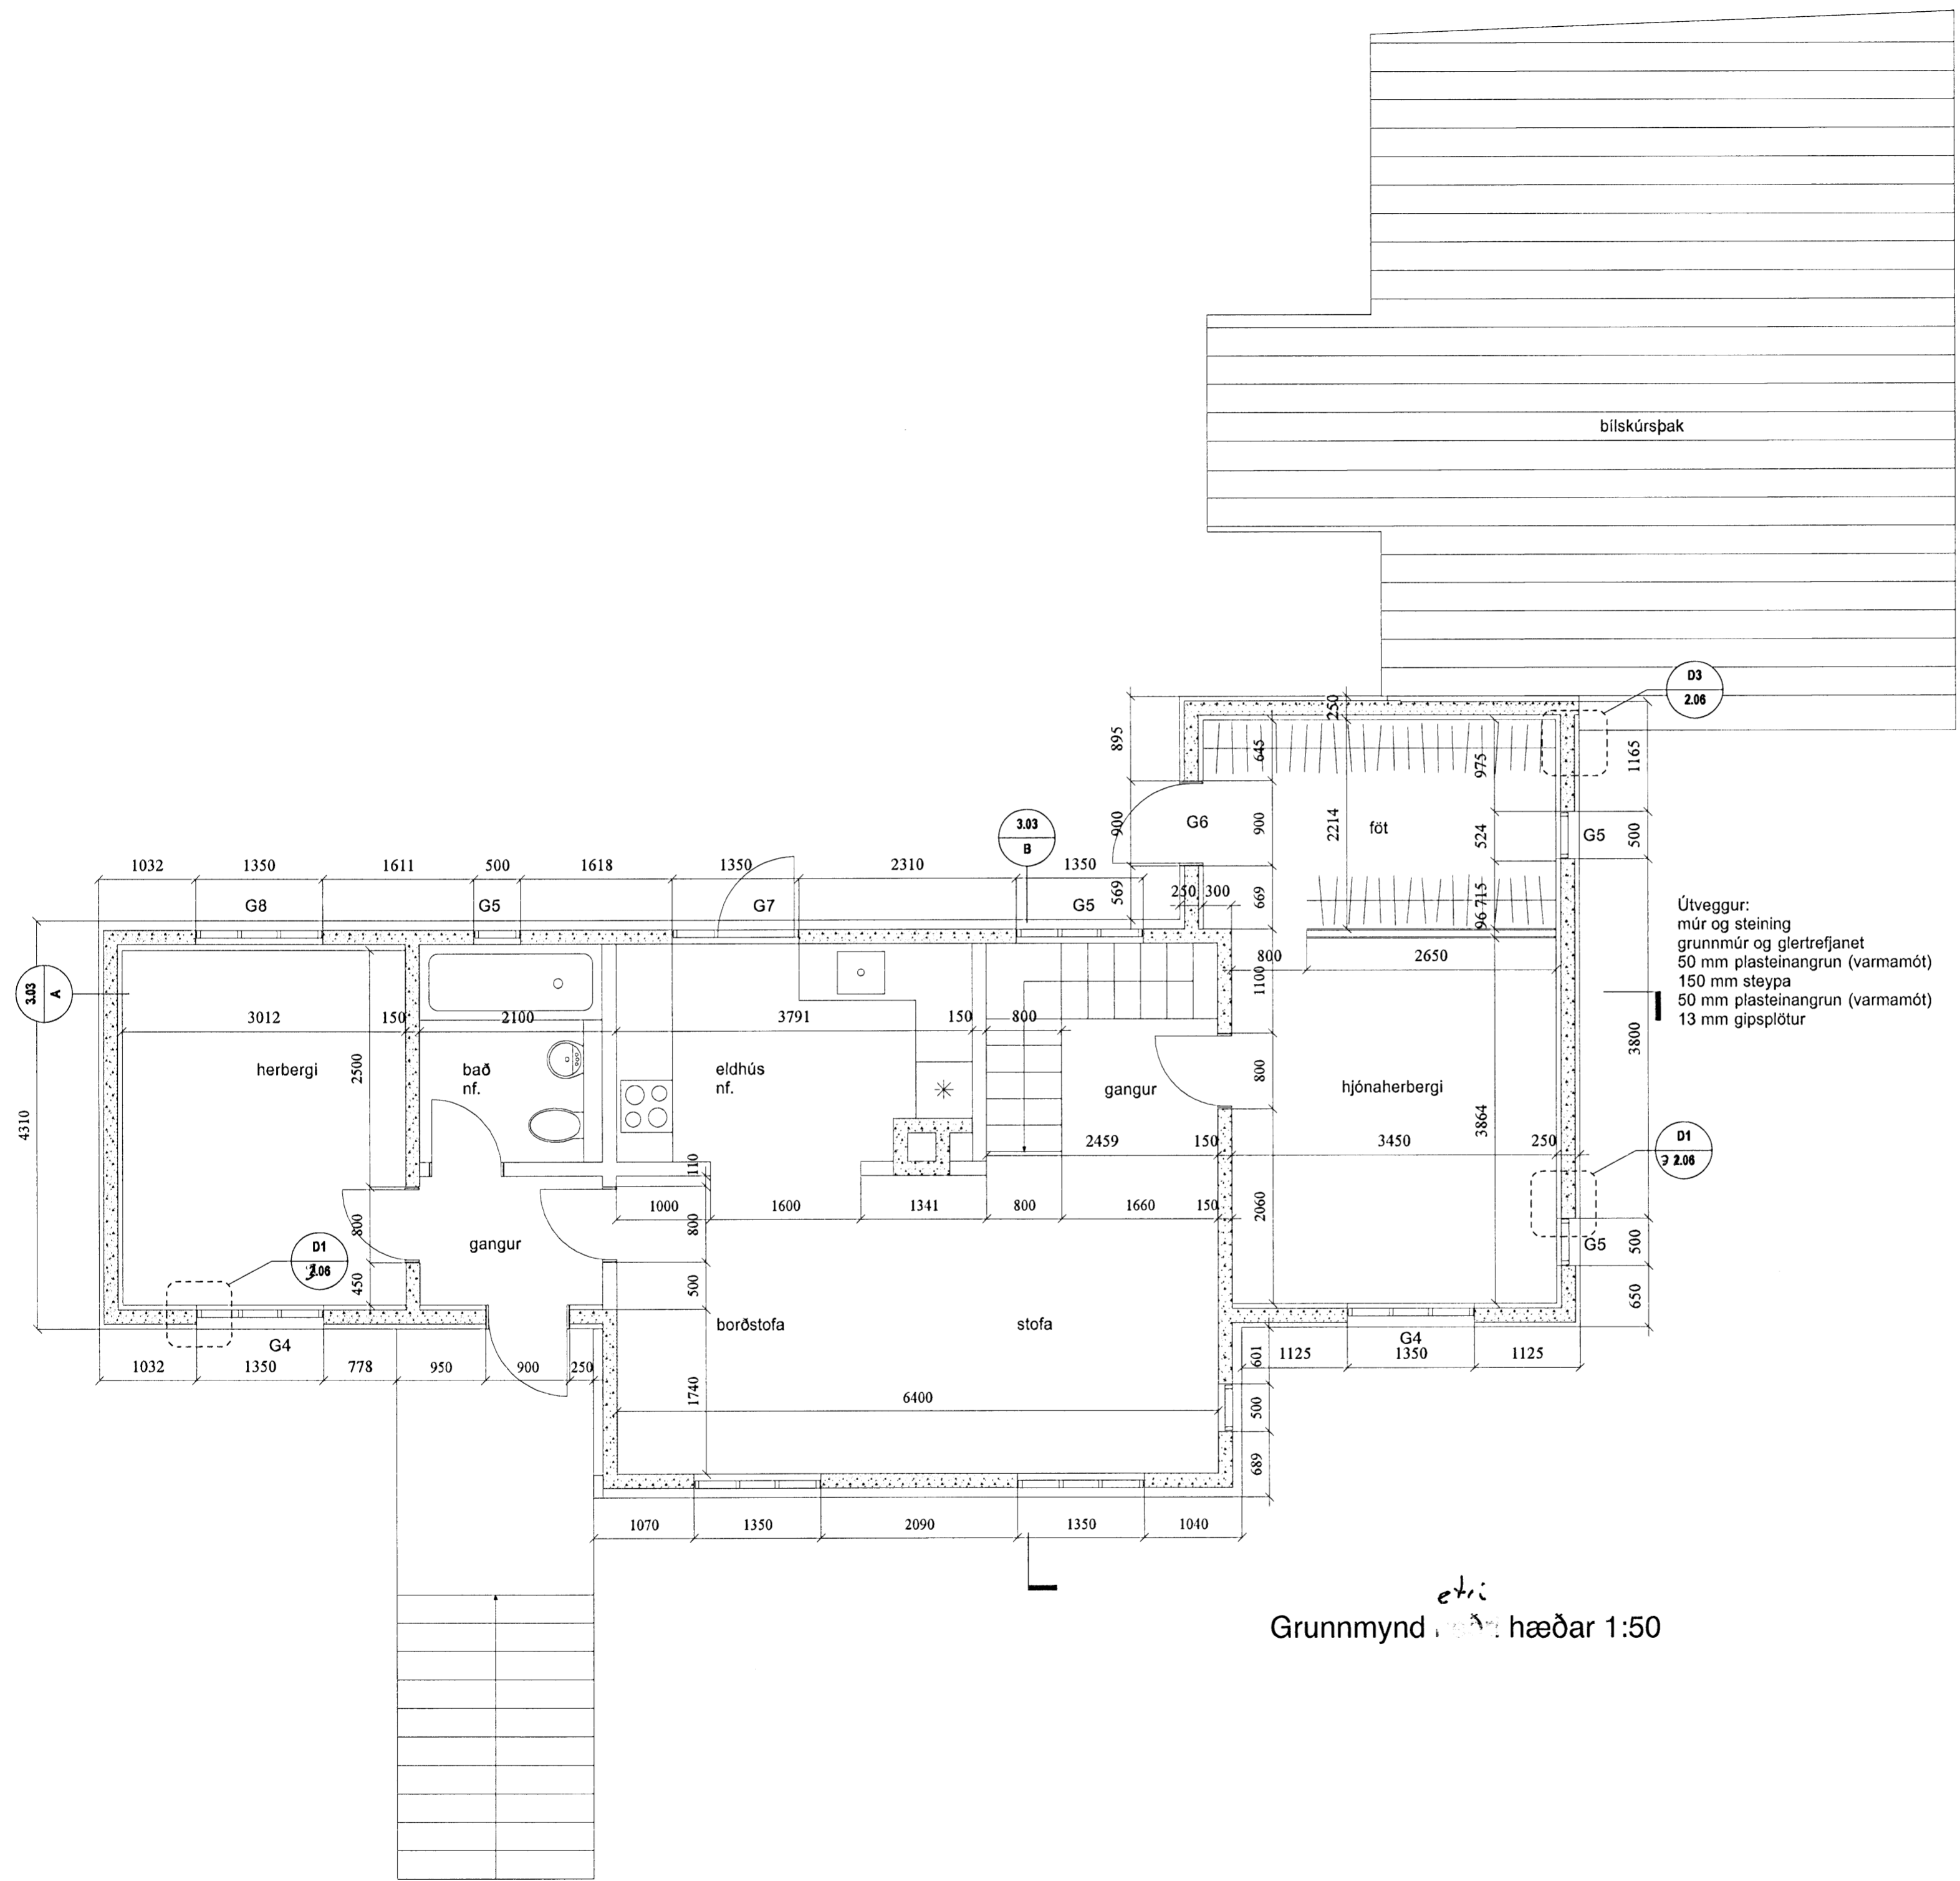

Útveggur:
múr og steining
grunnmúr og gírtrefjanet
50 mm plasteinangrun (varmamót)
150 mm steypa
50 mm plasteinangrun (varmamót)
13 mm gipsplötur

etv
Grunnmynd af hæðar 1:50

Hraunhvammur 6 Hafnarfirði		Verkeiðningar	
Einbýlishús; stækkun og endurbætur		Verkeiðningar	
Grunnmynd efri hæðar		Verkeiðningar	
Breyting:	Teikn.nr.: 3.02	Hallgrímur Axelsson Verkræðingur FVFI Helgi Mar Hallgrímsson Arkitekt F.A.Í. Furuhjalli 16	
Útgáfud.: 04.06.2009	Mkv.: 1:50	200 Kópavogur haxran@mi.is	
Verknr.: 0902	Teikn. hmh	Yfirf. hax	sími 660 8566 / 697 8548
Hallgrímur Axelsson Verkræðingur FVFI kt: 150748-2169			