



Byggingafultrúi Hafnarfjarðar
Móttekið þann
07 AUG 2009
Samb. Skkt. Sigurður Steinar Jónsson
Undirskrift samræmingarhönnuðar


TAFLA T1 og T2

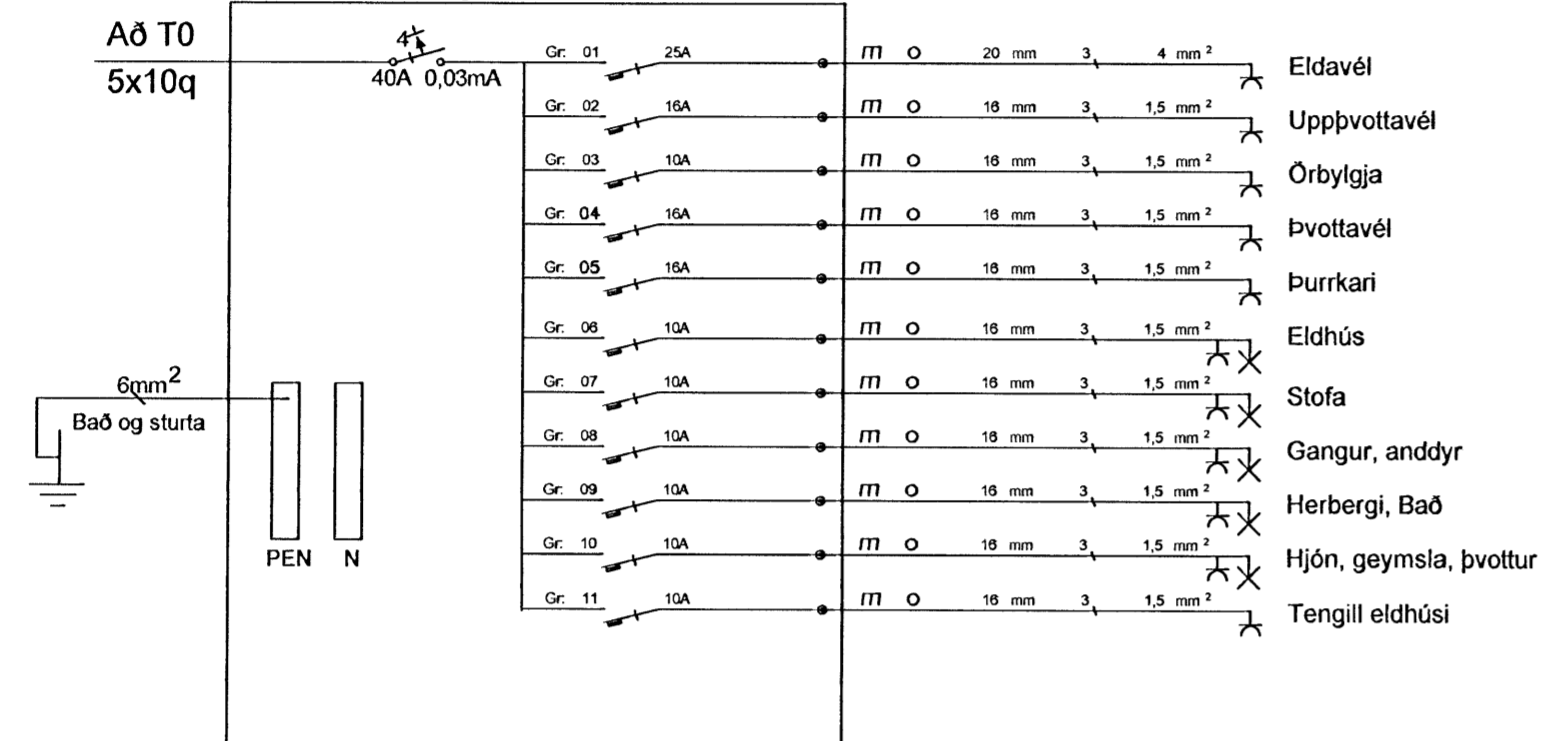

TAFLA T0

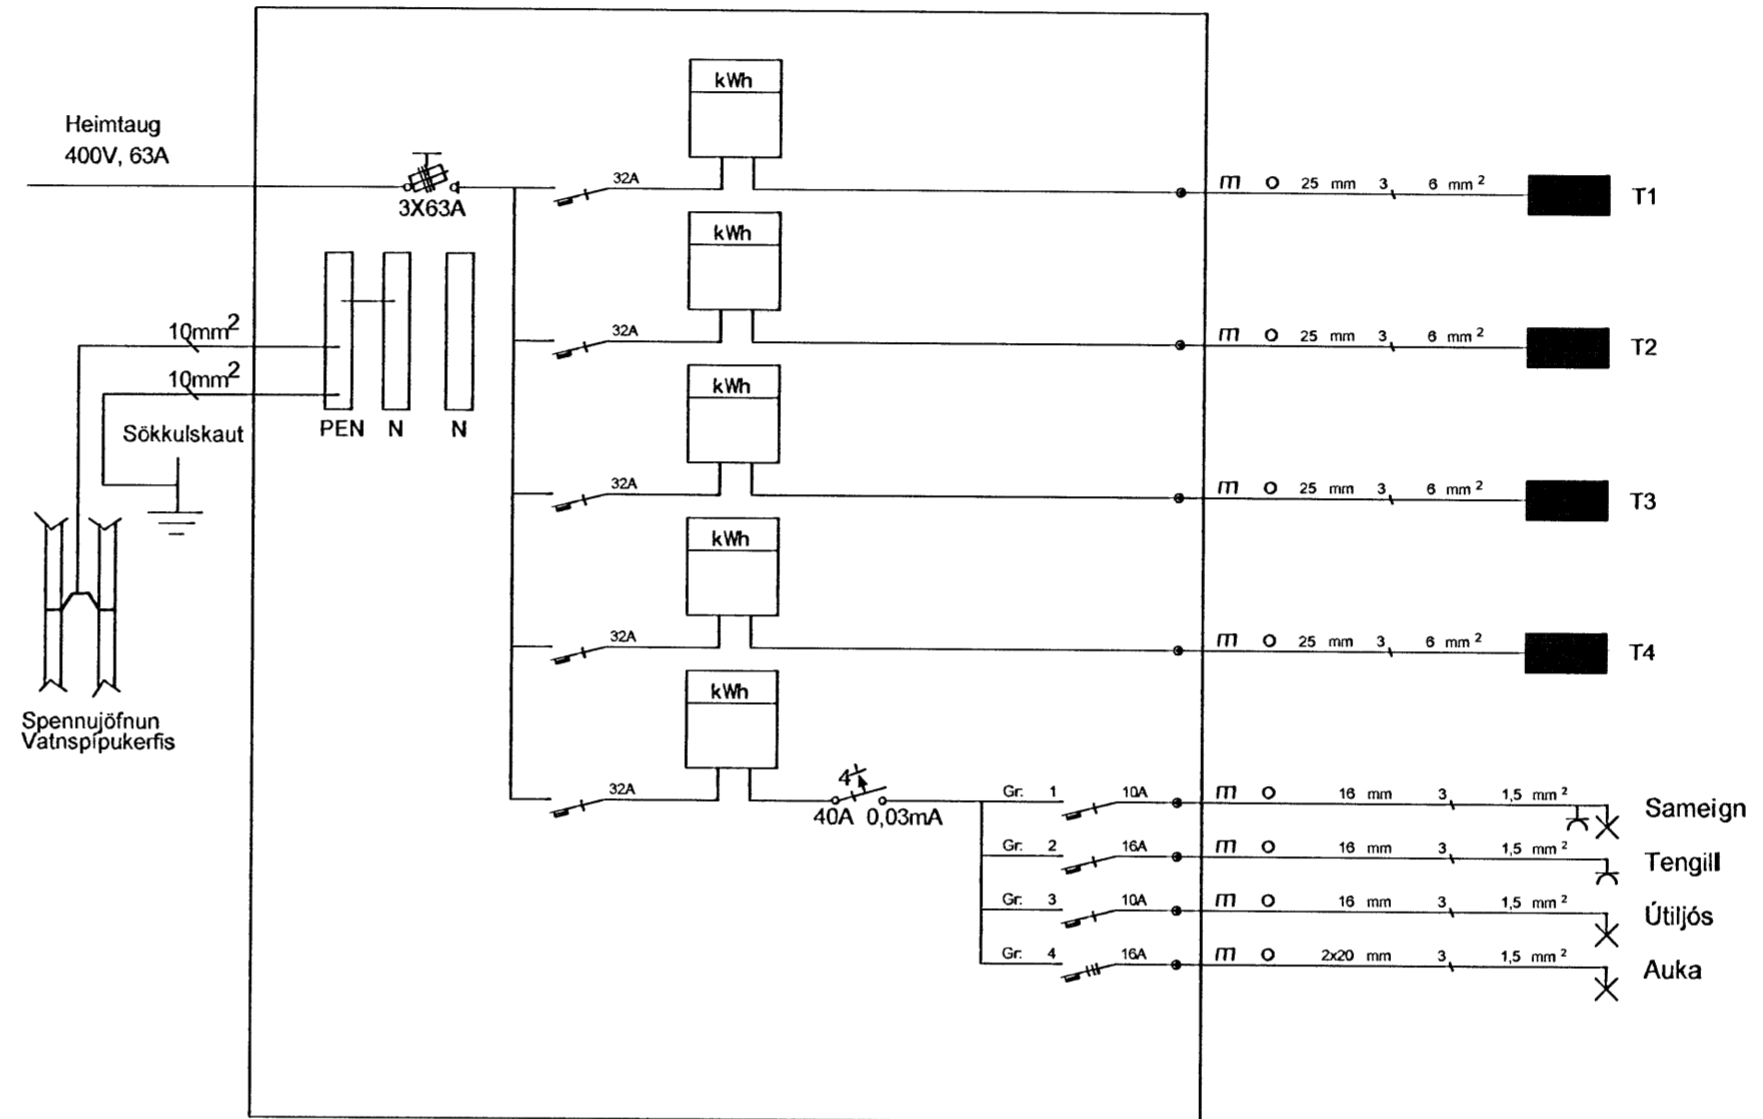

TAFLA T3 og T4

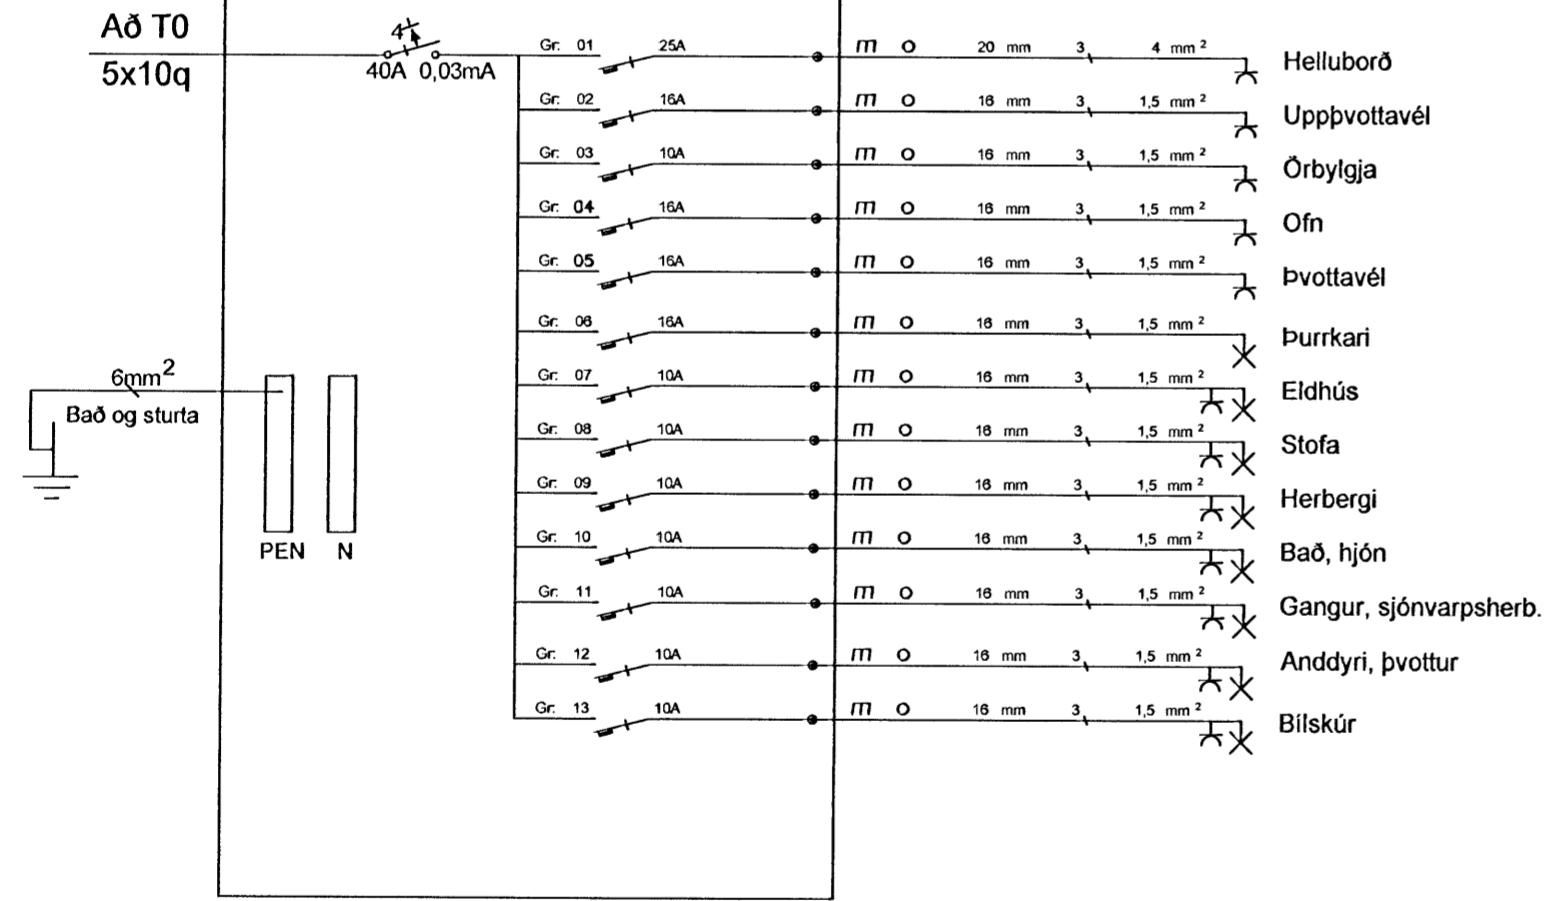

Breytingar	Dags	Yfirfarið
1	Reyndarteikning	27.07.09
2		

S:\logo\SG logo (gott).jpg	Audbrekku 9-11 200 Kópavogur Ktí: 510172-0199	simi: 520-4500 fax: 520-4501 netfang: sg@sg.is
----------------------------	---	--

Verkefni	Drekavellir 38	
Staður		
Skýring	Töflumynd	
Verknúmer	Teiknað	GBP
Hönnun	EBE	Blað 5 af 6
Mkv	Enginn	Dagsetning 22 okt 2007

E. Brynjar Einarsson, löggildur raftagnhönnuður