



Kerfi 8 á 1. hæð, 1:50

Eldra kerfi endurnýjað, 1:50

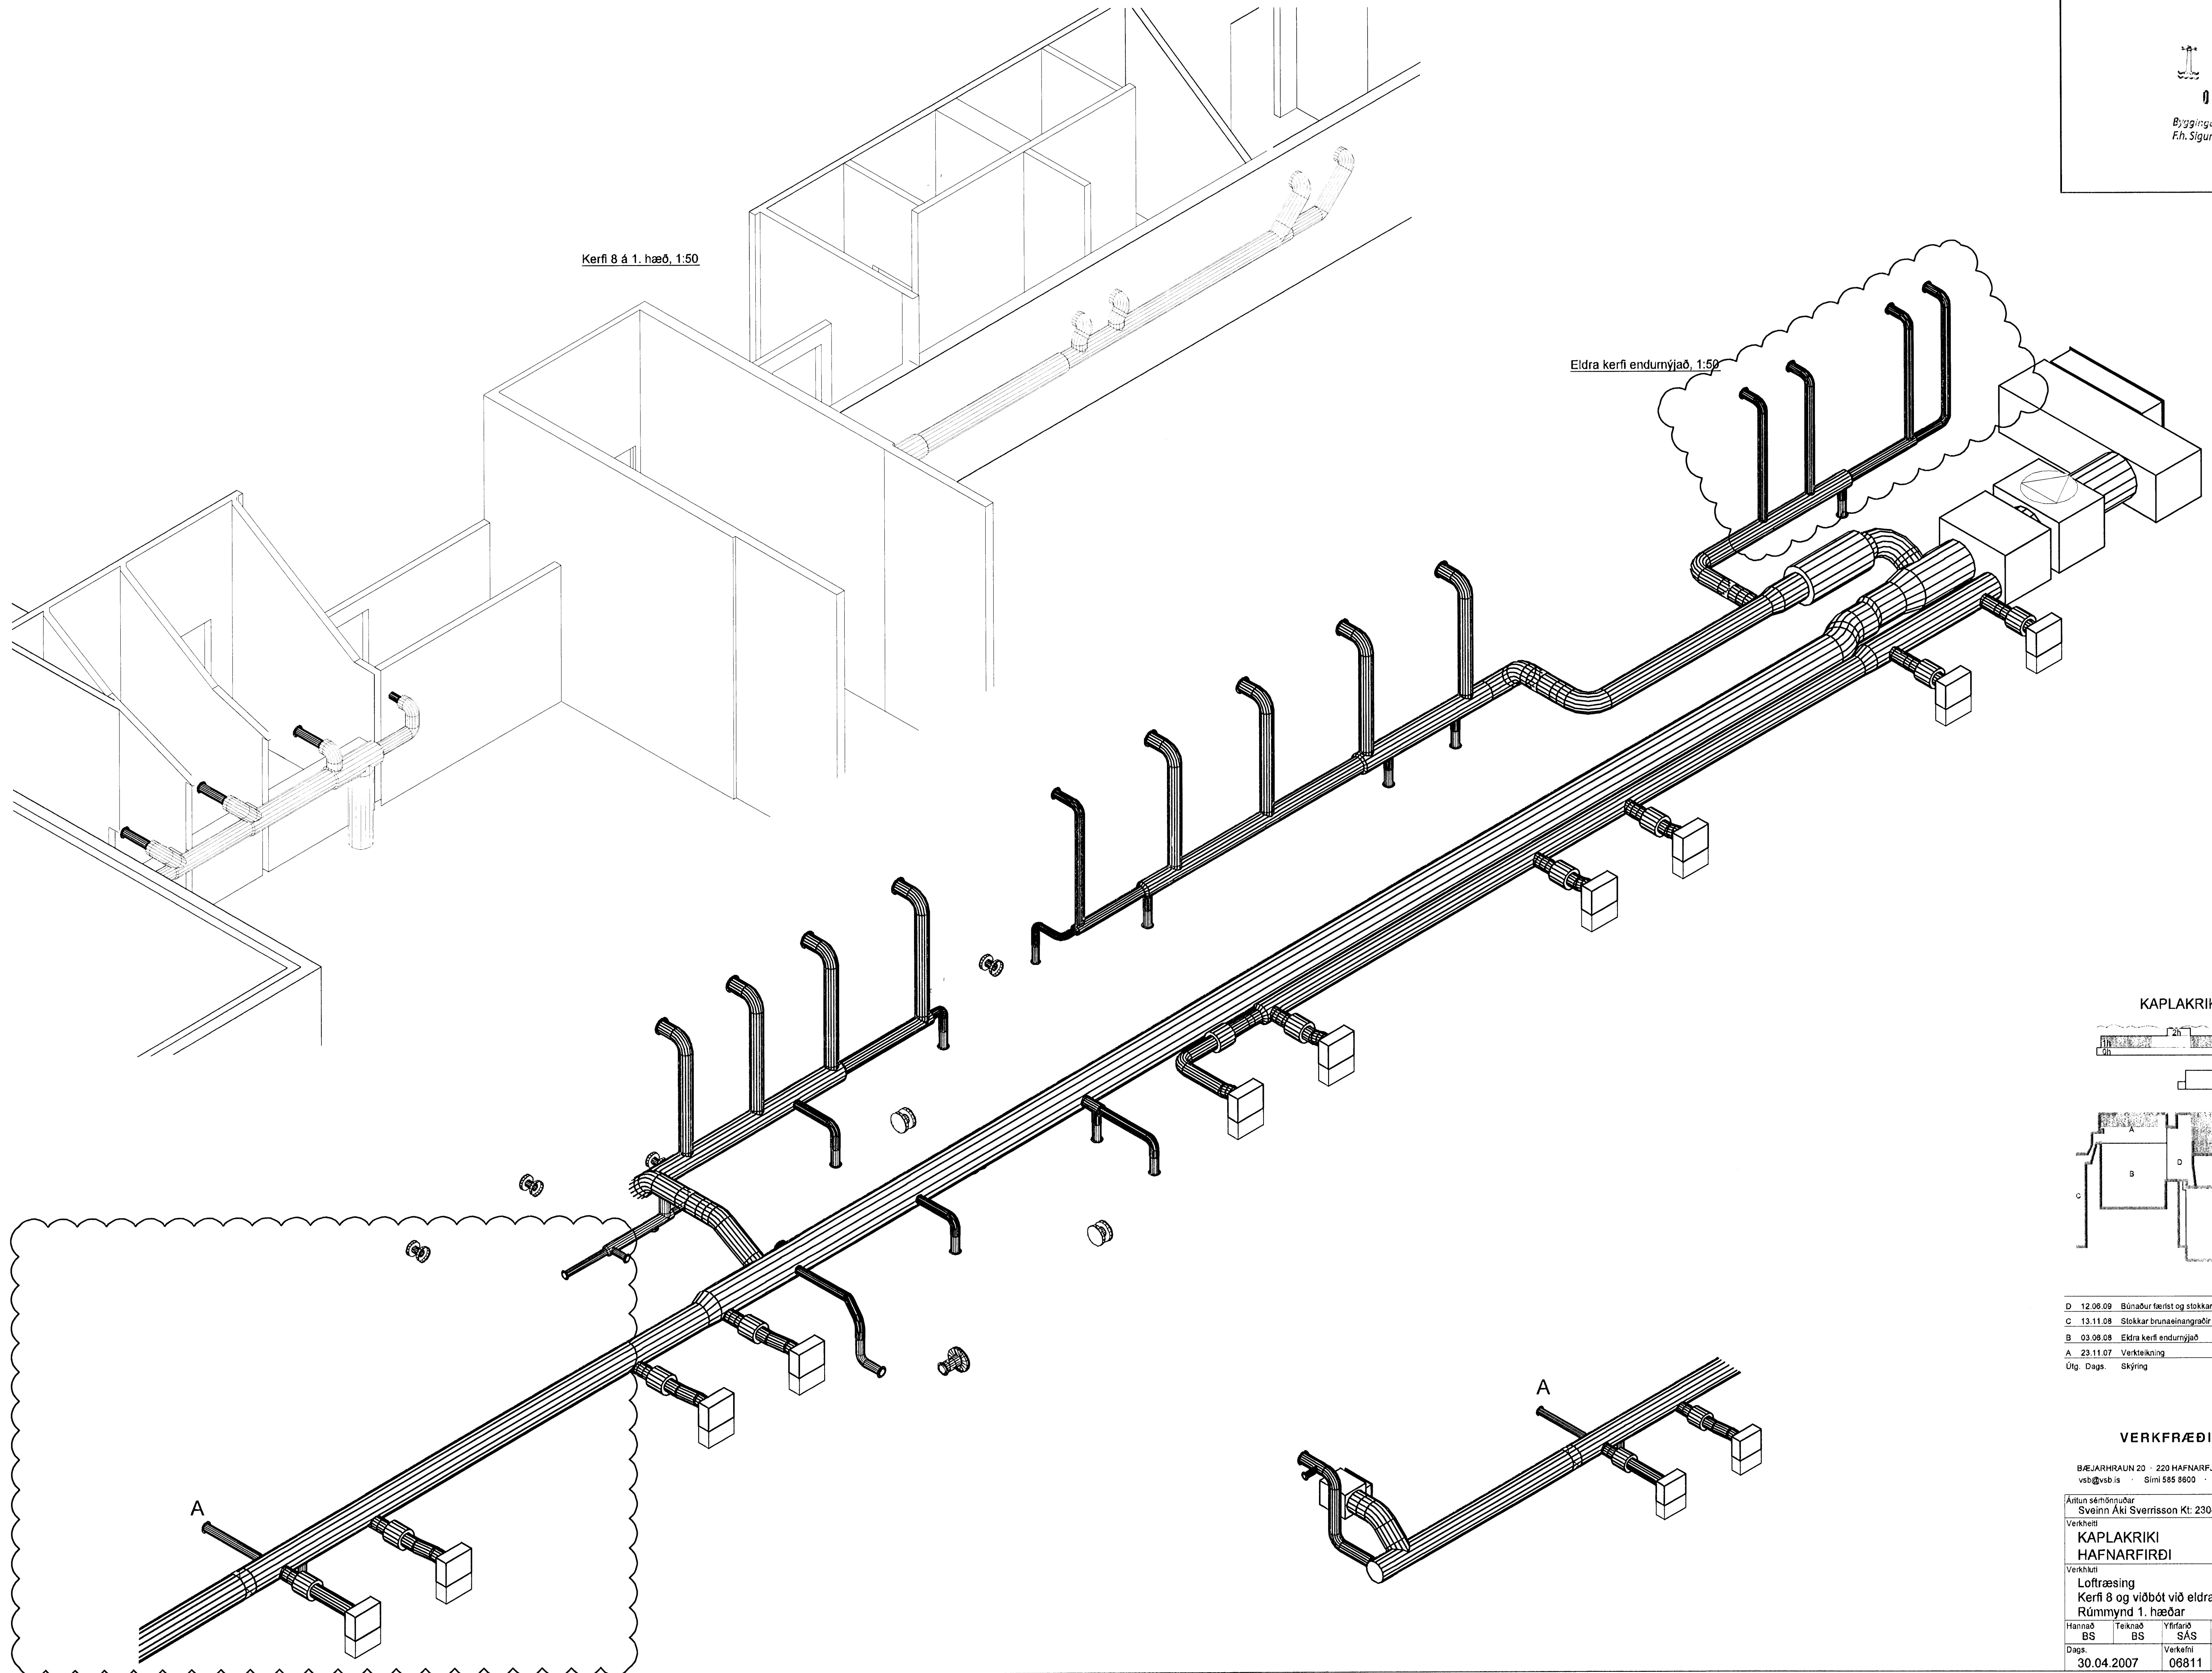

KAPLAKRIKI

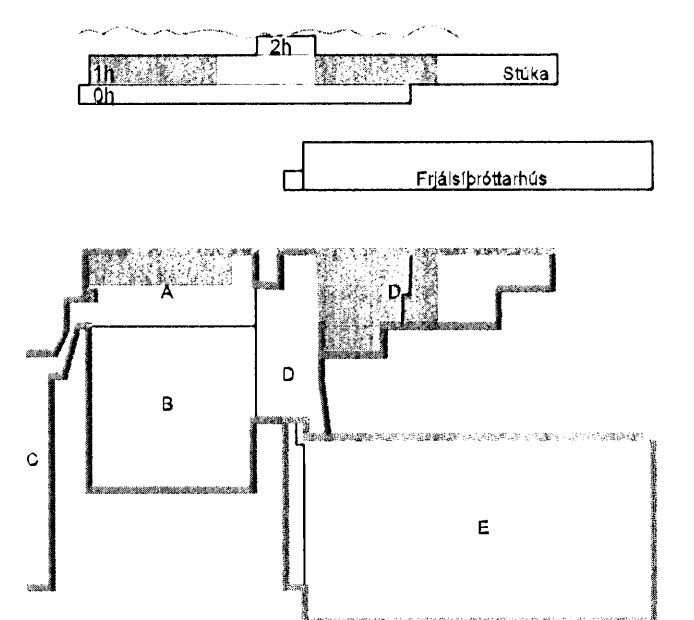

D	12.06.09	Búnaður færst og stokkar breytast	BS/SÁS
C	13.11.08	Stokkar brunaeinangraðir	BS/SÁS
B	03.08.08	Eldra kerfi endurnýjað	JGR/SÁS
A	23.11.07	Verkefning	BS/SÁS
Útg.	Dags.	Skýring	Hanna Ö. Yfirland



VERKFRÆÐISTOFA

BÆJARHRAUN 20 · 220 HAFNARFJÓRDUR · KENNIT. 710708-2899
 vsb@vsb.is · Sími 585 8600 · Fax 585 8610 · www.vsb.is

 Sveinn Áki Sverrisson Kt: 230855 5609 *Hanna Ö. Yfirland*

**KAPLAKRIKI
 HAFNARFIRÐI**

 Loftþræsing
 Kerfi 8 og viðbót við eldra kerfi
 Rúmmynd 1. hæðar

Hanna Ö.	Teiknað	Yfirfarð	Kvarði	Síða
BS	BS	SÁS	1:50	/ A1
Dags.	Verkefni	Teikning	Útgáfa	
30.04.2007	06811	A L194	D	

V:\2009\06\0811\06811\Kaplakriki\FAS\Kerfi8_1A_Loftr.Rummynd.dwg