


KAPLAKRIKI

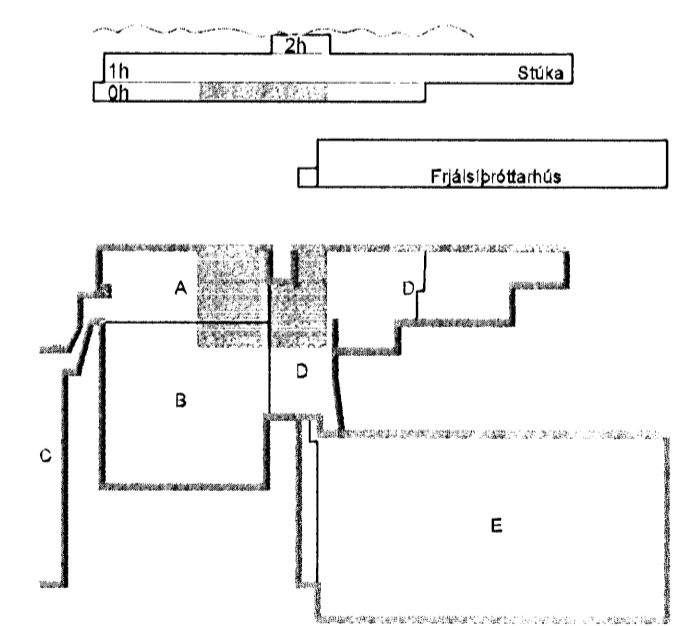

- E 12.08.09 Bl + RL detta út BS/SAS
- D 29.01.08 Innblástursstokk skipt upp í þrjá minni stokka BS/SAS
- C 01.12.08 Veggristar koma í stað hurfarista BS/SAS
- B 03.08.08 Loftræsing endumjúð JGR/SAS
- A 25.04.07 Legu stokka breytt og jarðstokkar teknir út BS/SAS
- Ulg. Dags. Skýring Hannadýrfríð



VERKFRÆÐISTOFA

BÆJARHRAUN 20 · 220 HAFNARFJÖRDUR · KENNIT. 710706-2899
 vsb@vsb.is · Sími 585 8600 · Fax 585 8610 · www.vsb.is

Áritun sérhöfundar
 Sveinn Áki Sverrisson Kt: 230855 5609 *Sveinn Áki Sverrisson*
 Verkefni
 KAPLAKRIKI
 HAFNARFIRÐI

Verkhúð
 Loftræsing
 Grunnmynd kjallara

Hannað	Teiknað	Yfirfarið	Kvarði	Síða
BS	BS	SÁS	1:50	/ A1
Dags.	Verkefni	Teikning		Útgáfa
19.02.07	06811	A L102		E