



16-4-05
H

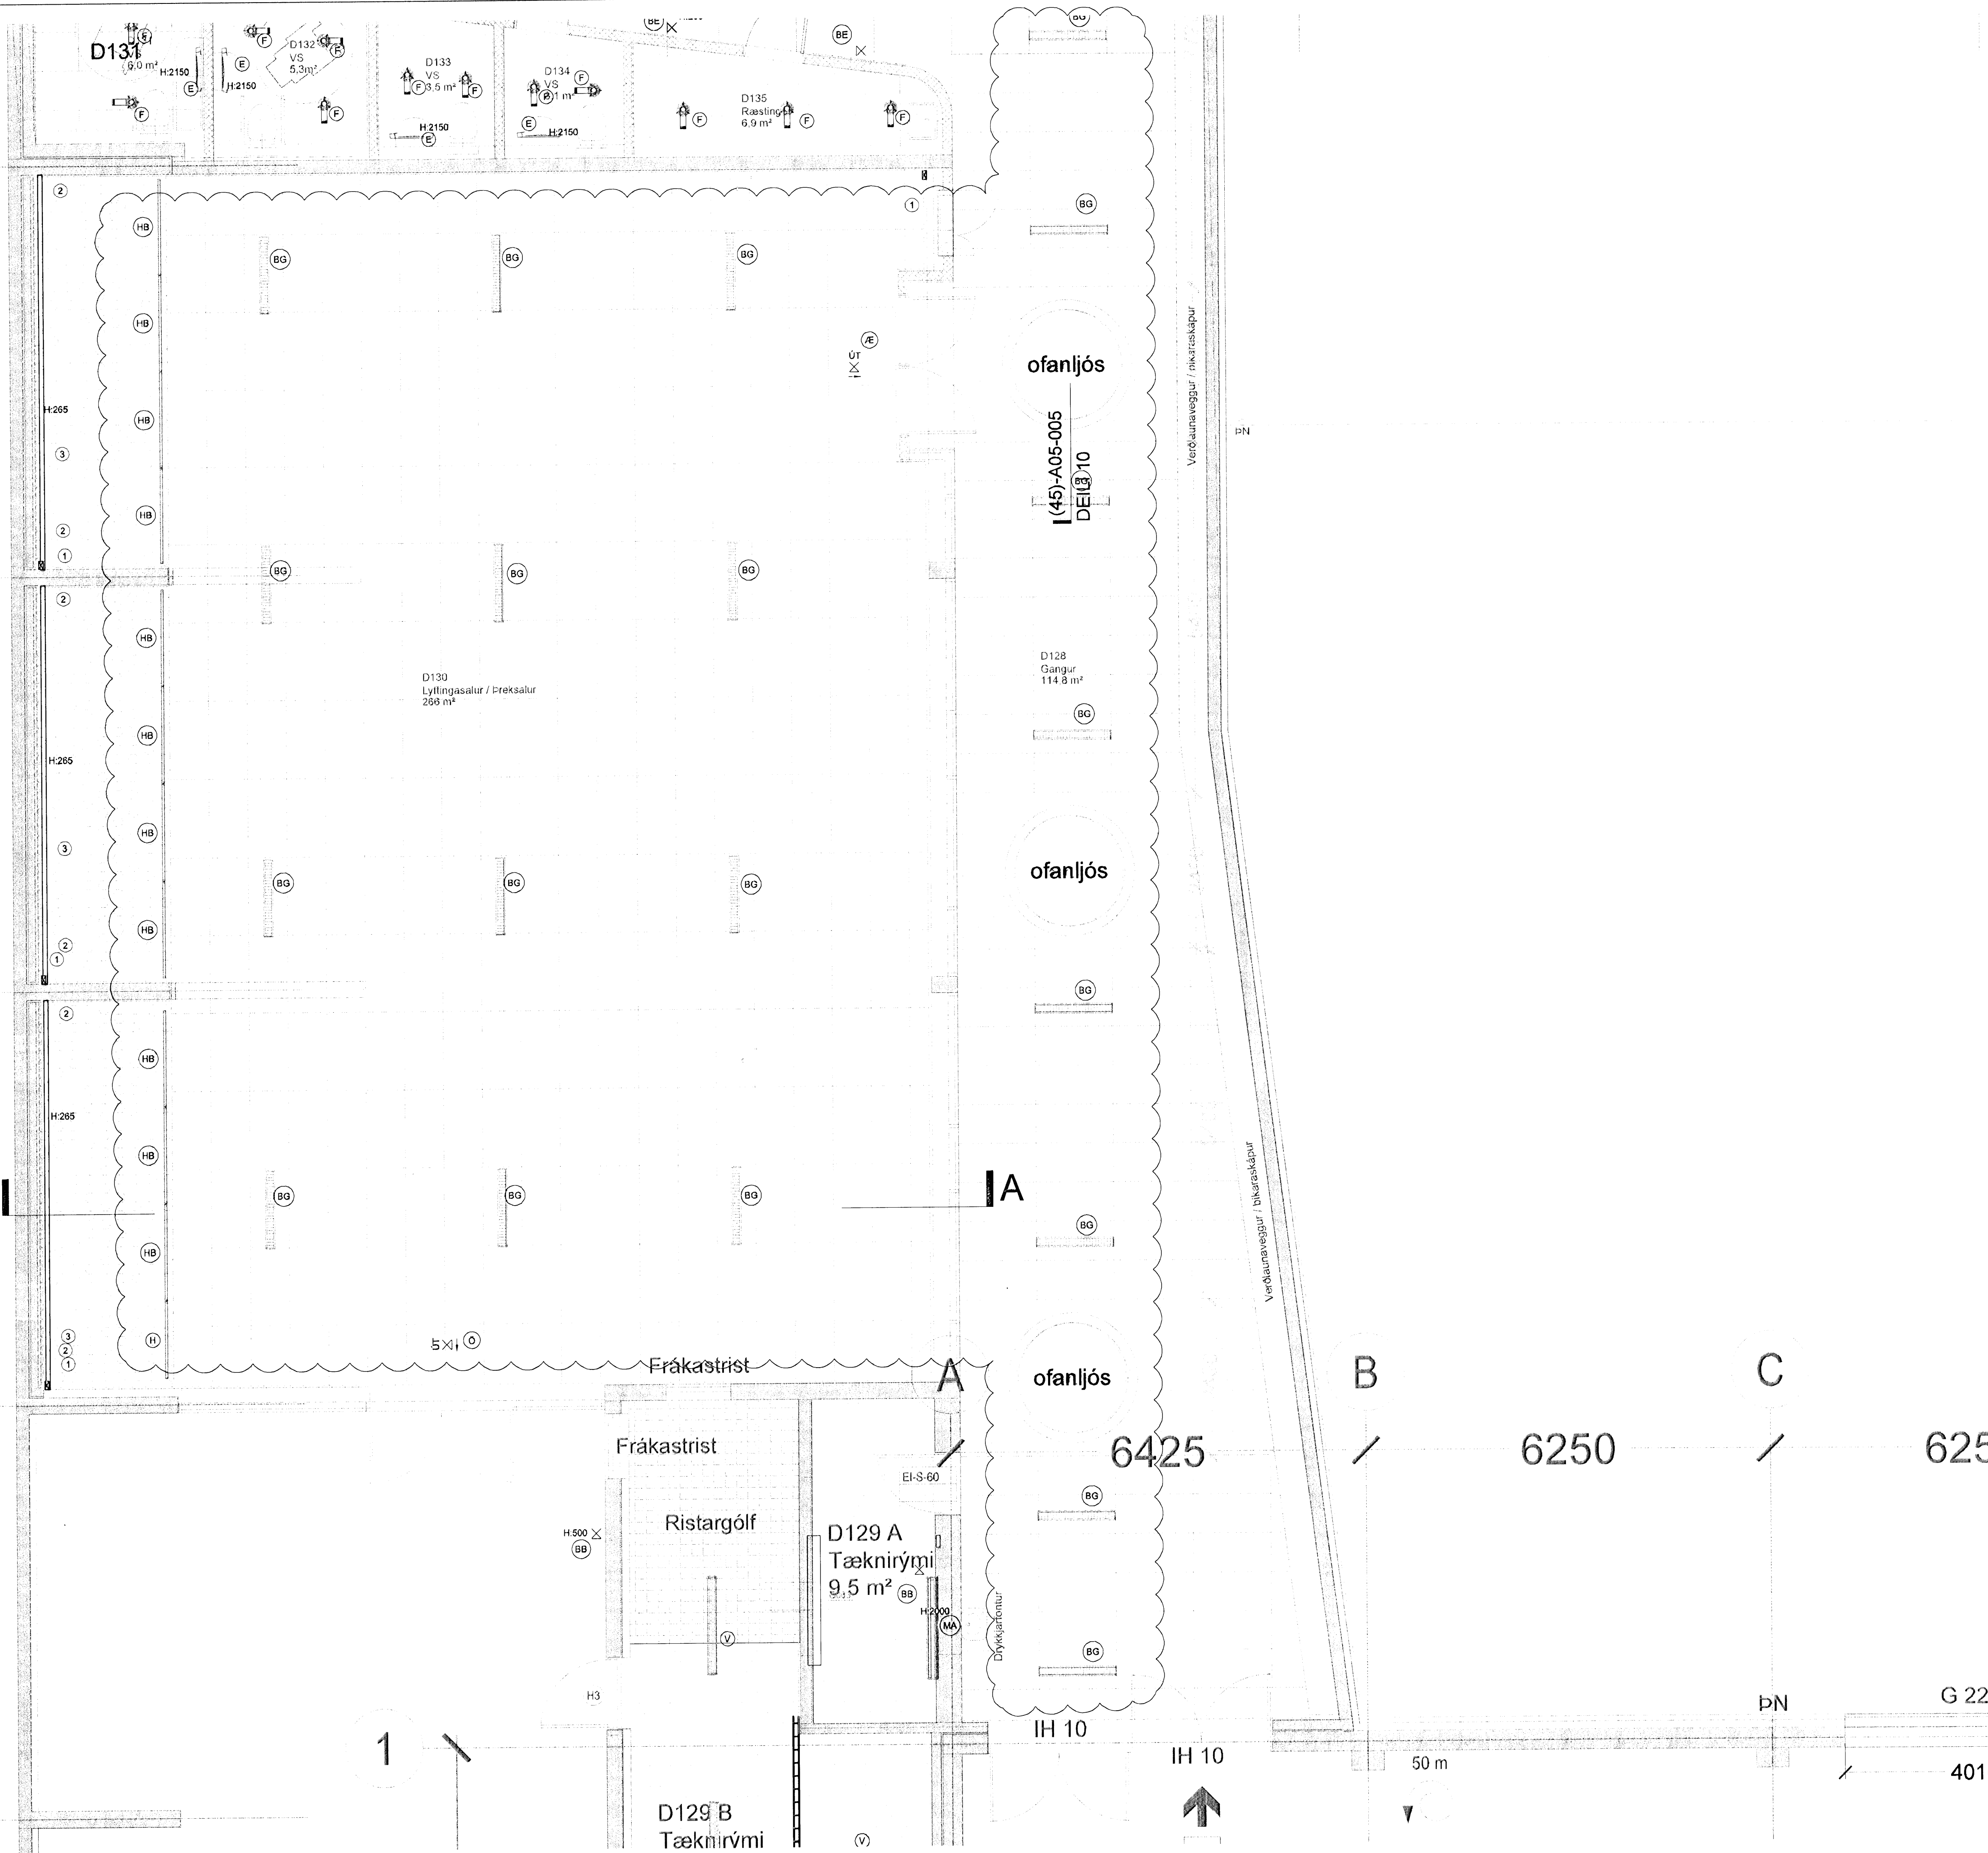

[Signature]
Kt. 110457-2789

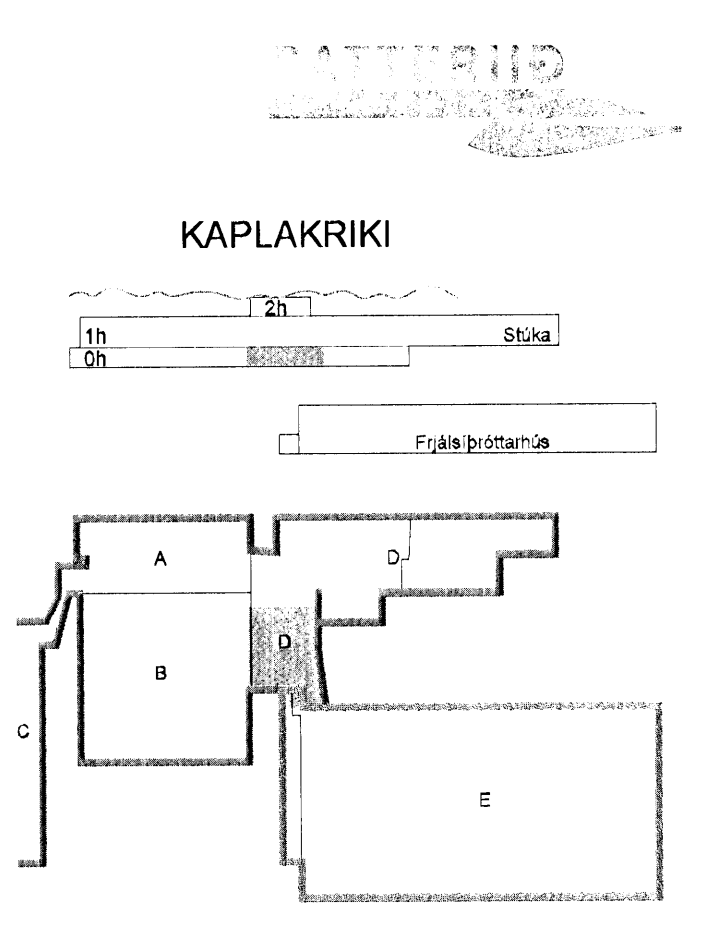

B 08.04.09 Breytt lampaplan SF/OG
A 27.11.07 Væðing RVK/HJ
Útg. Dags Skýring Hannabryfríðar



VERKFRÆÐISTOFA
BÆJARHRAUN 20 - 220 HAFNARFJÖRDUR - KENNIT. 710796-2899
vsb@vsb.is Sími 585 8600 Fax 585 8610 www.vsb.is
Áritun sérhönnuðar Öm Guðmundsson Kt: 220981 2739
Verkefni **KAPLAKRIKI HAFNARFIRÐI**
Verkhúsi Rafkerfi Lampaplan 0.hæð Grunnmynd
Hannað RVK/HJ Teiknað RVK/HJ Váfrán RVK Kvartí 1:50 / A1 Síða -
Dags. 30.04.2007 Verkefni 06811 Teikning A R205 Útgáfa B

V:\2006\0611\0611-kapalaki-hafnarfirði\lampaplan\0611-R205.hwb.dwg