


16/4/07



7

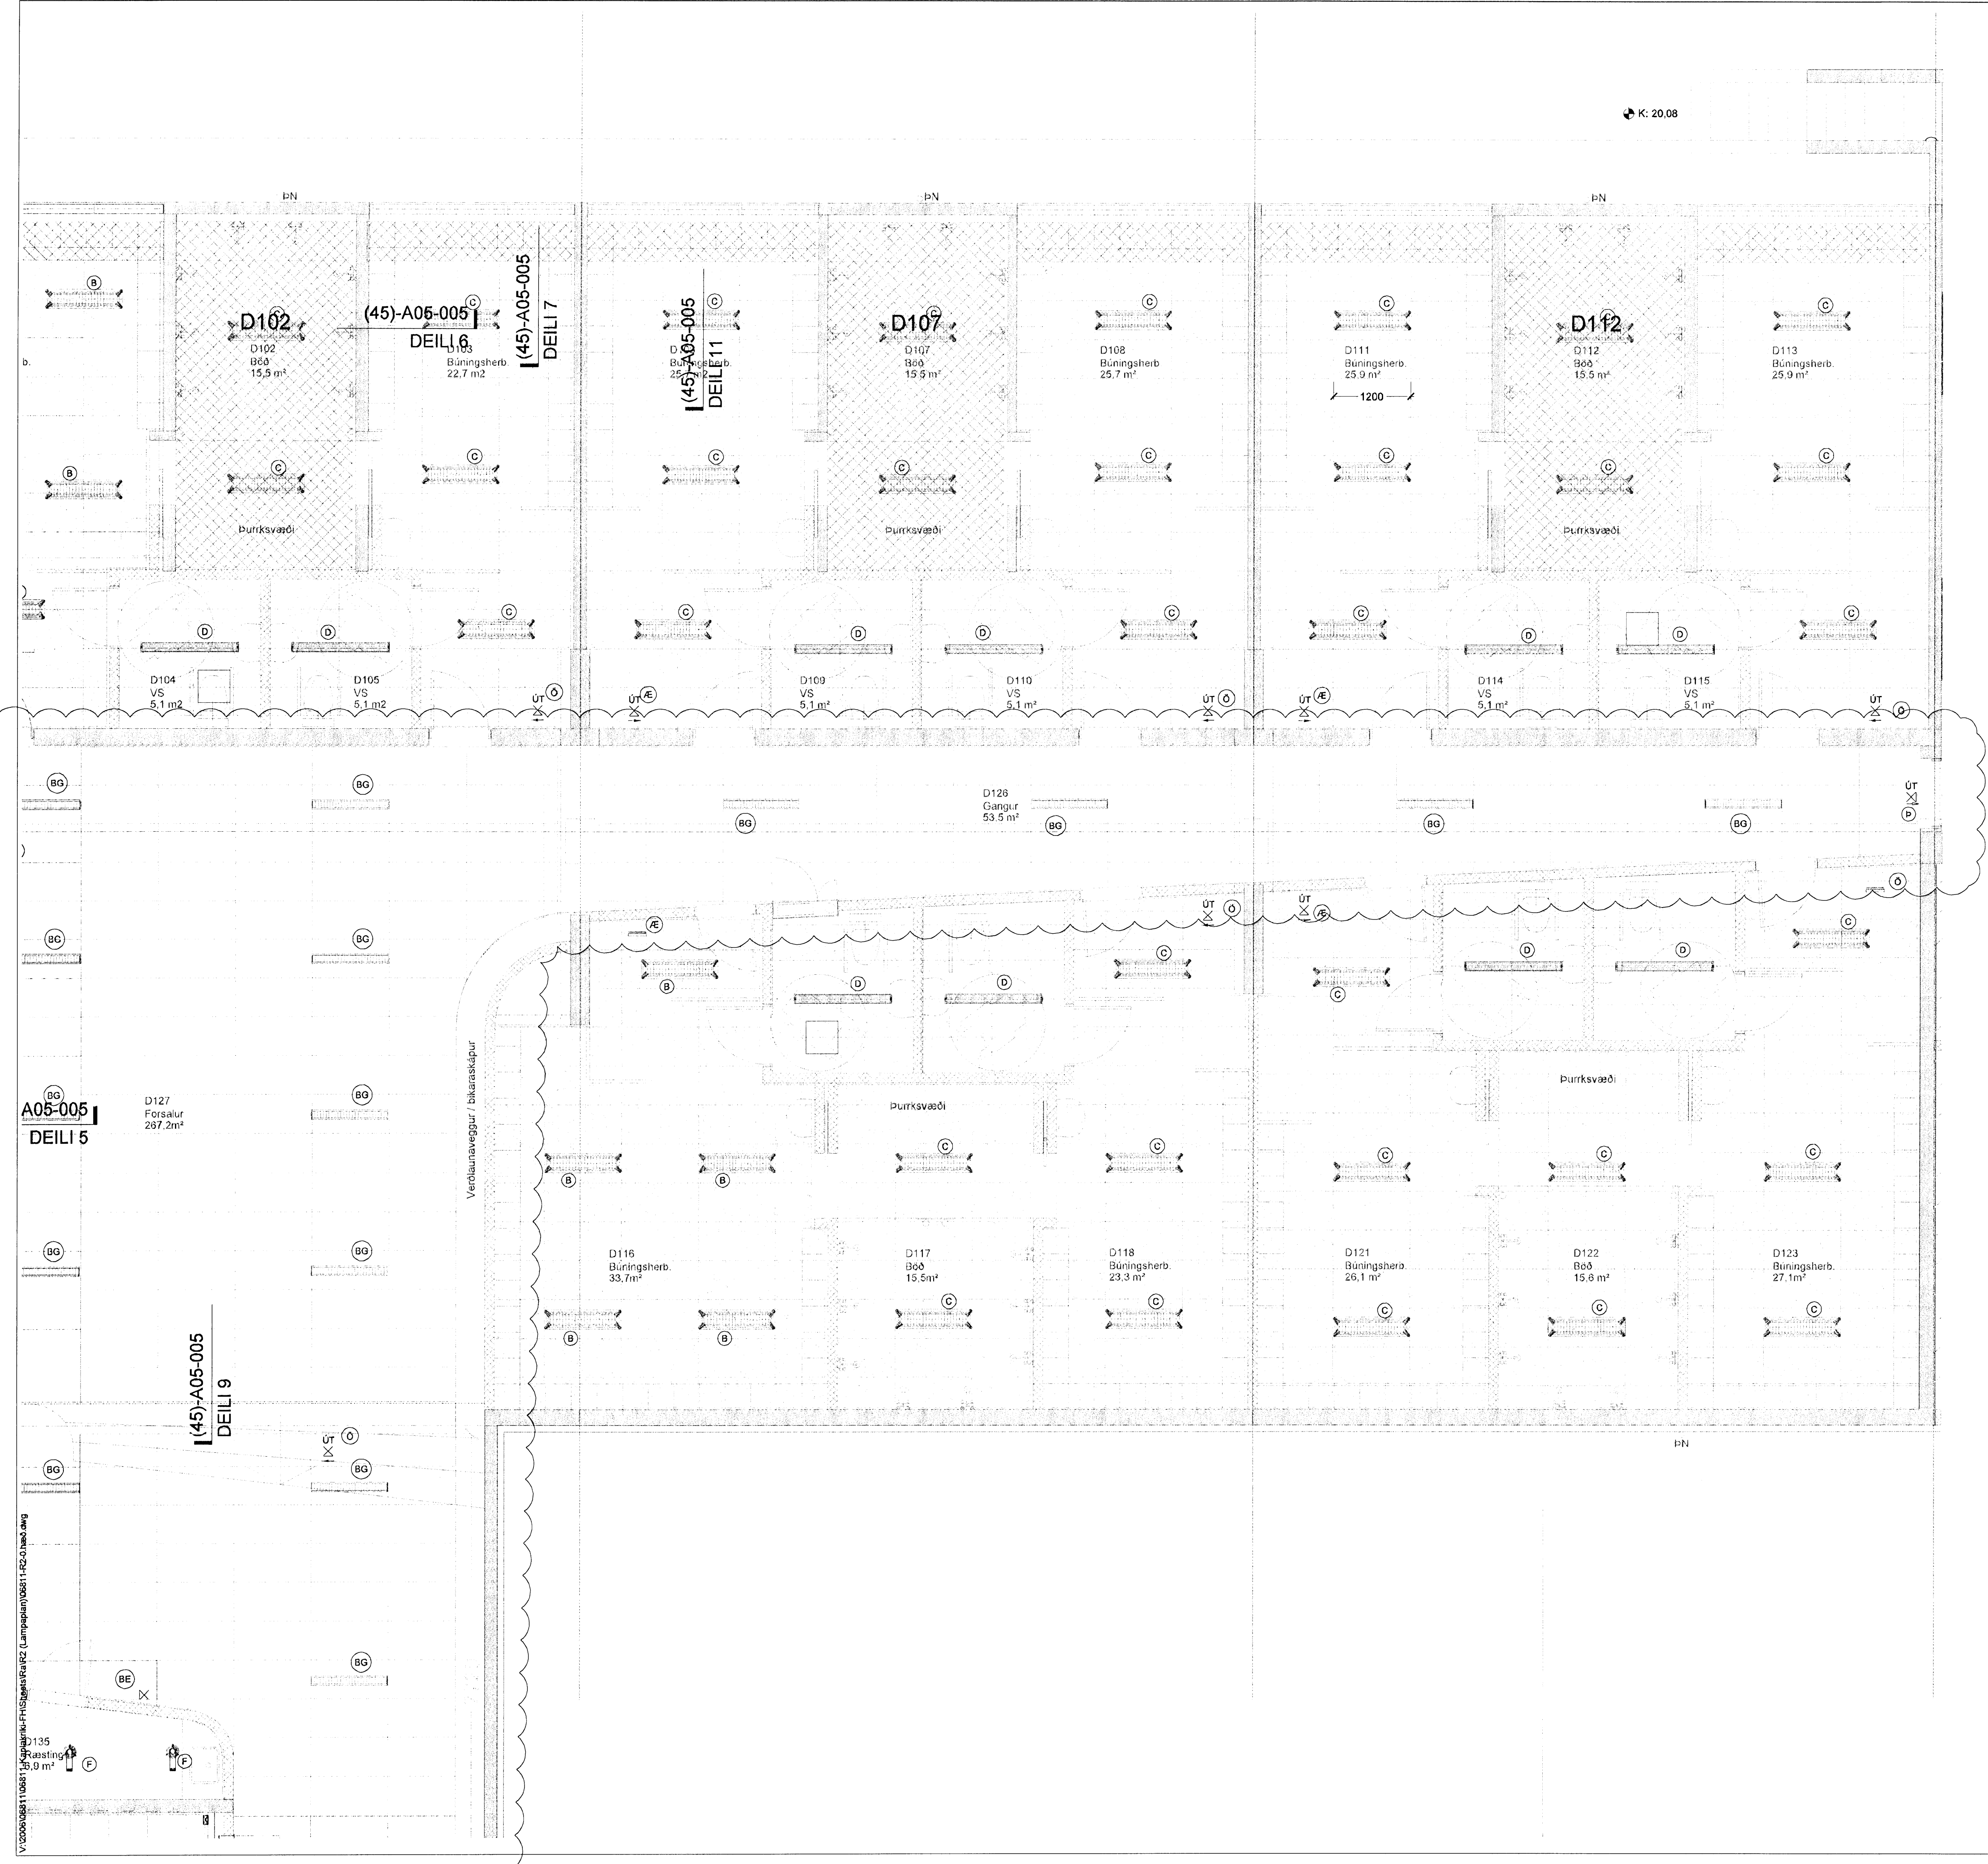

Hanna Þórunn
Kt. 110457-2780



KAPLAKRIKI

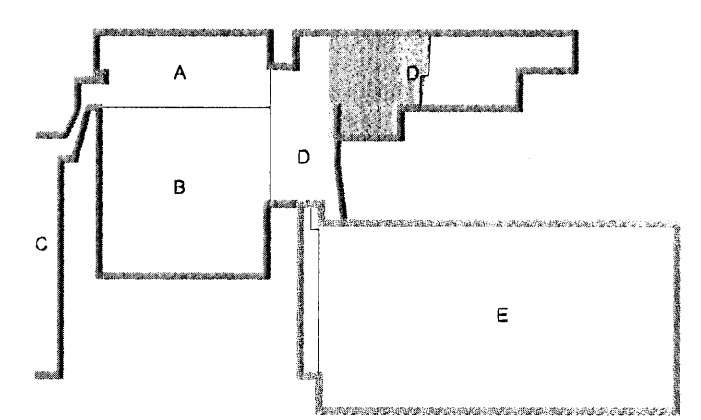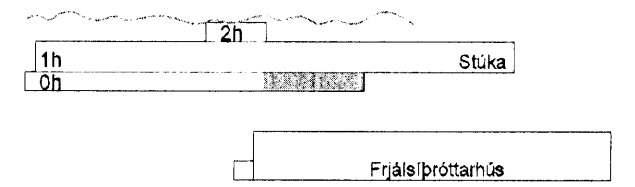

C	08.04.09	Breytt lámpaplan	SFR/OG
B	25.02.08	Tæknirými færast á teikningu A R204	BSG/OG
A	27.11.07	Verkefning	RVKHJ
Úg. Dags.		Skiýing	Hanna Þórunn



VERKFRÆÐISTOFA

BÆJARHRAUN 20 - 220 HAFNARFJÖRDUR - KENNIT. 710798-2899
vsh@vsh.is · Sími 585 8600 · Fax 585 8610 · www.vsh.is

Áritun sérhönnuðar Öm Guðmundsson Kt. 220961 2739				
Verkefni KAPLAKRIKI HAFNARFIRÐI				
Verklut Rafkerfi Lámpaplan 0.hæð Grunnmynd				
Hanna Þórunn	Teiknað	Yfirfarið	Kvartí	Síða
RVKHJ	RVKHJ	RVK	1:50	/ A1
Dags.	Verkefni	Teikning	Útgáfa	
30.04.2007	06811	A R203	C	