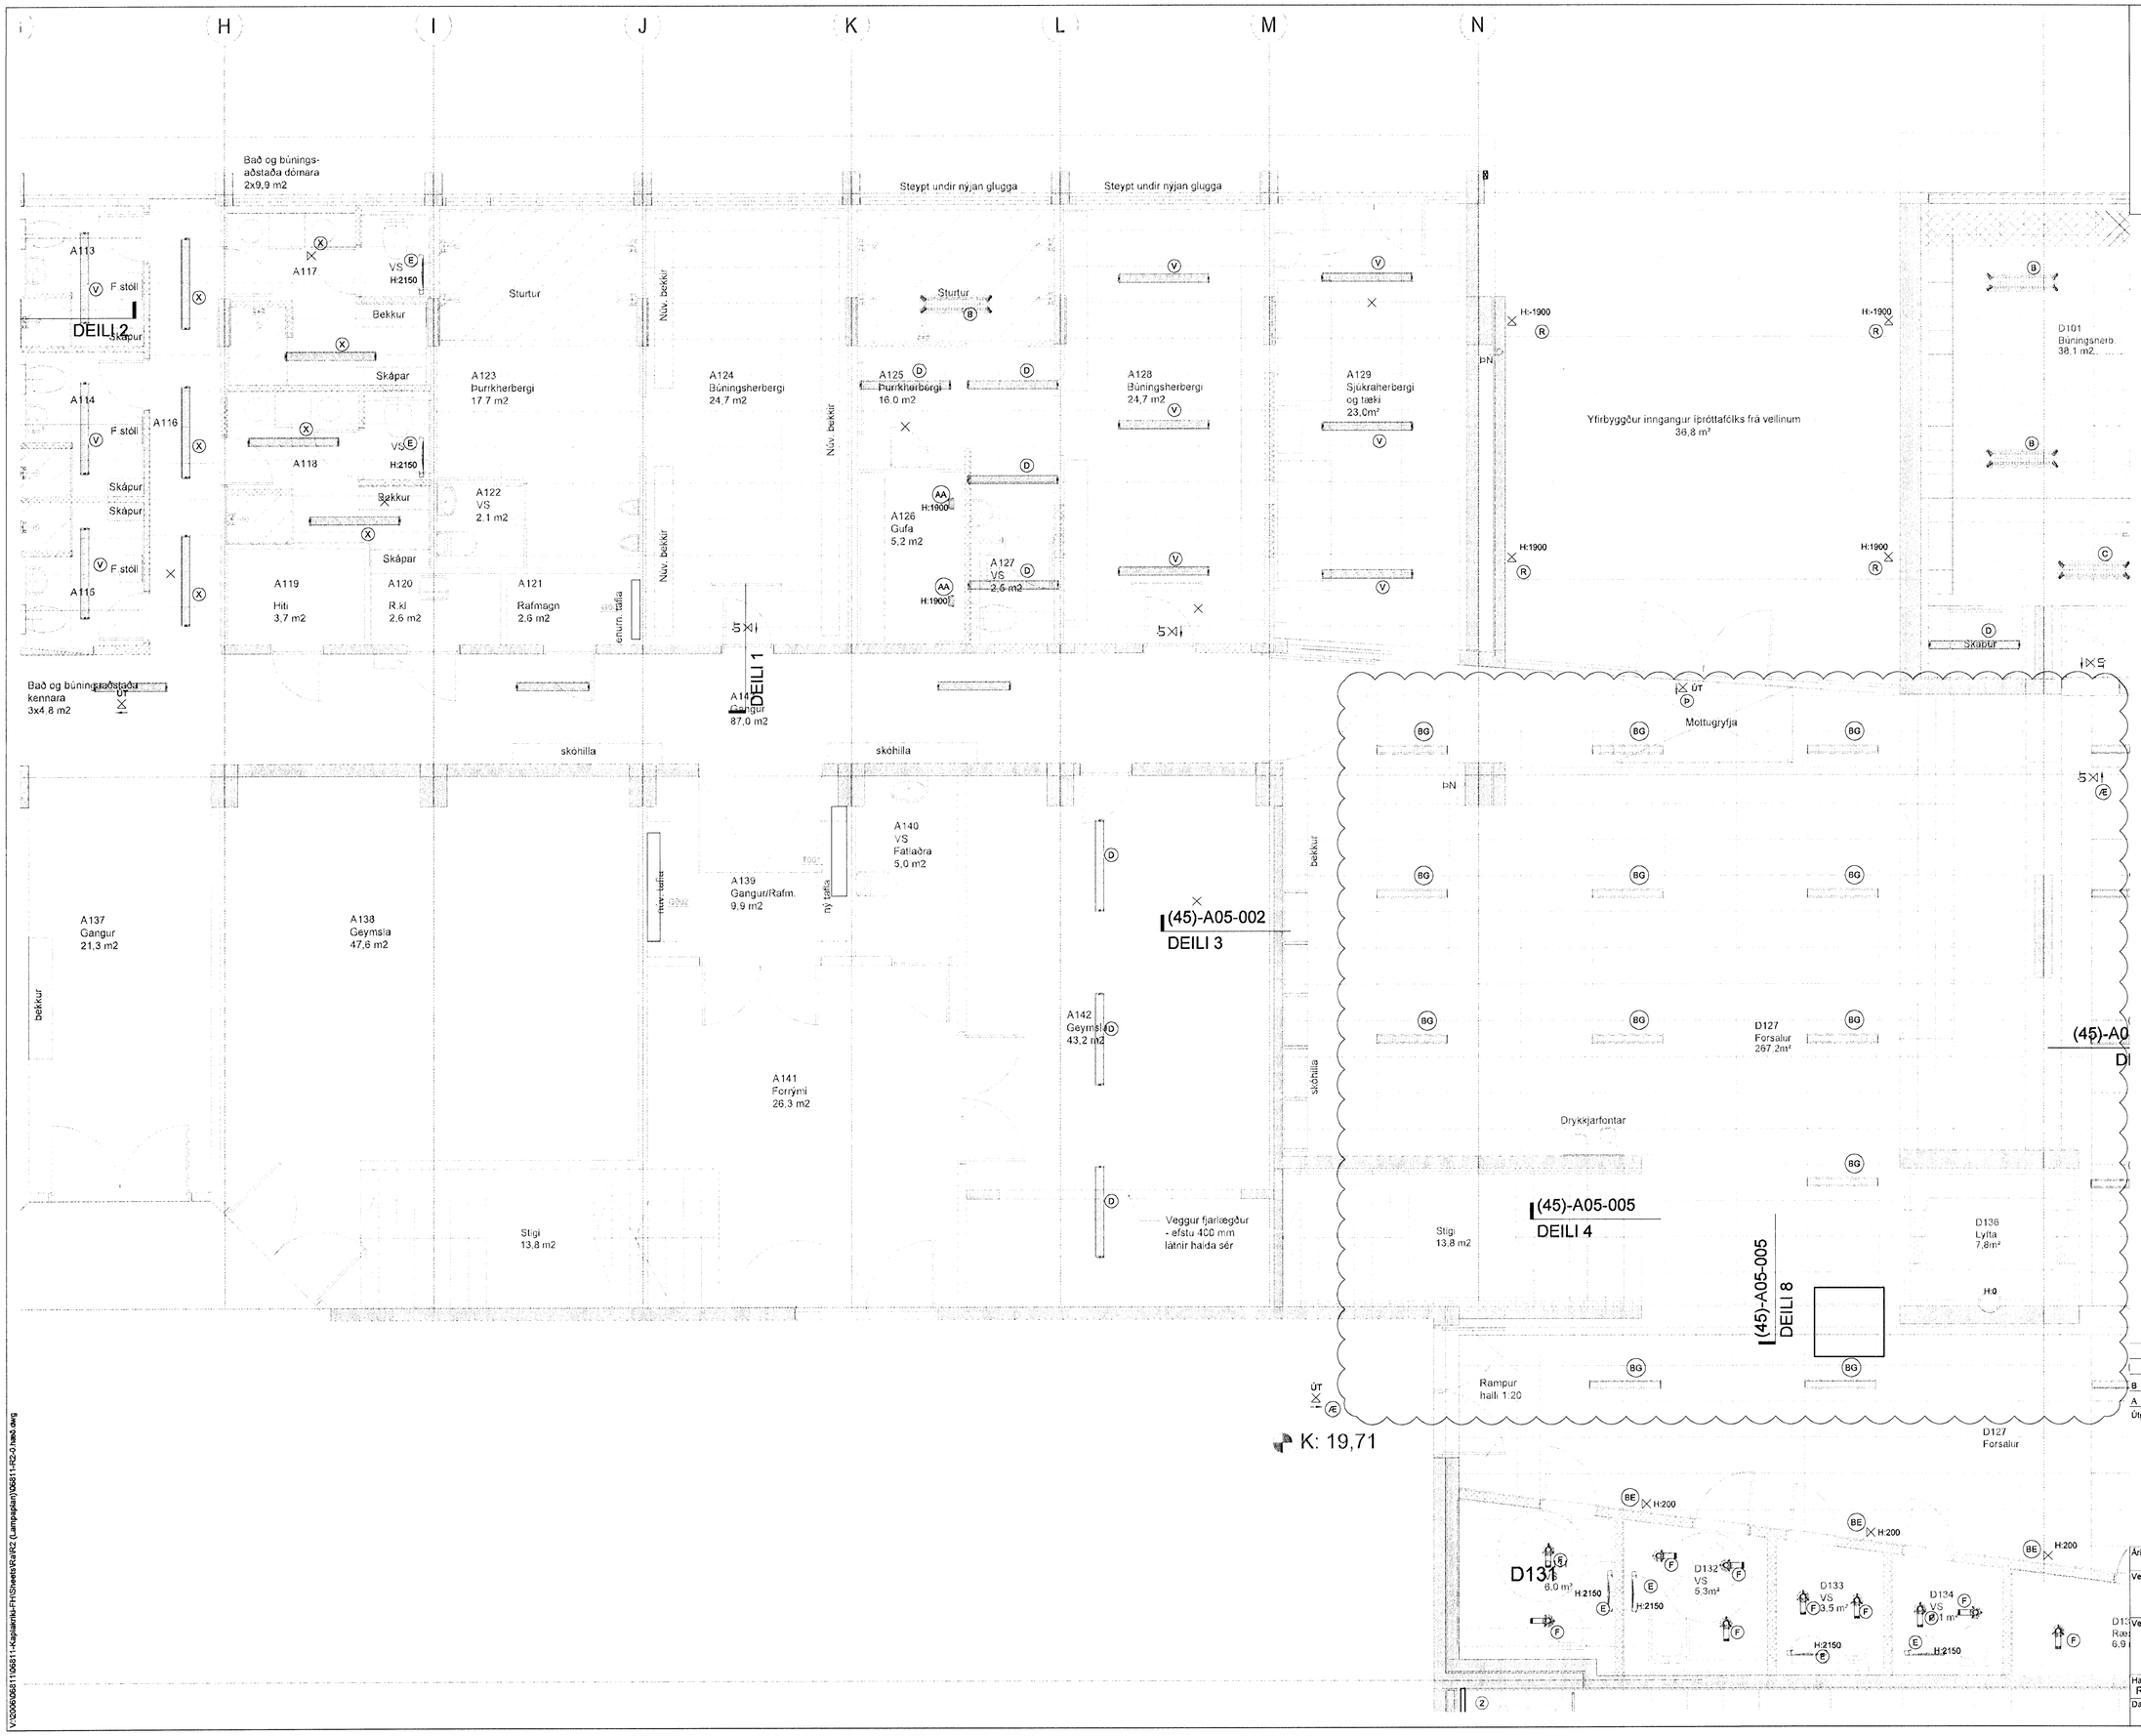

Kt. 110457-2789

PATTERNID

KAPLAKRIKI

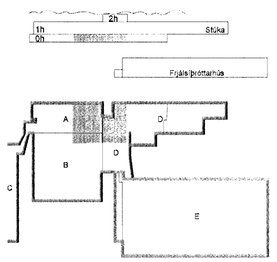

Útg.	Dags.	Skýring	Hannað/Yfirfarið
B	08.04.09	Breytt lampaplan	SF/ÓG
A	27.11.07	Verkteikning	RVK/HJ

VSB

VERKFRÆÐISTOFA

BÆJARHRAUN 20 · 220 HAFNARFJÖRÐUR · KENNIT. 710796-2899
vsb@vsb.is · Sími 585 8600 · Fax 585 8610 · www.vsb.is

Áritun sérhönnuðar
Óm Guðmundsson Kt: 220961 2739

Verkheiti
KAPLAKRIKI
HAFNARFIRÐI

Verkhluti
Rafkerfi
Lampaplan 0.hæð
Grunnmynd

Hannað	Teiknað	Yfirfarið	Kvarði	Slða
RVK/HJ	RVK/HJ	RVK	1:50 / A1	-

Dags.	Verkefni	Teikning	Útgáfa
30.04.2007	06811	A R202	B

V:\2006\06811\06811-Kaplakriki-FH\Sheets\RaR2 (Lampaplan)\06811-R2-0.hæð.dwg