




16/10/07  
H

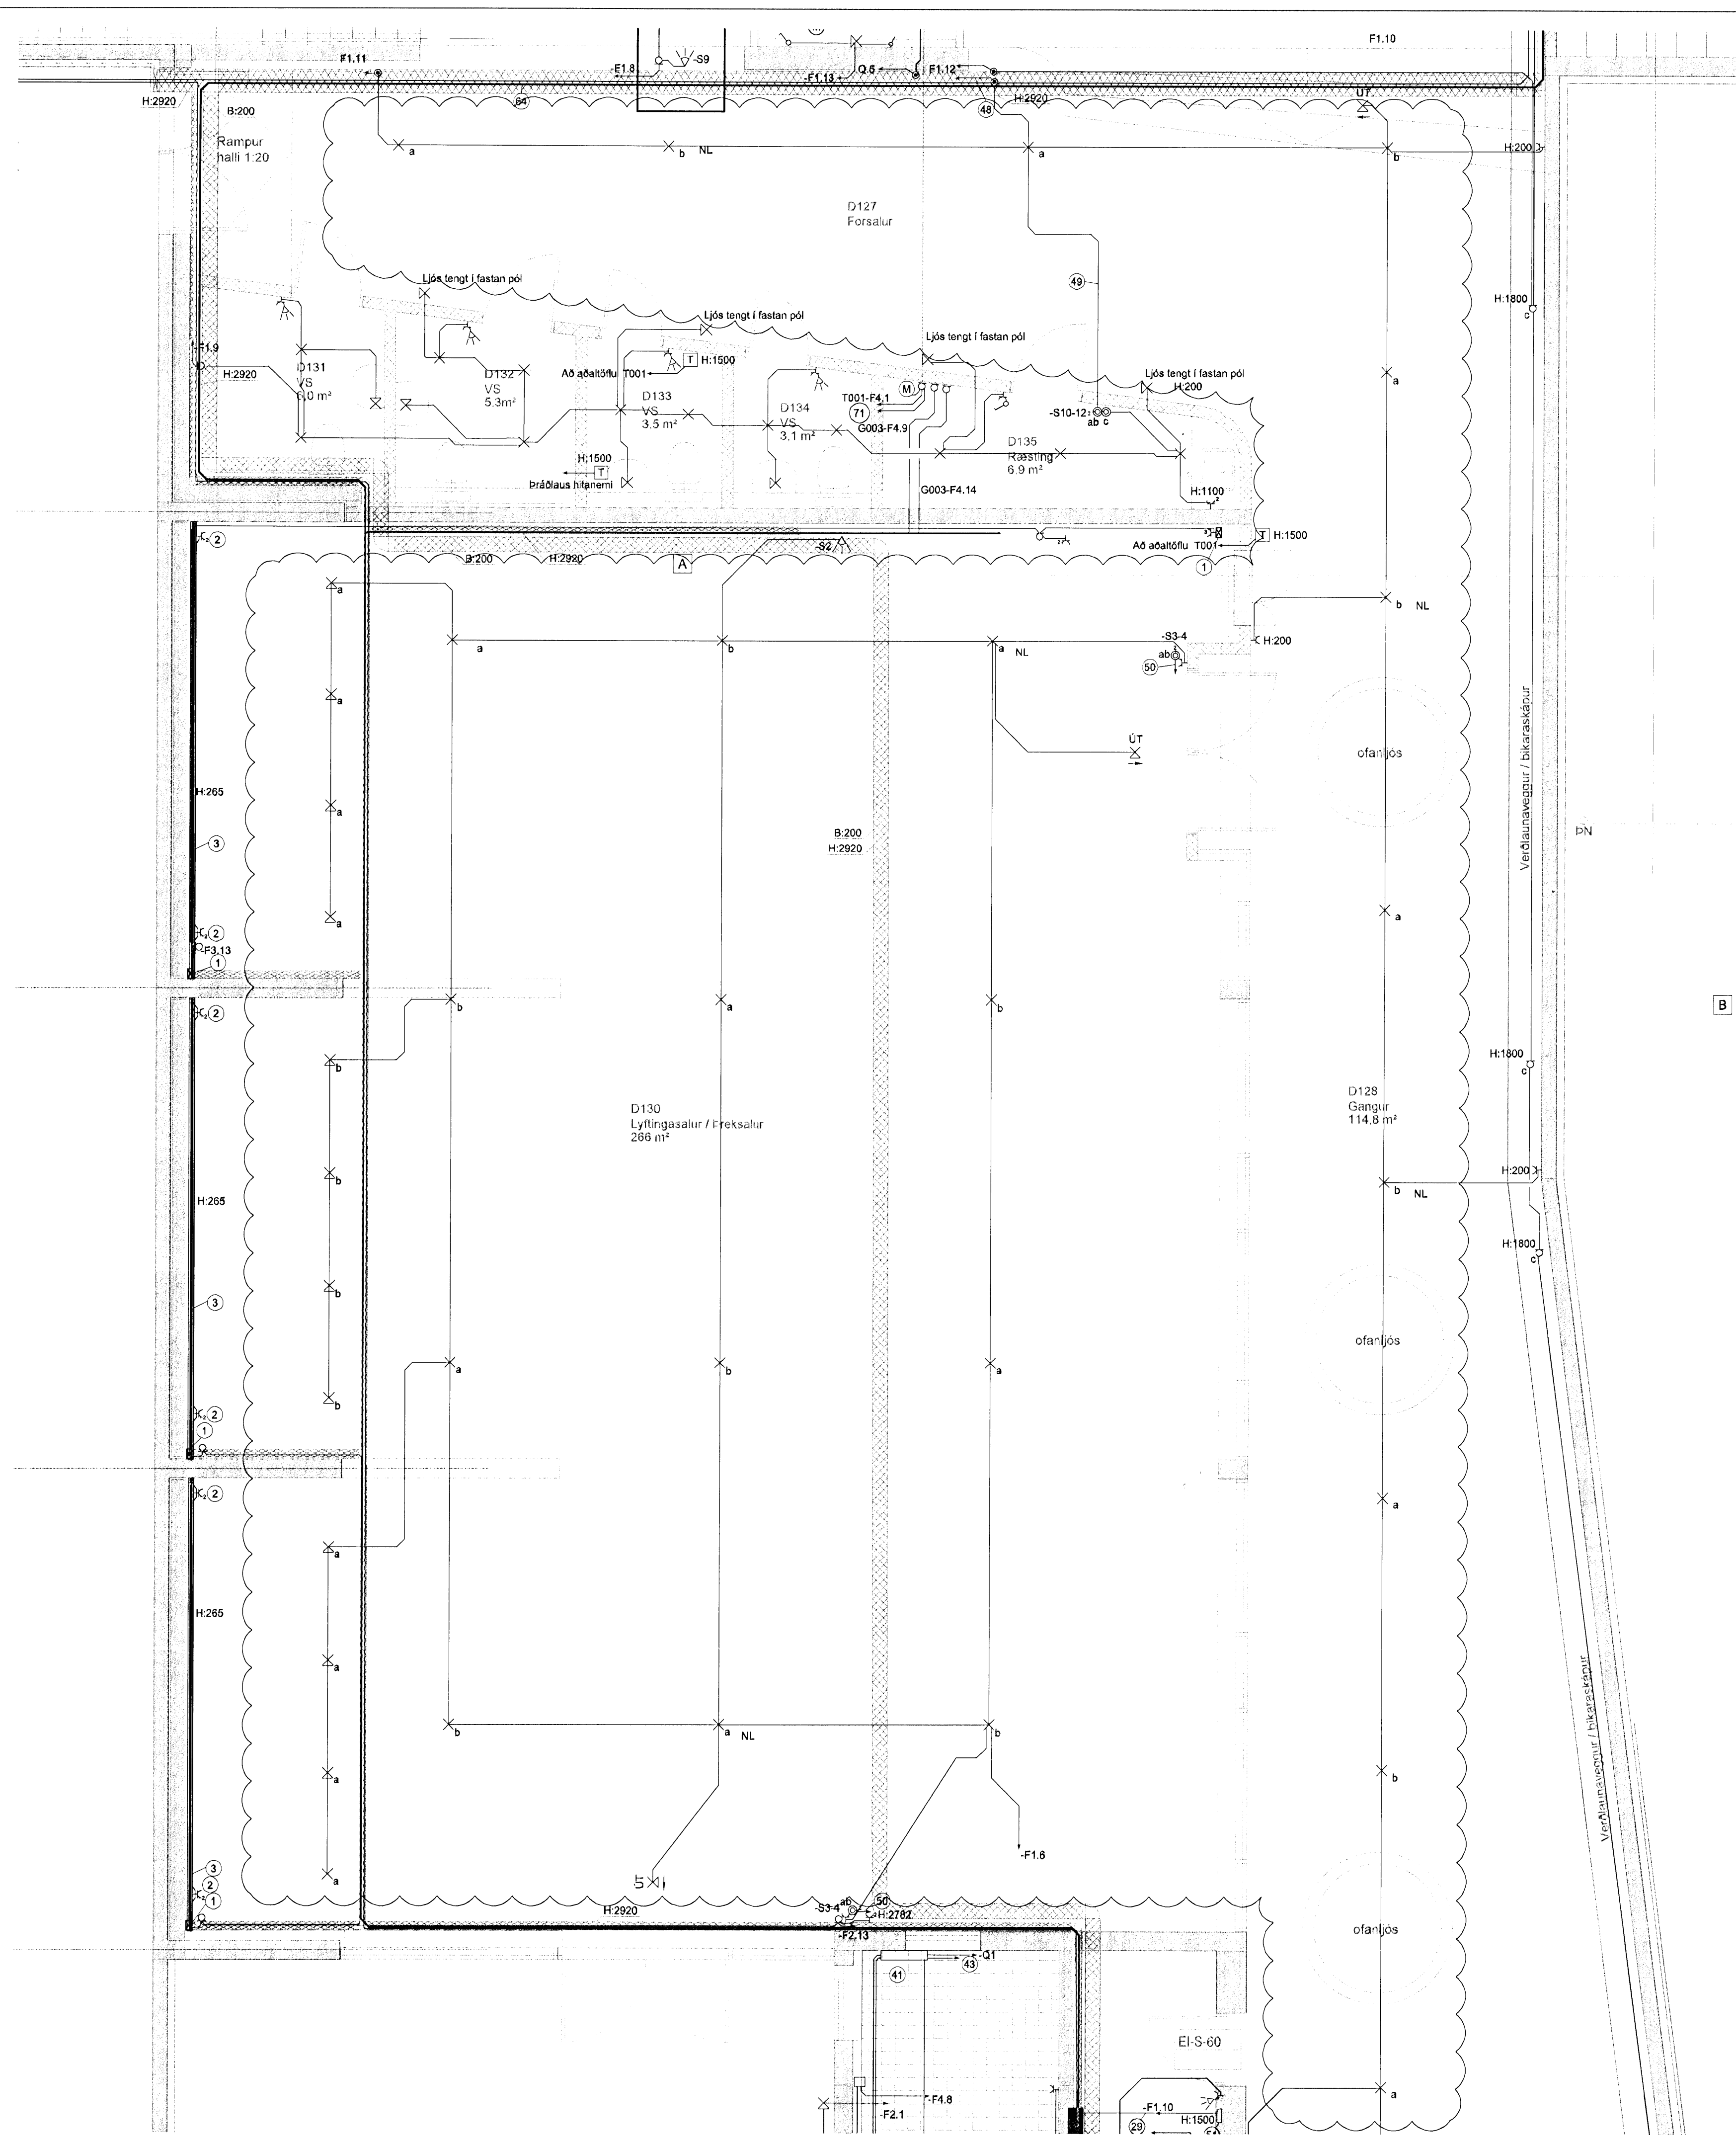

Skýringar:  
 A Stigi stytur vegna breytinga á lofti  
 B Ný brunnðæla, stjómbox á vegg í gólfbrunni

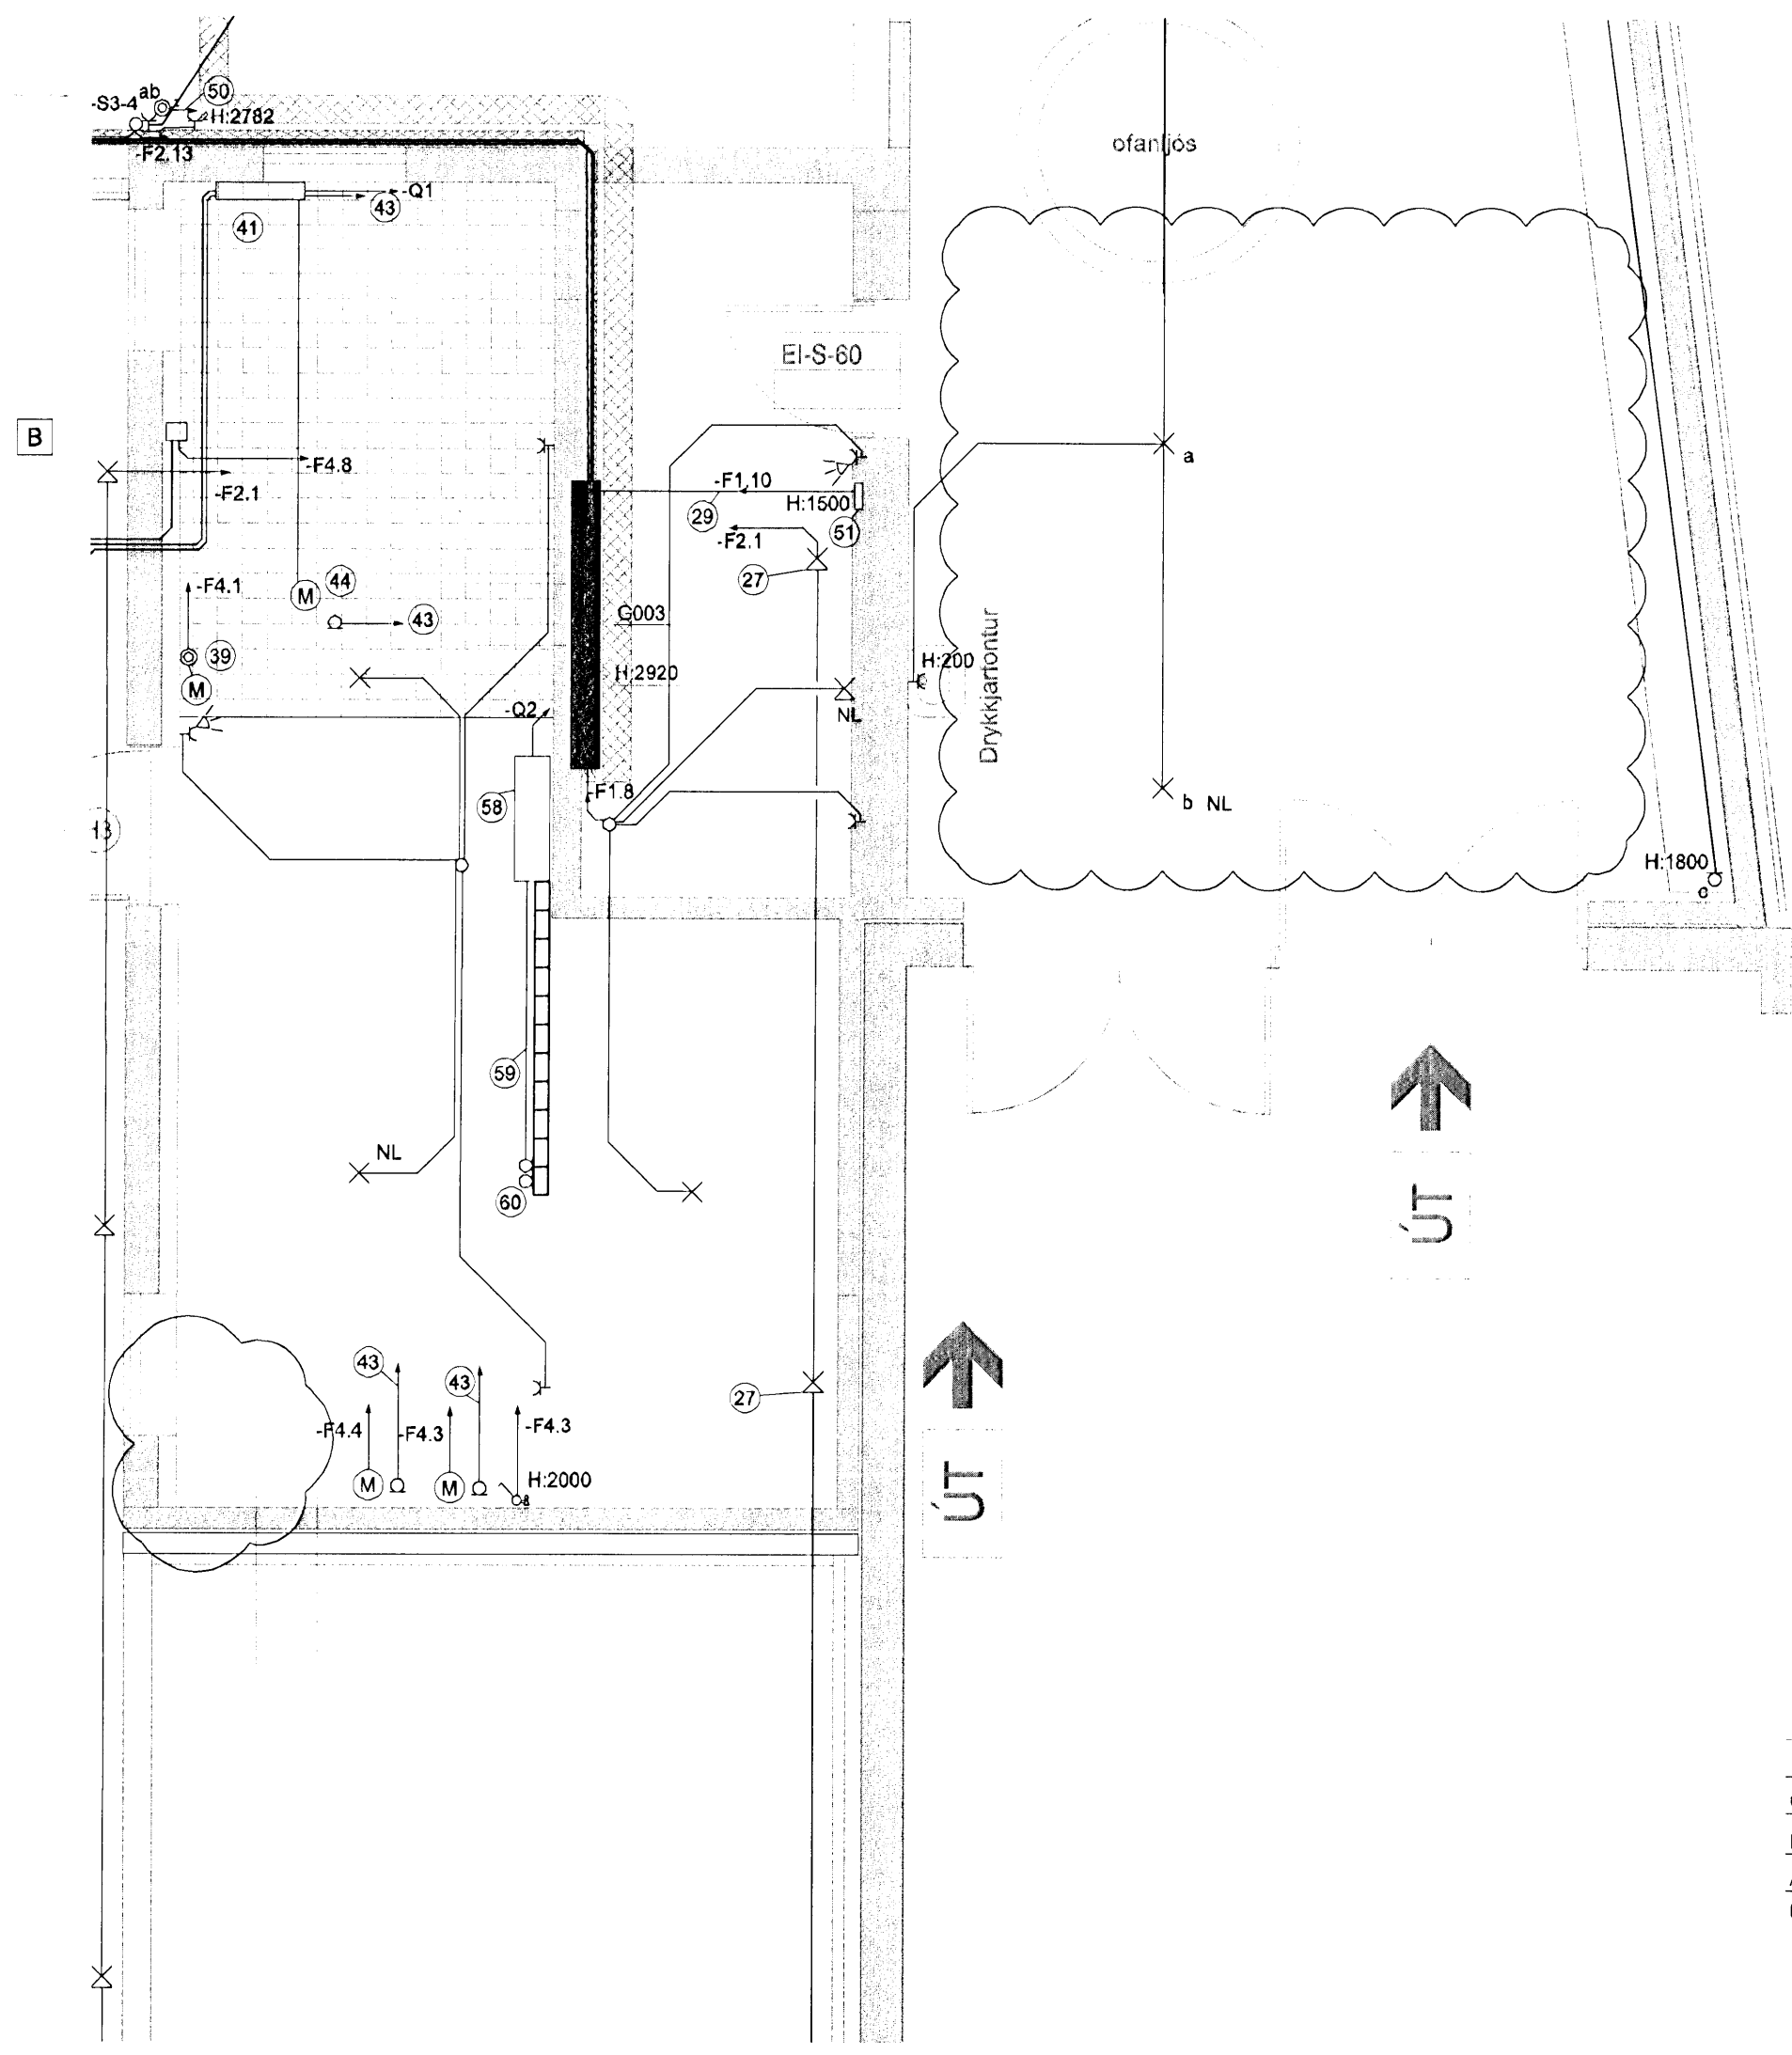

*[Signature]*  
 Kt. 110457-2789

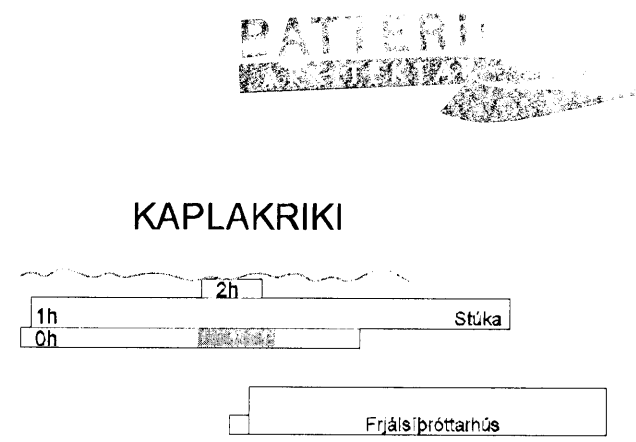

C	08.04.09	Breytt lampaplan	SF/OG
B	28.07.08	Brunndælu bætt við og stiga breytt	SF/OG
A	12.11.07	Tenging á dælu og breyting á rafögn	RVK/RVK
Útg.	Dags.	Skýring	Hannað/Yfirfarð

**VSB**

VERKFRÆÐISTOFA

BÆJARHRAUN 20 • 220 HAFNARFJÖRÐUR • KENNIT. 710795-2899  
 vsb@vsb.is Sími 585 8600 • Fax 585 8610 • www.vsb.is

Árntun sérhönnuðar  
 Örn Guðmundsson Kt: 220981 2739

Verkefni  
**KAPLAKRIKI**  
**HAFNARFIRÐI**

Verkhúsi  
 Rafkerfi  
 Lágspenna 0.hæð  
 Grunnmynd

Hannað	Teiknað	Yfirfarð	Kvarði	Síða
RVK/HJ	RVK/HJ	RVK	1:50	/ A1
Dags.	Verkefni	Teikning	Utgáfa	
30.04.2007	06811	A R105	C	

V:\20060661\06611\Kaplakriki\FH\skemmur\06611\F1-0\_hab\_A.dwg