


- Skýringar:**
- A Stigi breikkaður og gamall stigi aflagður
 - B Stigi fatur á vegg íbróttasalar
 - C Stigi ófugur við loft
 - D Greinar fyrir tengla færðar í aðalóflu T001

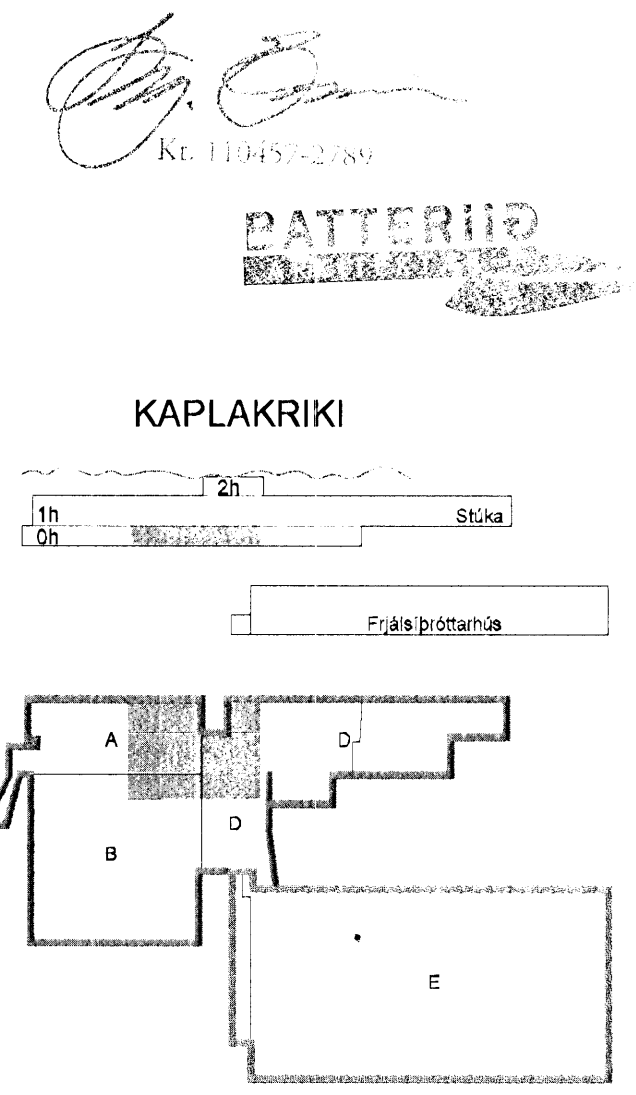

D	08.04.09	Breyting á lampaplani	SF/OG
C	29.07.08	Breyting á stigum	SF/OG
B	28.05.08	Ljós færð og bökum bætt við	SF/OG
A	12.11.07	Tenging á dælu og breyting á rafögn	RVK/RVK
Útg.	Dags.	Skýring	Hannað/yrirfarð

VSB
VERKFRÆÐISTOFA

BÆJARHRAUN 20 - 220 HAFNARFJÖRDUR - KENNIT. 710798-2899
vsb@vsb.is Sími 585 8600 Fax 585 8610 www.vsb.is

Arnlín sérfróma
Óni Guðmundsson Kt: 220961 2739

KAPLAKRIKI
HAFNARFIRÐI

Rafkerfi
Lágsþenna 0.hæð
Grunnmynd

Hannað	RVK/HJ	Teknað	RVK	Yfirfarð	RVK	Kvarði	1:50	Síða	1/A1
Dags.	30.04.2007	Verkaði	06811	Tekning	A R102	Útgáfa	D		